


Samþykkt á fundi bygginga-
nefndar þ. 29.10. 1987


BYGGINGAFULLTRÚINN
Í HAFNARFIRÐI

E. Bjarnason
Astilvið:

Björgunarop skal vera frá herb elri: boðan

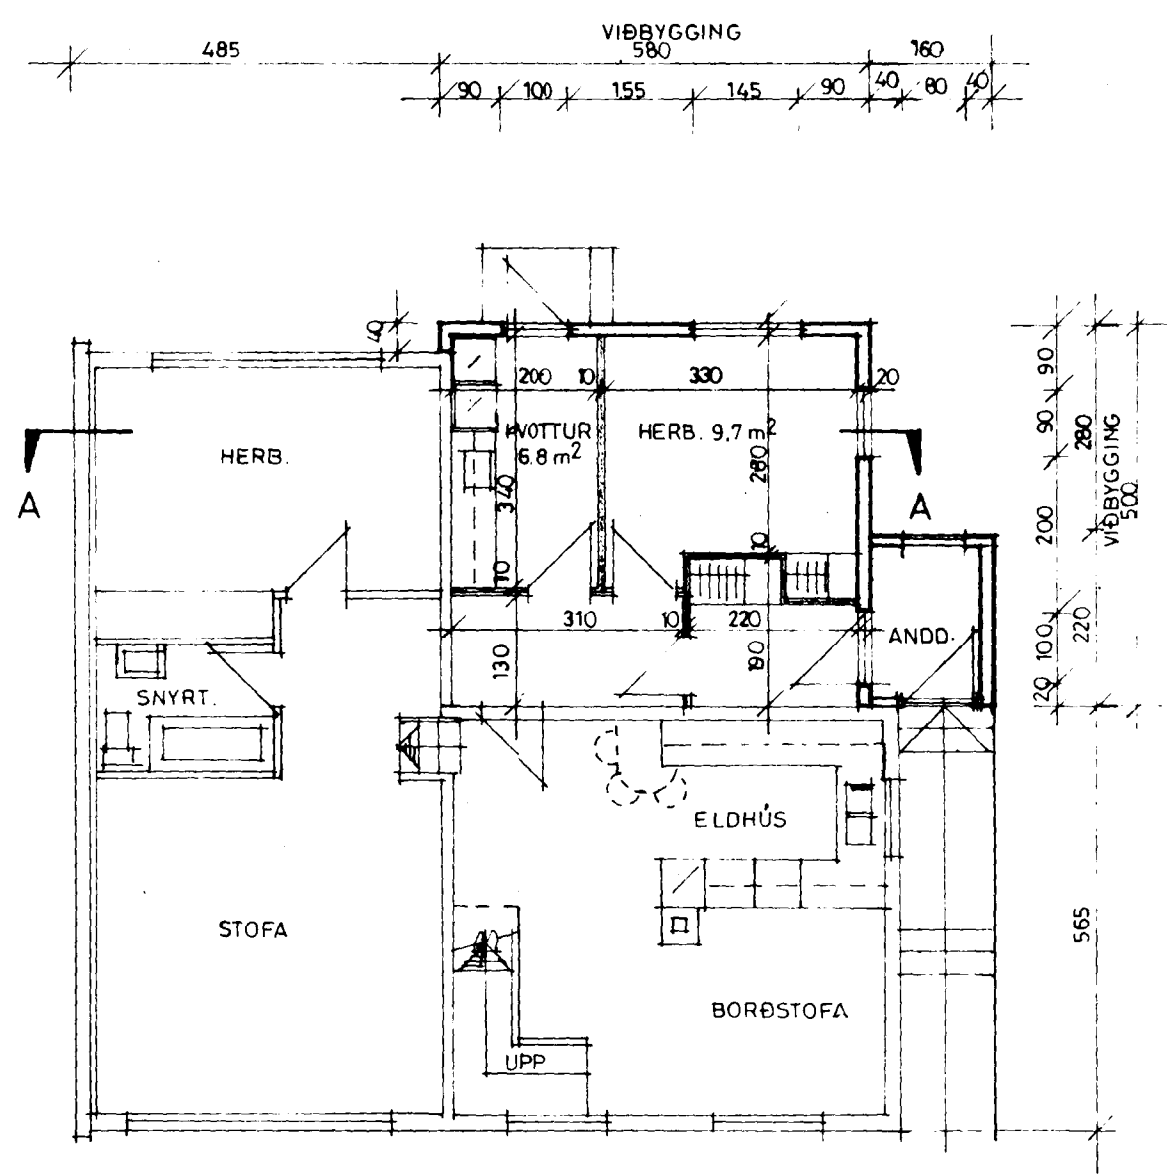


GRUNNMYND AÐALHÆÐAR 1:100

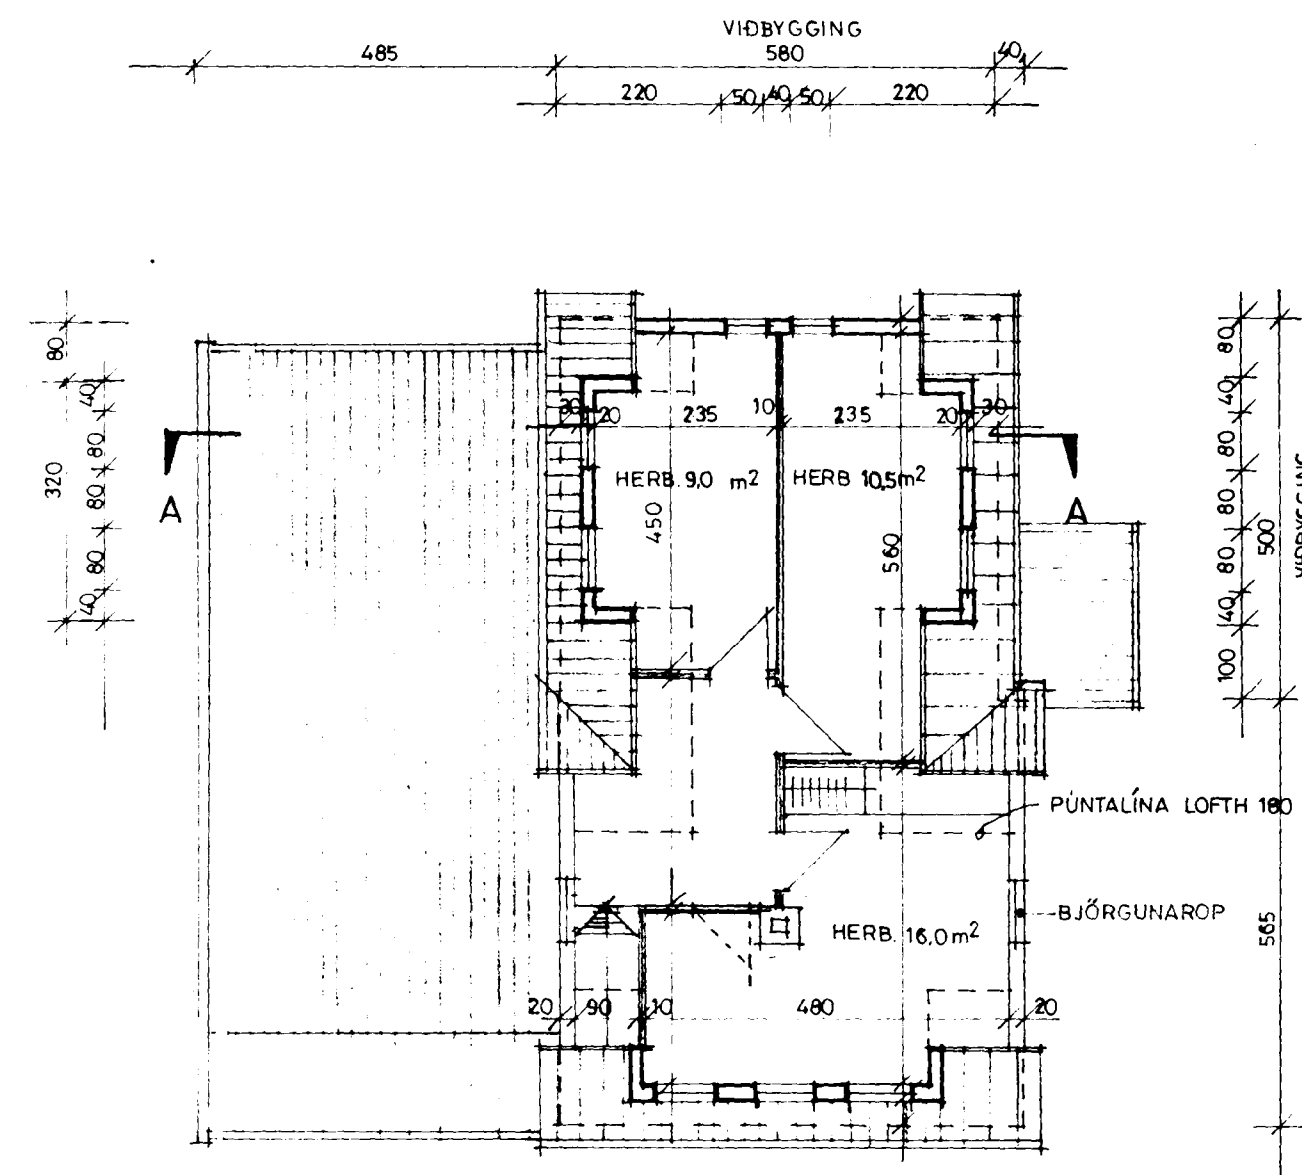


GRUNNMYND RISHÆÐAR 1:100


STÆKKUN:	29	7B
ADALHÆÐ	28 m ²	75 m ³
RISHÆÐ	28 24	63 "
ALLS	53 58 m ²	141 38 m ³
MIDD	3.5	9
SAMT	56 5 m ²	150 m ³

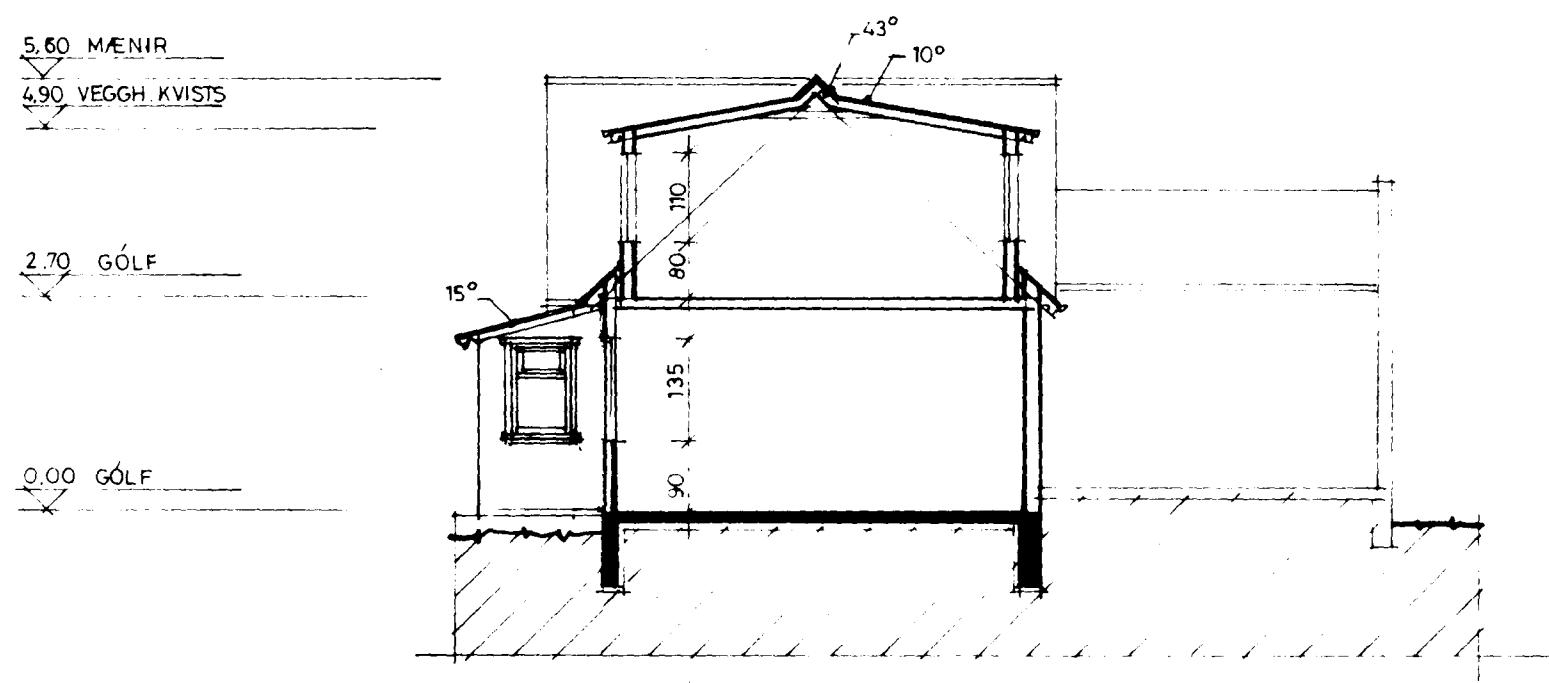

SNID A - A 1:100

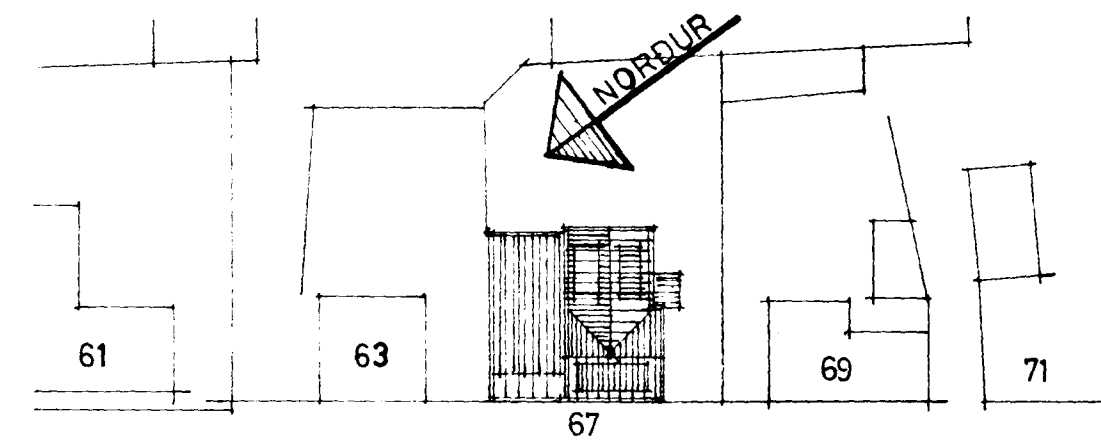

SUÐUR GATA

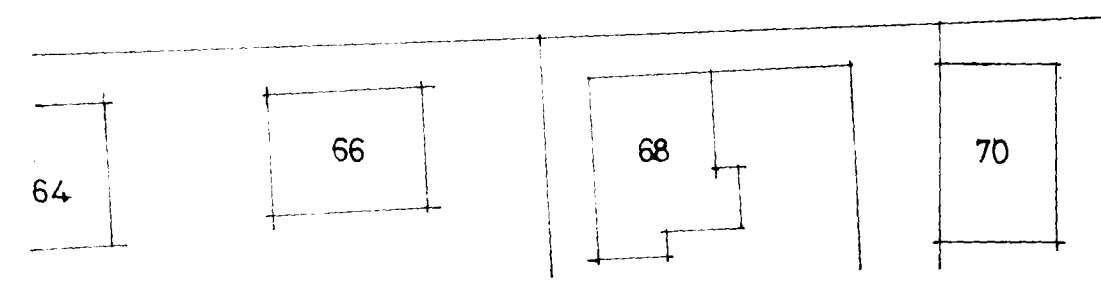

AFSTÖÐUMYND 1:500

HÆÐAMÁL SAMRÆMIST ÞVI SEM FYRIR ER
ÖLL MÁL STAÐFESTIST MEÐ MÆLINGU Á STAÐNUM

BREYTT Í OKT. 1987

TEIKNISTOFAN SUÐURGÖTU 14 220 HAFNARFJÖRÐUR PÁLL V. BJARNASON ARKITEKT FAI SÍMI 54355		69.01
SUÐURGATA 67, HAFNARFIRÐI VIÐBYGGING GRUNNMYNDIR, SNID, AFSTÖÐUMYND		DAGS ÁGÚST 1987
<i>Páll V. Bjarnason</i>		KVARDI 1:100-1:500
		HANNAÐ P.V.B.
		TEIKNAD A.E.
		YFIRF P.V.B.