




Nord-austurlid

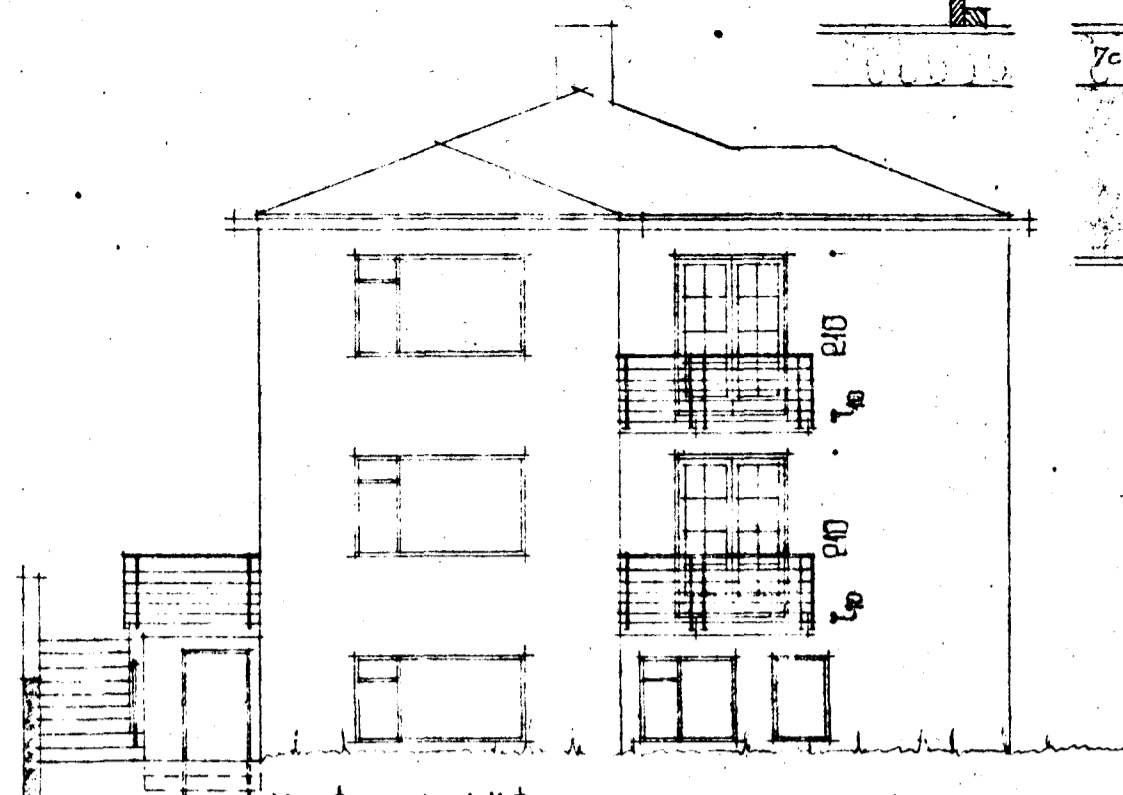


Nord-vesturlid

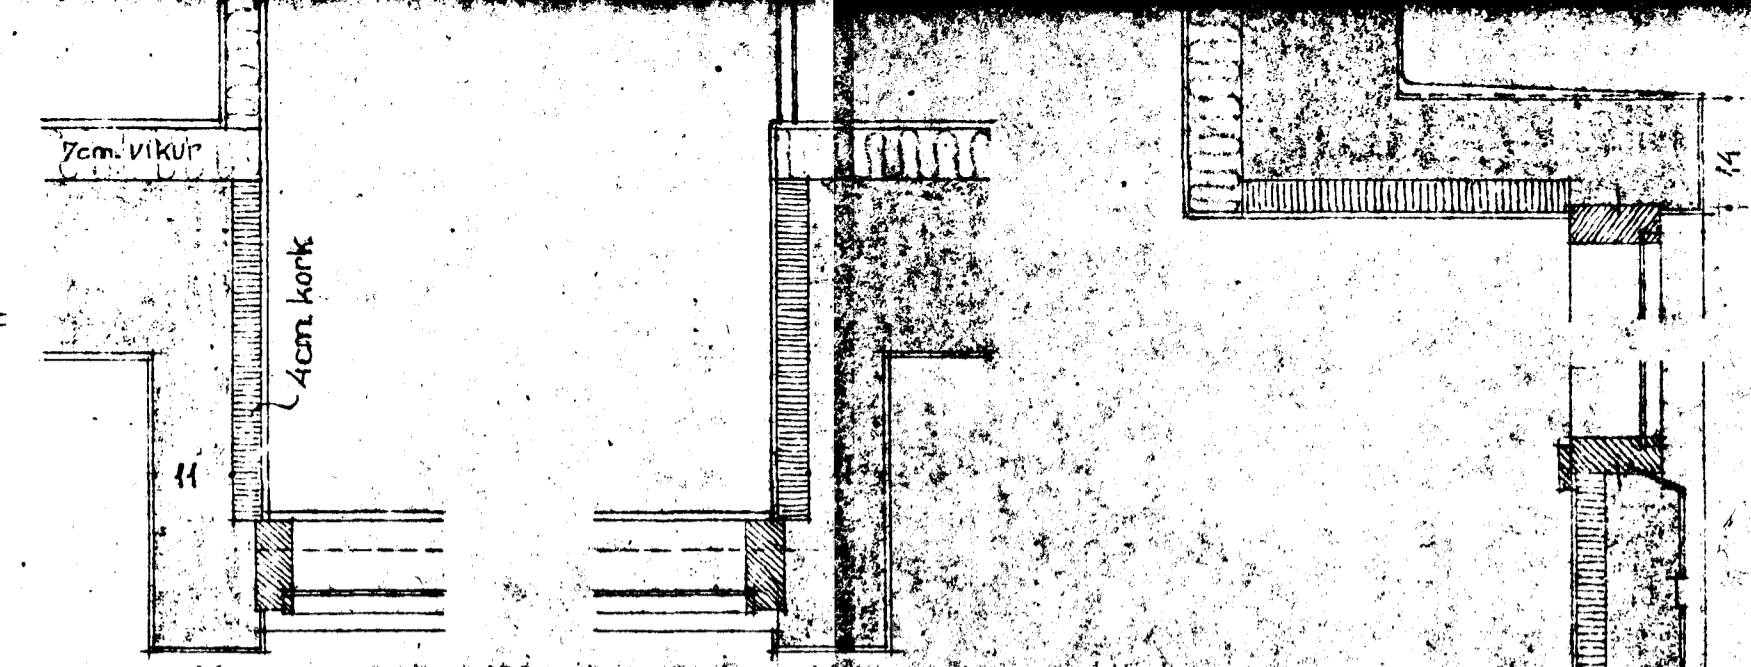


Eldhúsgl. (karnap) Lárj. skurður 1:10

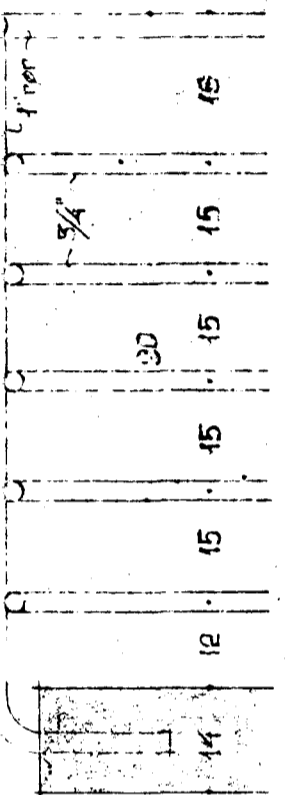


Sud-vesturlid

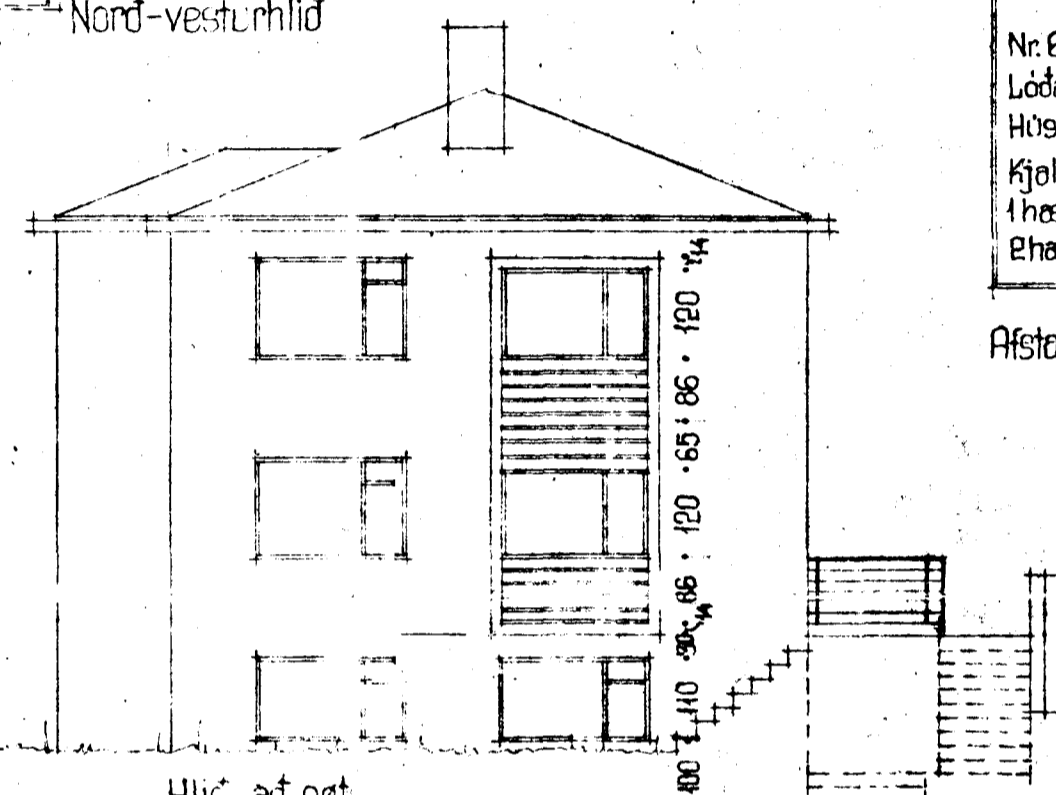

Hlid að gatu

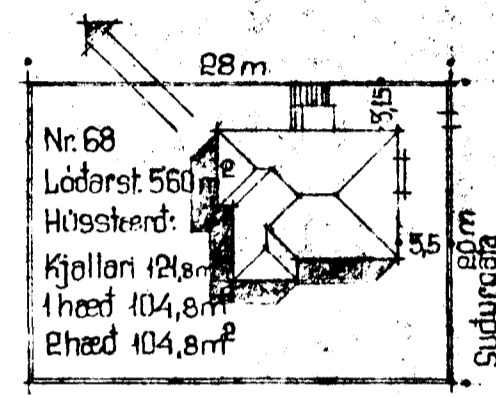


Afstæða 1:500

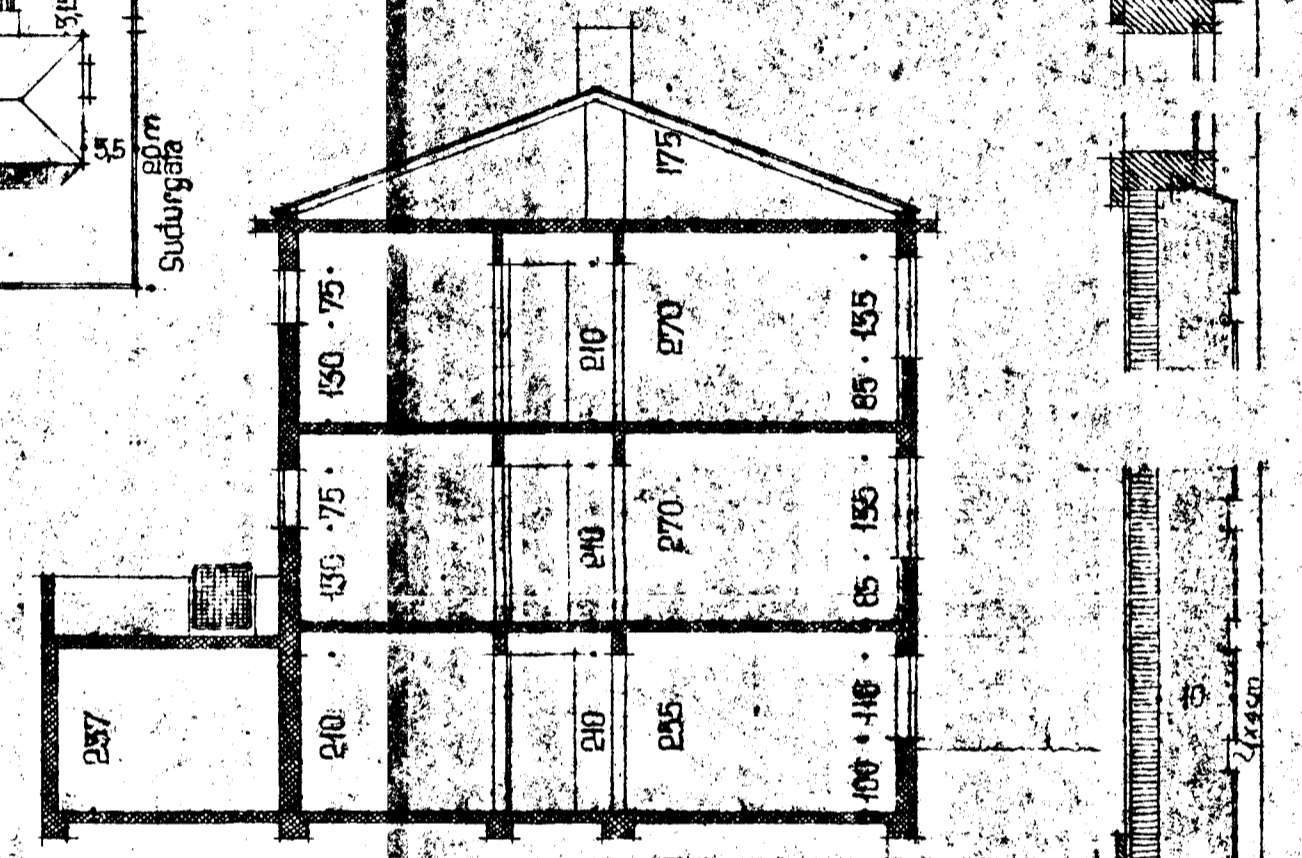


Skurður


Eldhúsgl. (karnap) Lóðj. skurður 1:10

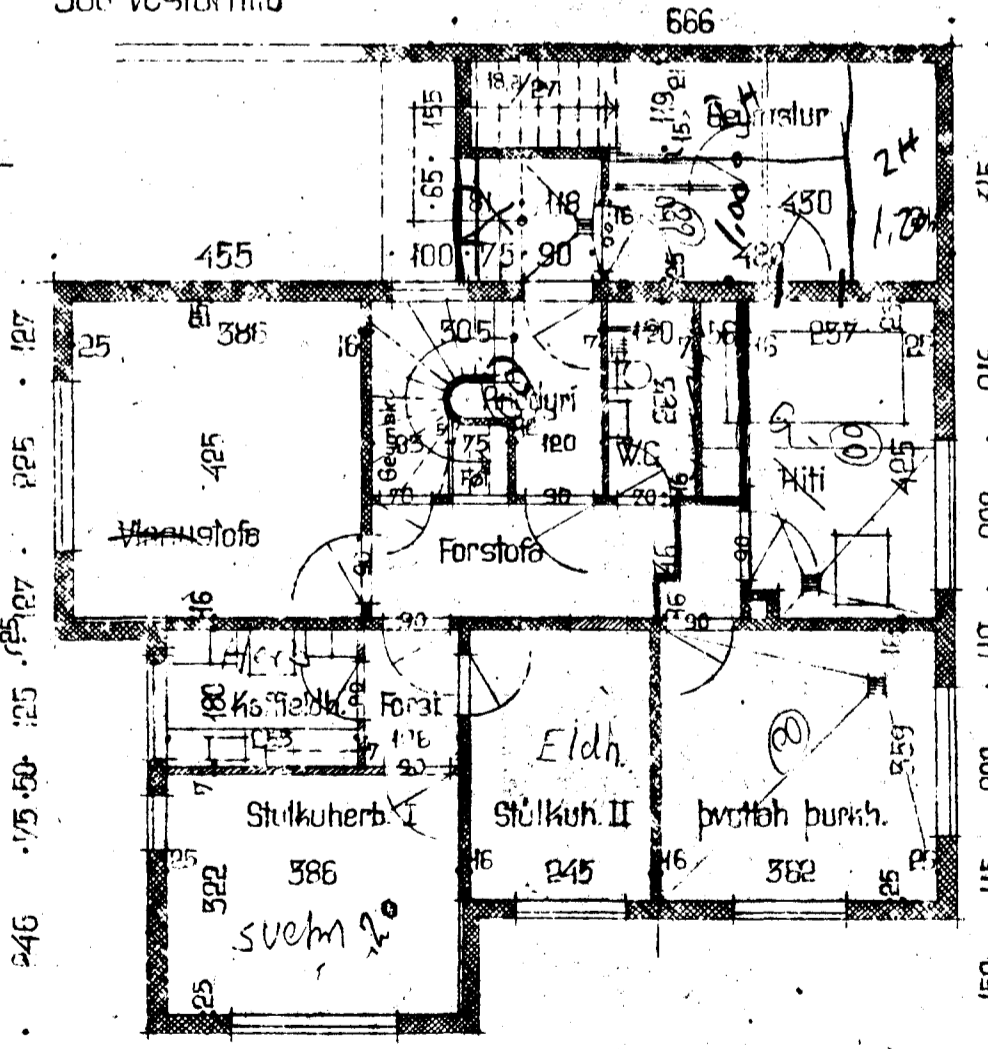

20% af air

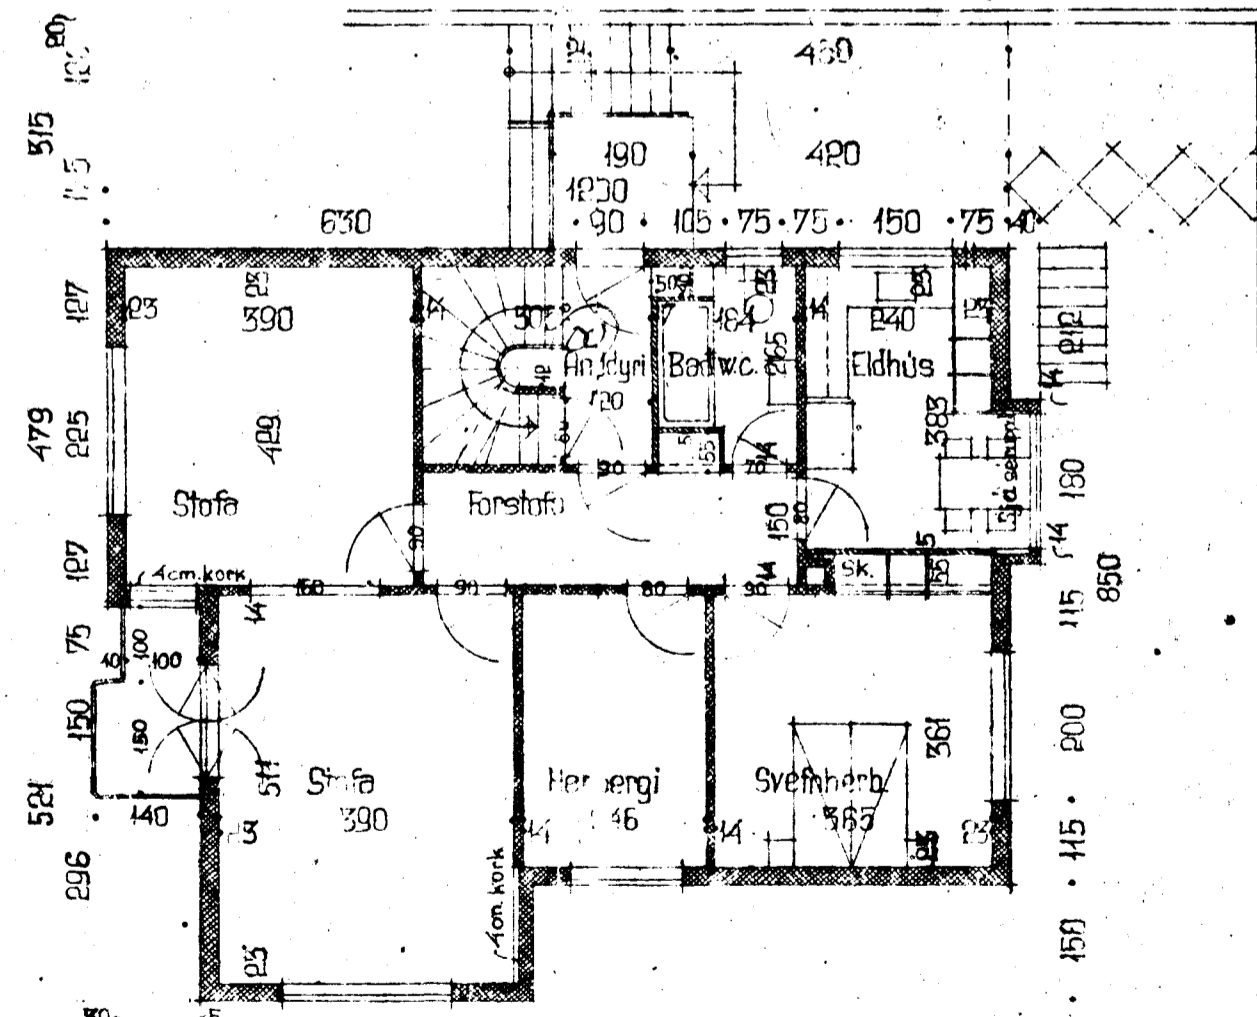


1. hæð

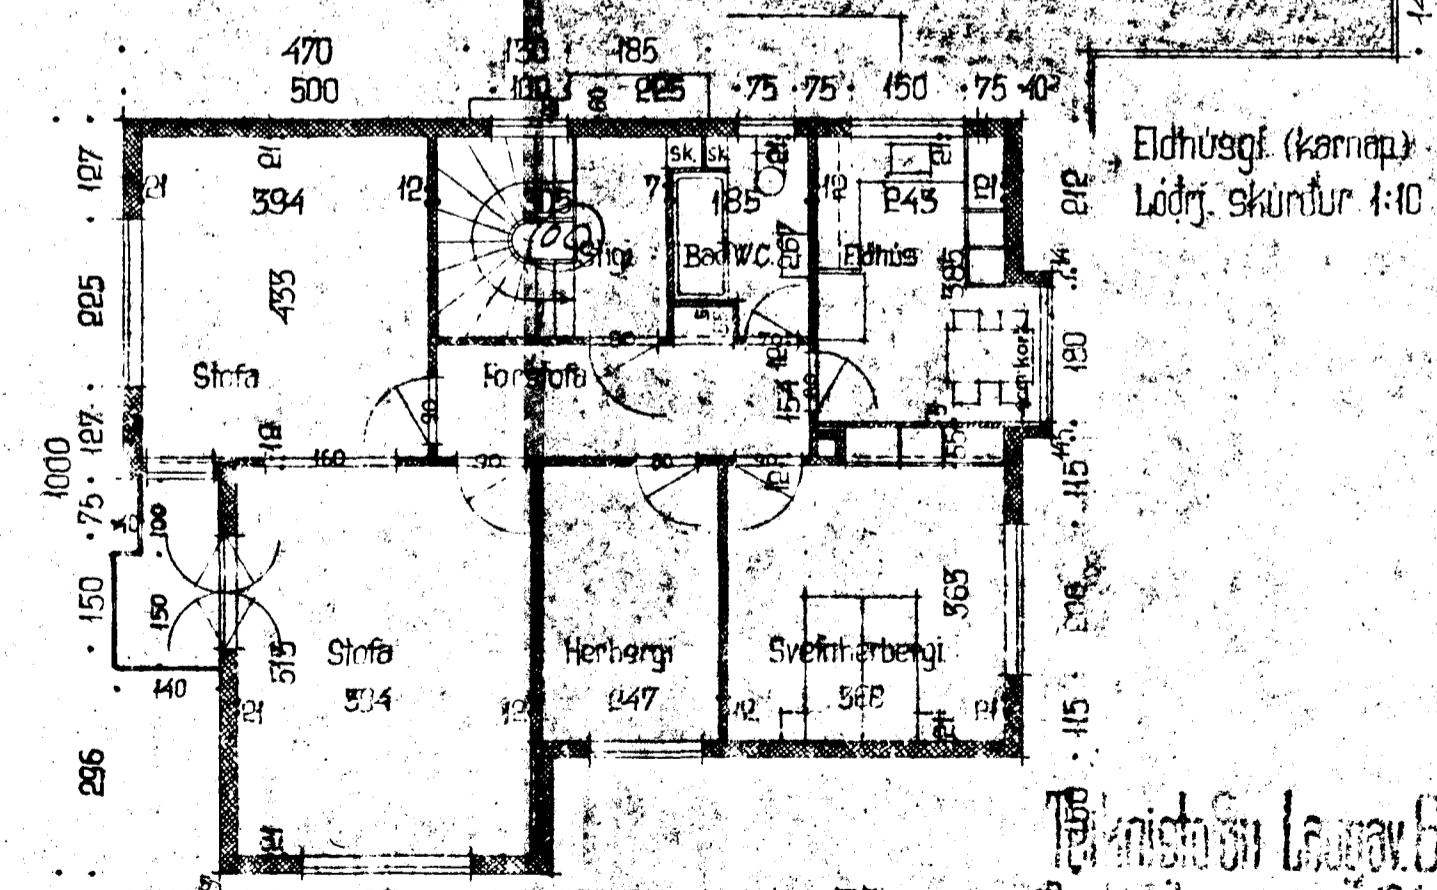

2. hæð

Svalir 1:10  
Lárj. skurður

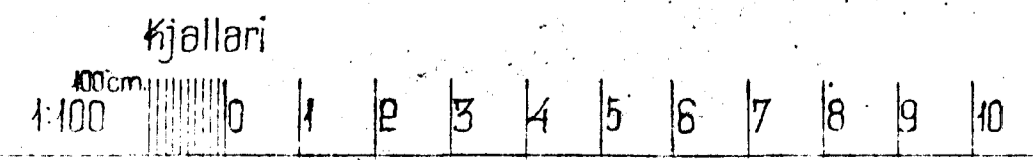

Reykjavík, 30-12-1944  
Nr. 248 Nr. 625 M. 1:100  
Gísli Halldórsson  
Sigv. Thordarson