



GRUNNMYND 1. HEDAR MKY 1:100

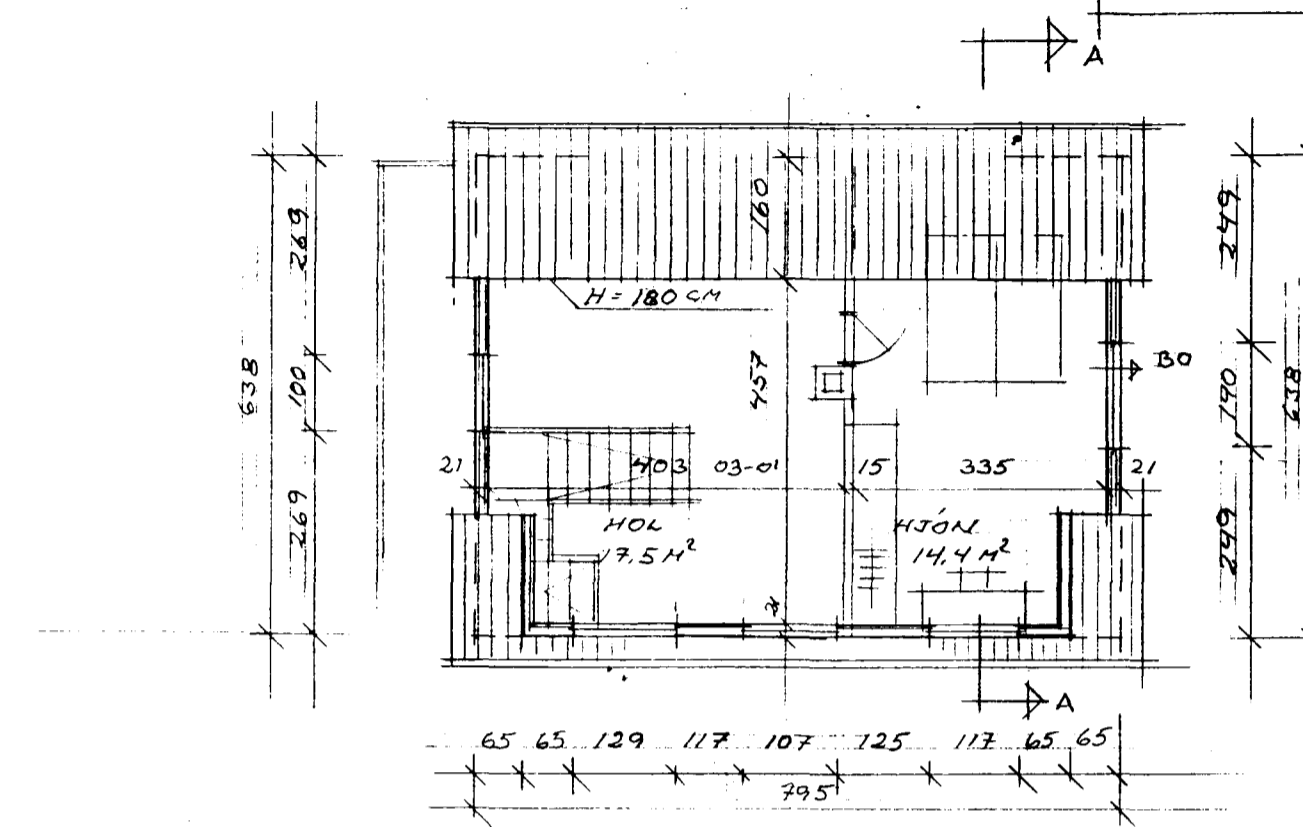

GRUNNMYND 3 HEDAR (RÍSH) MKY 1:100

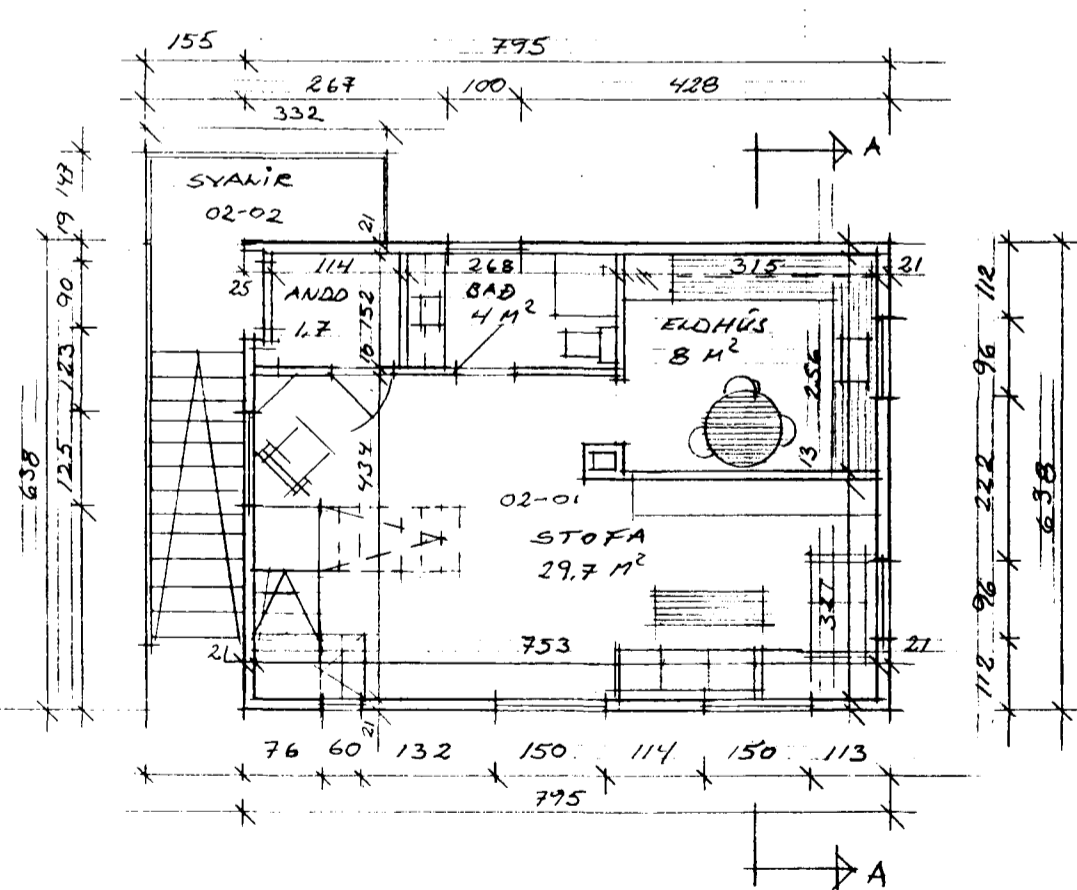

GRUNNMYND 2. HEDAR MKY 1:100

Byggingalýsing íbúðarhúss:

1. Hæð: Steinsteypt, einangrun óskilgreind, milliveggir aðrir en burðaveggir eru úr létu efni.
2. Hæð: Timbur klætt bárujárn, milliveggir úr timbri.
3. Hæð: Timbur klætt bárujárn, það á einnig við um þak.

Bygginglýsing bílgeymslu:

1. Hæð: Veggir úr 26 sm. holstein, þak úr timbri klætt bárujárn.

HÚS TEIKNAD 1930, 16 NOV. 97 ER INNHA SEIÐULAGI
BREYTT OG ÚTLIT FERT Í HAD HOEF SEM NÚ ER

SÚÐURGATA NR 71		101
EFNI	GRUNNMYNDIE	MAL=1:100
		DAGS. 16. NOV. 97
ERLENDUR ÁRÁÐ HJÁLMASSON BÆI KLÉBERAÍ 6/HF 5-555 3860		