

SUDURGATA NR 71






Samþykkt þann


21 NOV. 1997

Byggingafulltrúinn í Hafnarfirði  
F.h. Kristján Þórarinnsson

*BP*

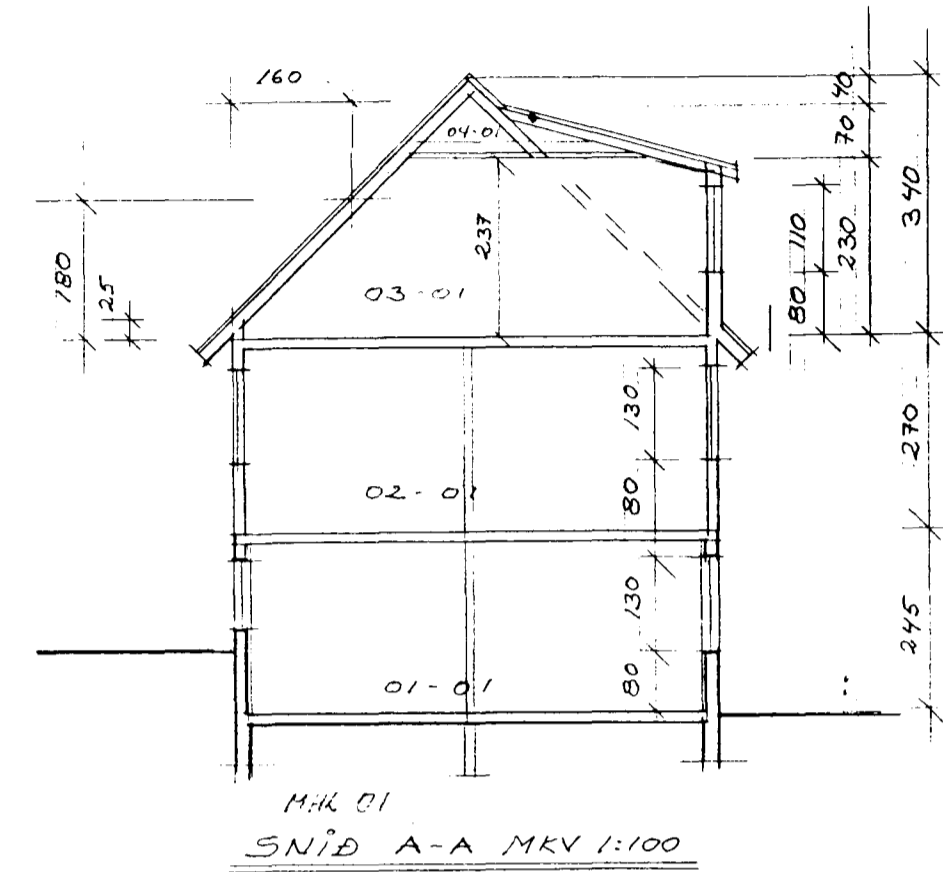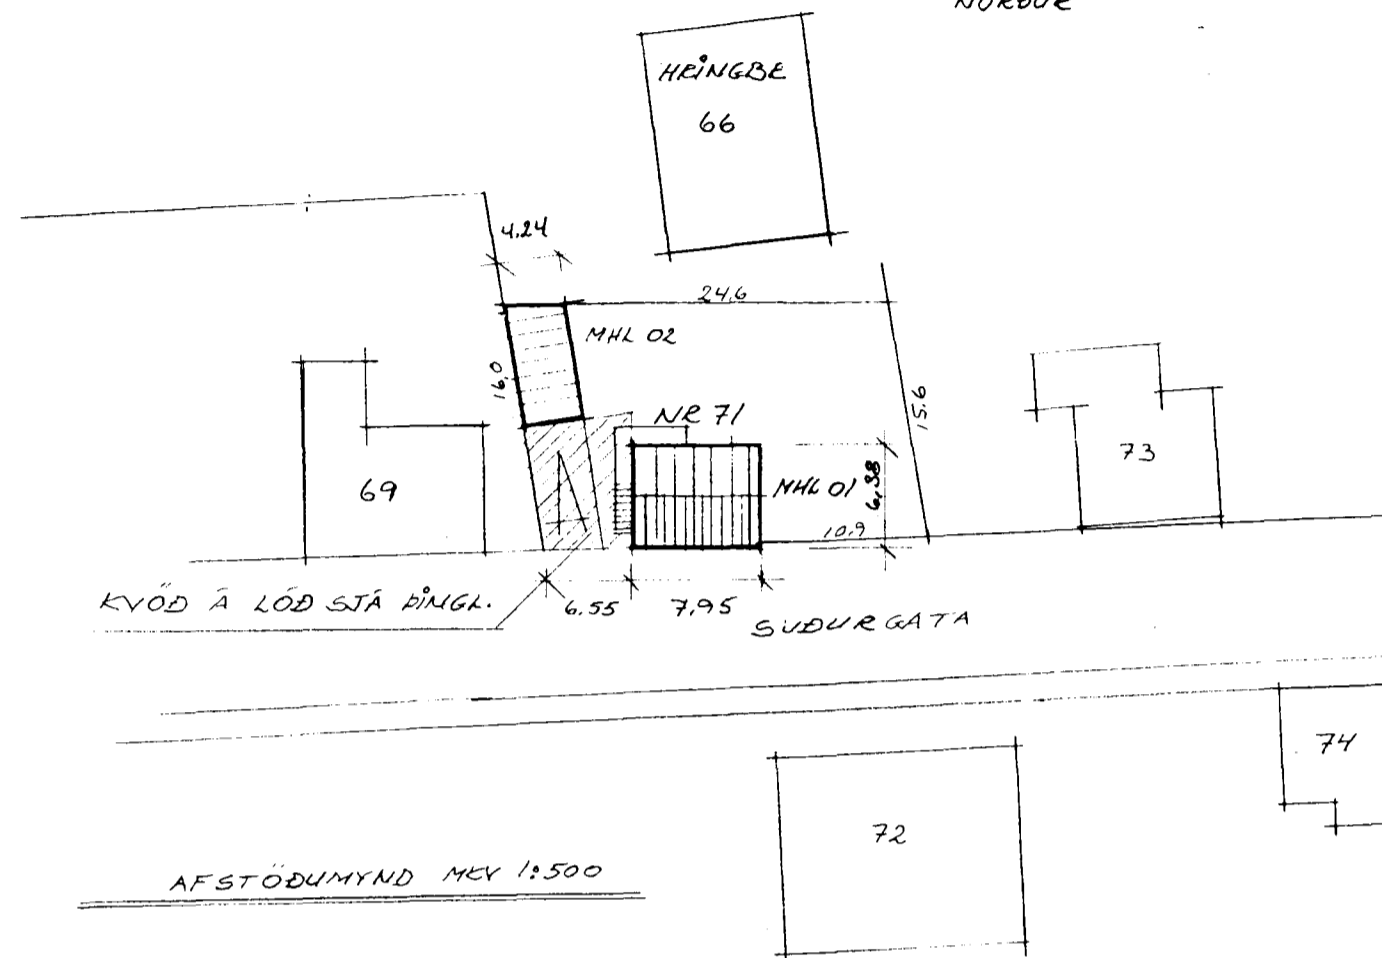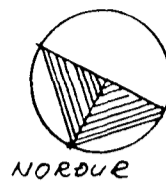

Skráningartafli:		Suðurgata 71		krásetjari: Erendur Árni Hjálmarsson													
Löndnúmer:		122564		Kennitala: 100355-5239													
Matshlutanúmer:		01		Dags: 16.11.1997													
DD	D1	D2	D3	D4	D5	D5M	D6	D7	D8	D9	D10a	D10b	D11	D12	D16	Rekjalata	D17
Lokun	Rými hæð-roð	Nofkun texti	Hofuð-flokkun	Eignar-hald	Stærðir Botnflokkur m²	Miðflokkur m²	Stiggar m²	Op m²	Bruttoflokkur m²	Bruttoflokkur sh < 1.8 m²	Salarhæð min	Salarhæð max	Brúto rúmnumal m³	Nettoflokkur m²	Birt flatarmal m²	skiptanummal	Skjala rúmnumal m³
		Matshluti			157,4	0,0	4,5	4,5	152,9	14,5			398,6	122,1	138,3		295,2
		Botn											11,2				
	01	1.hæð			55,9	0,0	0,0	0,0	55,9	0,0			135,0	46,8	55,9		112,9
A	0101	Íbúðarh.	N	0201	40,0				40,0		2,45	2,45	98,0	32,6	40,0		79,9
A	0102	bv/geymsla	N	0201	15,9				15,9		2,10	2,45	37,0	14,2	15,9		33,0
	02	2.hæð			50,7	0,0	4,5	0,0	50,7	0,0			136,9	43,4	50,7		117,2
A	0201	Íbúð	N	0201	50,7	4,5			50,7		2,70	2,70	136,9	43,4	50,7		117,2
C	0202	Troppur	U	0201			12,7		0,0								0,0
	03	3.hæð			50,7	0,0	0,0	4,5	46,2	14,5			103,5	31,9	31,7		65,1
A	0301	Íbúðarh.	N	0201	50,7			4,5	46,2	14,5	0,25	2,37	103,5	31,9	31,7		65,1
	04	Þak			0,0	0,0	0,0	0,0	0,0	0,0			12,0	0,0	0,0		0,0
A	0401	Þakrymi	V	0201							65,00	65,00	12,0				0,0

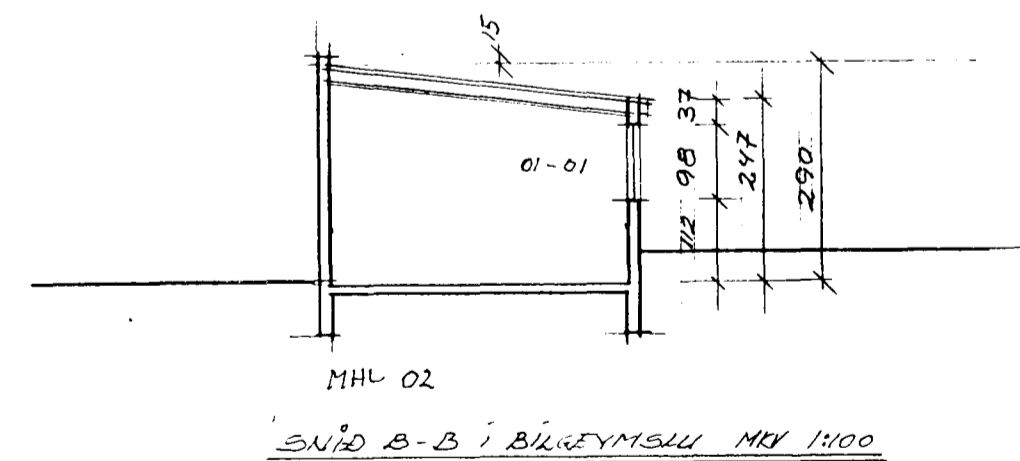

Skráningartafli:		Suðurgata 71		krásetjari: Erendur Árni Hjálmarsson													
Löndnúmer:		122564		Kennitala: 100355-5239													
Matshlutanúmer:		02		Dags: 16.11.1997													
DD	D1	D2	D3	D4	D5	D5M	D6	D7	D8	D9	D10a	D10b	D11	D12	D16	Rekjalata	D17
Lokun	Rými hæð-roð	Nofkun texti	Hofuð-flokkun	Eignar-hald	Stærðir Botnflokkur m²	Miðflokkur m²	Stiggar m²	Op m²	Bruttoflokkur m²	Bruttoflokkur sh < 1.8 m²	Salarhæð min	Salarhæð max	Brúto rúmnumal m³	Nettoflokkur m²	Birt flatarmal m²	skiptanummal	Skjala rúmnumal m³
		Matshluti			33,2	0,0	0,0	0,0	33,2	0,0			95,6	28,7	33,2		76,9
		Botn											6,6				
	01	1.hæð			33,2	0,0	0,0	0,0	33,2	0,0			89,0	28,7	33,2		76,9
A	0101	Bilgeymsla	B	0101	33,2				33,2		2,47	2,90	89,0	28,7	33,2		76,9

HÚS TEIKNAD 19.30, 16. NOV '97 ER INNKA SKIPLAÐ  
BRÉYTT OG LÍTLT FERT Í ÞAD HOOF SEM NÚ ER *BP*

SUDURGATA NR 71  
EFNI  
SNÍÐMYNDIR, AFSTÖÐUMYND  
ERLENDUR ÁRNI HJÁLMARSSON BFI KLÉBERI 6 HAF S-555 3860

102

*BP*

MAL- 1:100, 1:500  
DAGS. 16. NOV 97