




Samþykkt þann

10.05.1999

Byggingar- og skráningarmáttak FM  
Fh. Klugun Porleifssonar

RP

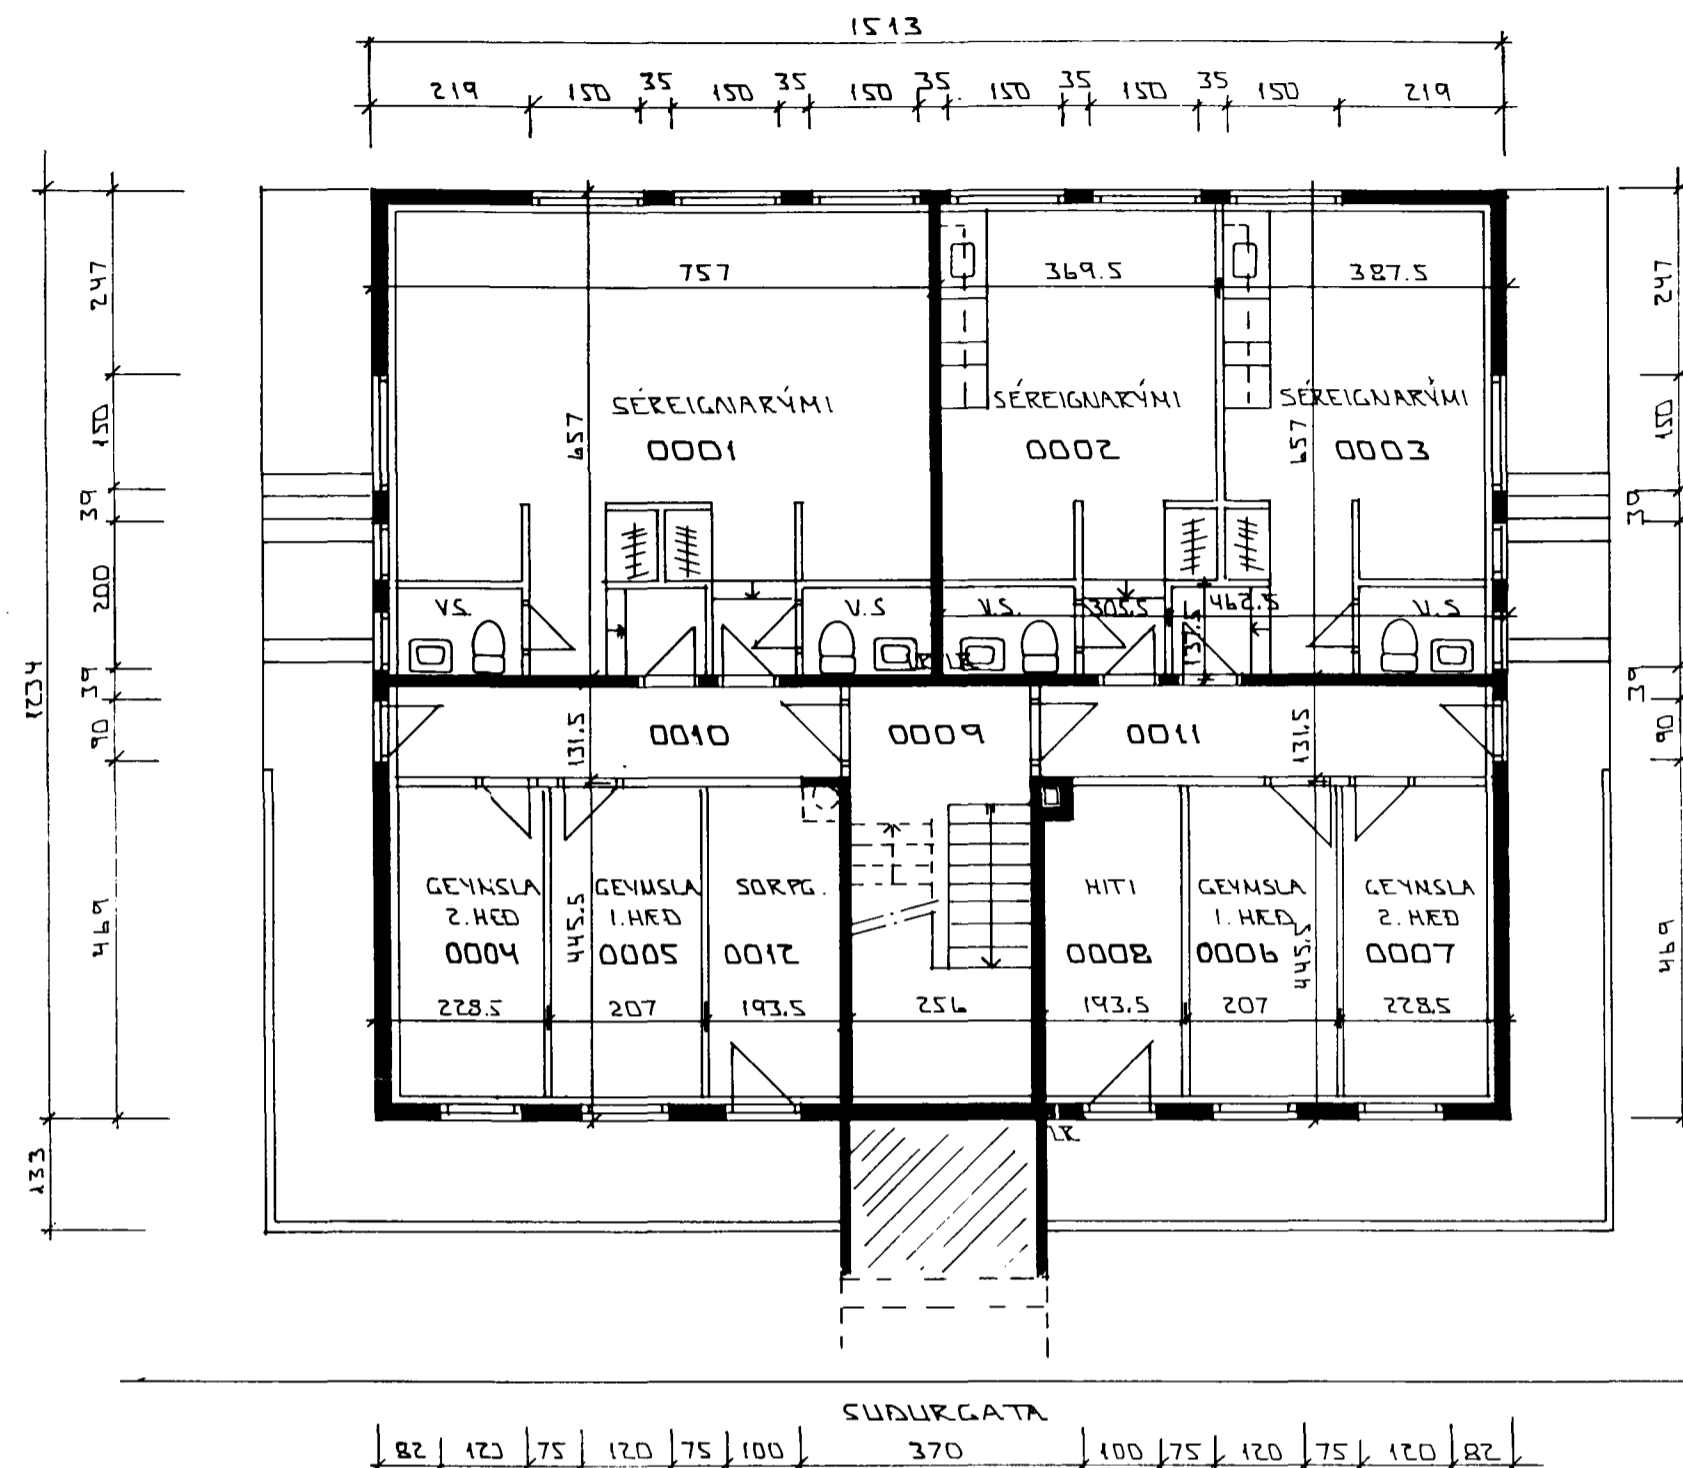

HLIÐ ÁÐUR TEIKNAD AF F. SIGURDSYNI  
1 NOV. 1968 OG MARS 1969.

GRUNNMÝND JARÐHÉÐAR 1:100

Skráningartífla: Suðurgata 72				Skrásetjari: Egill Helgi Lárusson												
Landnúmer: 122565				Kennitala: 280369-3819												
Matshlutanúmer: 01				Dags.: 27.8.1998												
Uppskipting og lýsing				Stærðir												
D0	D1	D2	D3	D4	D5	D6	D7	D8	D9	D10a	D10b	D11	D12	D16	D17	
Lokun	Þýms háðr- hæðr- hæðr- hæðr-	Höskun test	Höskun test	Eignar- háðr	Brúflur m²	Míflur m²	Stígr m²	Op m²	Brúflur m²	Brúflur sh = 1.8	Salarnæð mm	Salarnæð max	Brúflur rúmmál m³	Netflur m²	Brúflur m²	Ræknitala skiptarúmmál
		Matshluti			752.2	0.0	20.3	18.2	545.5	186.8			1684.0	480.5	485.3	1.189.3
		Botn											37.4			
	00	Kjallari			186.7	0.0	9.2	0.0	186.7	9.2			477.9	165.5	138.1	322.5
A	0001	Séreignarými	N	0001	19.7				49.7		2.70	2.70	134.2	43.9	49.7	118.5
A	0002	Séreignarými	N	0002	23.3				23.3		2.70	2.70	62.9	21.8	23.3	58.9
A	0003	Séreignarými	N	0003	26.3				26.3		2.70	2.70	71.0	24.4	26.3	65.9
A	0004	Geymsla	N	0201	0.2				10.2		2.40	2.40	24.5	8.2	10.2	19.7
A	0005	Geymsla	N	0101	9.2				9.2		2.40	2.40	22.1	8.3	9.2	19.9
A	0006	Geymsla	N	0102	9.2				9.2		2.40	2.40	22.1	8.3	9.2	19.9
A	0007	Geymsla	N	0202	0.2				10.2		2.40	2.40	24.5	8.2	10.2	19.7
A	0008	Hiti	T	X	8.6				8.6		2.40	2.40	20.6	7.3		
A	0009	Gangur	U	X	14.8		9.2		14.8	9.2	2.40	2.40	35.5	13.2		
A	0010	Gangur	U	X	8.3				8.3		2.40	2.40	19.9	7.2		
A	0011	Gangur	U	X	8.3				8.3		2.40	2.40	19.9	7.2		
A	0012	Sorp	T	X	8.6				8.6		2.40	2.40	20.6	7.5		
	01	1. hæð			148.5	0.0	11.1	10.3	178.2	0.0			508.9	158.8	173.8	433.4
A	0101	Íbúð	N	0101	6.8				6.8		2.70	2.70	234.4	75.6	86.8	204.1
A	0102	Íbúð	N	0102	86.8				86.8		2.70	2.70	234.4	75.6	86.8	204.1
A	0103	Gangur	U	X	4.9				4.9		2.70	2.70	40.2	7.6		
BC	0104	Svalir	S	0101	8.4		11.1	10.3	8.4							8.4
BC	0105	Svalir	S	0102	8.4				8.4							8.4
B	0106	Svalir	S	0102	8.4				8.4							8.4
B	0107	Anddyri	U	X	1.6				1.6		2.00	2.00	3.2	1.4		8.4
	02	2. hæð			188.5	0.0	0.0	7.9	180.6	0.0			509.0	156.2	173.6	433.4
A	0201	Íbúð	N	0201	6.8				6.8		2.70	2.70	234.4	75.6	86.8	204.1
A	0202	Íbúð	N	0202	86.8				86.8		2.70	2.70	234.4	75.6	86.8	204.1
A	0203	Gangur	U	X	14.9			7.9	7.0		2.70	2.70	40.2	5.0		
BC	0204	Svalir	S	0201	8.4				8.4							8.4
BC	0205	Svalir	S	0202	8.4				8.4							8.4
B	0206	Svalir	S	0202	8.4				8.4							8.4
	03	Þak			138.5	0.0	0.0	0.0	177.6				150.8	0.0	0.0	0.0
A	0301	Þak	F	X	138.5				177.6		0.40	1.20	150.8			0.0

Afhugasemdir:  
Einangrun í úfveggjum er áætluð 8 cm

01 27.10.99 SKRÁNINGATÓFLA BR. G.H.  
BR: DAGS. EDLI BR. SIGN.

SUÐURGATA 72  
HAFNARFIRÐI

RAUNTEIKN.

GRUNNMÝND - JARÐHÉÐAR  
SKRÁNINGATAFLA

MKV 1:100  
DAGS. JÚNÍ '99  
VERK NR. 9818  
TEIKN NR. 0-01

HANNAD  
TEIKNAD GH  
YFIRFARIÐ

**TÆKNÞJÓNUSTA**  
**SIGURÐAR ÞORLEIFSSONAR ehf**

STRANDGÖTU 11 - 220 HAFNARFJÖRÐUR - SÍMI 555 4255 - FAX 565 2875