





Samþykkt þann

09 JULÍ 1999

Byggingafulltrúinn í Hafnarfirði  
F.h. Kristján Þórarinnsson

80

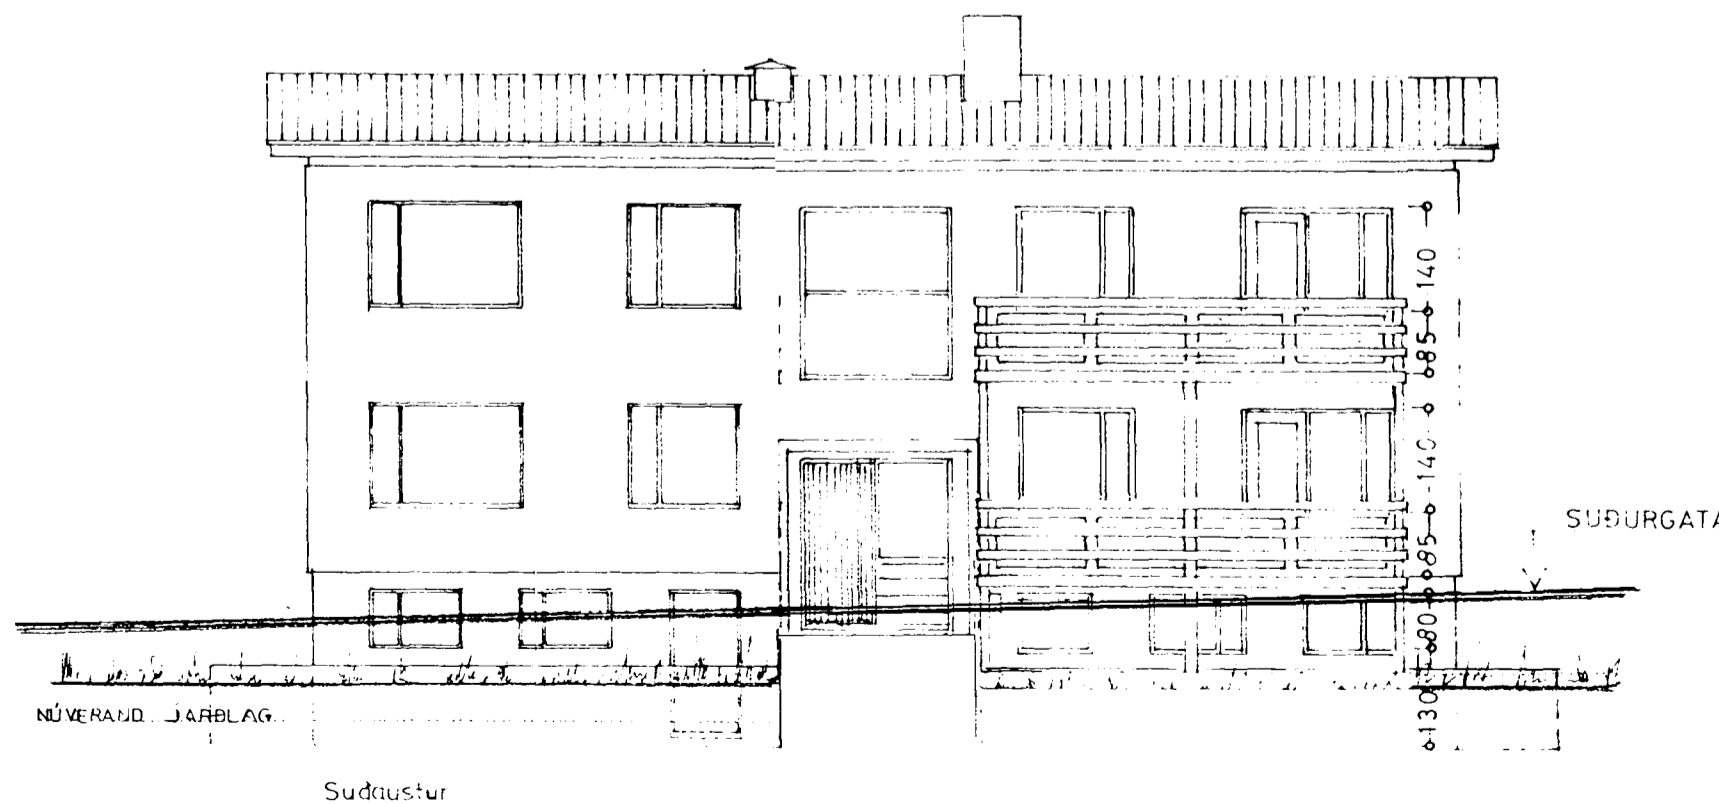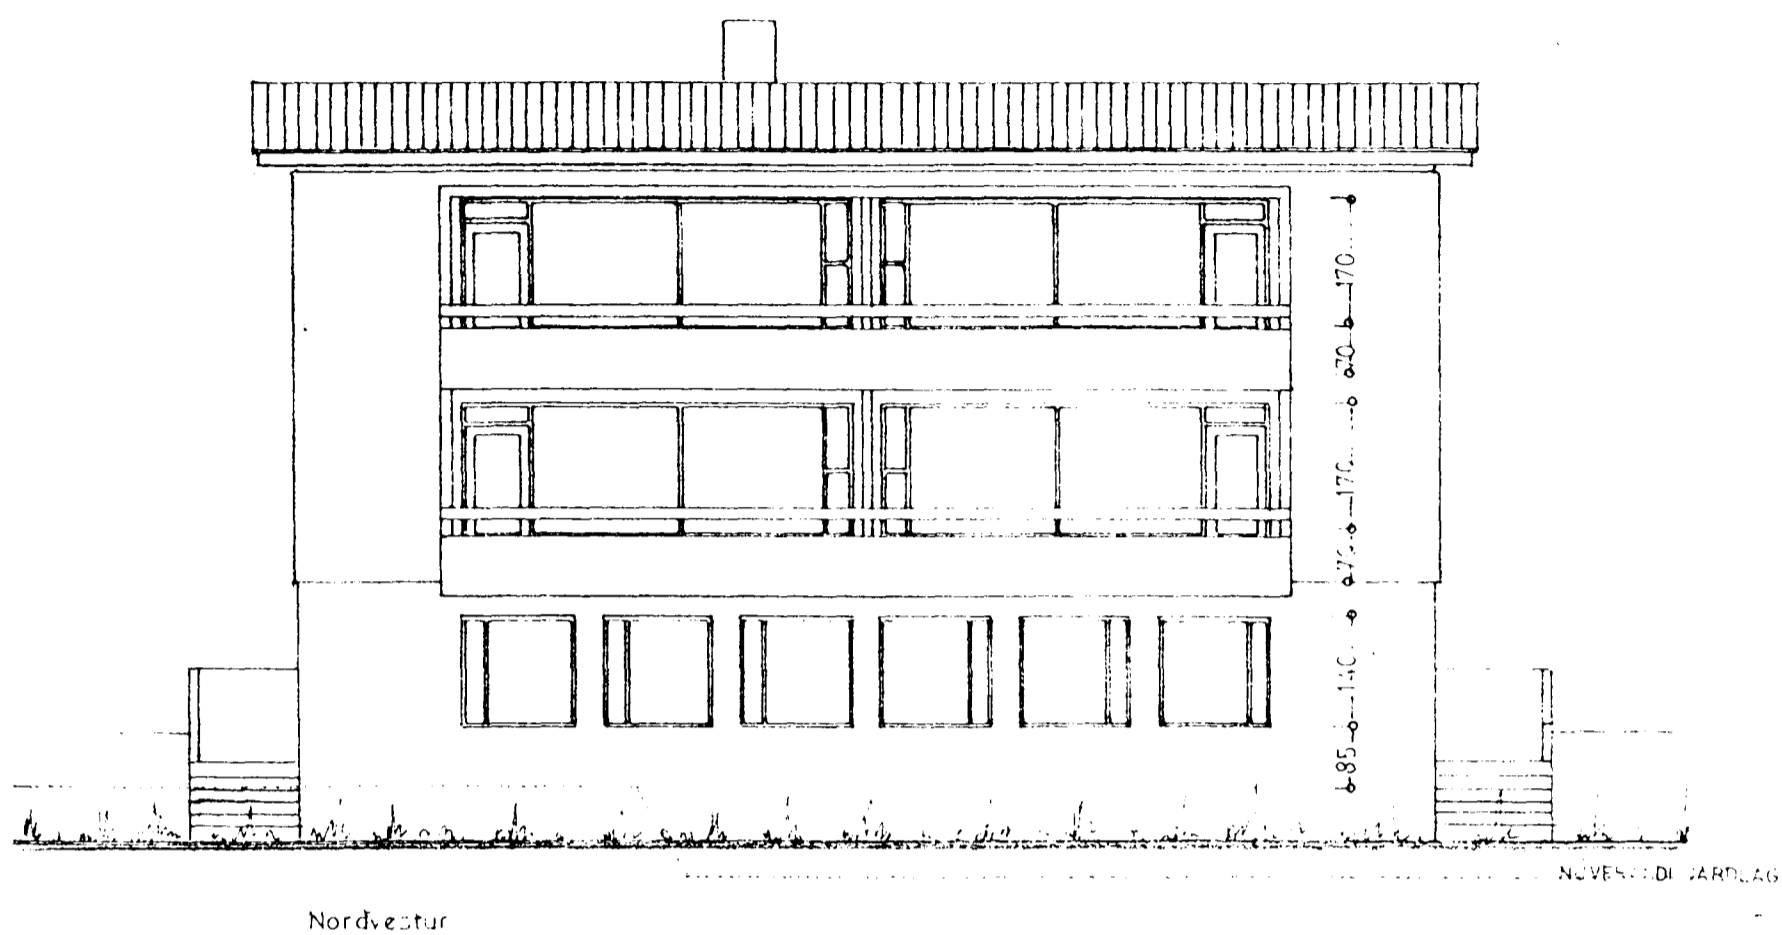

HÚS AÐUR TEIKNAD AF FRIDÞJÓFI SIGURÐSYNI  
Í NÓV 68 OG MARS 69

BR.	DAGS.	EDLI BREITINGA	SIGN.

SUDURGATA 72  
HAFNARFIRÐI

RAUNTEIKN

ÚTLIT

MKV. 1:100

DAGS. JÚNÍ 99

VERK NR. 9930

TEIKN. NR. 0-03

HANNAÐ SIG. ÞORLEIFSS. KT. 241148-3009

TEIKNAD G.H.

YFIRFARIÐ

TÆKNIÞJÓNUSTA SIGURÐAR ÞORLEIFSSONAR ehf

STRANDGÖTU 11 220 HAFNARFIRÐI

SÍMI 555-4255 FAX 565-2875

E-mail taeknihjonusta@islandia.is

