




Byggingarfulltrúi samþykkir erindið.
 26 MARS 2004
 Bent skal á að samþykkt þessi verður ekki virk fyrr en eftir þinglýsingu eignaskipulýsingastofnunar og skráningu þennar hjá Fastignamáli ríkisins.
 Byggingarfulltrúi / Hafnarfirði
 F.h. Sigurbjartur Halldórsson

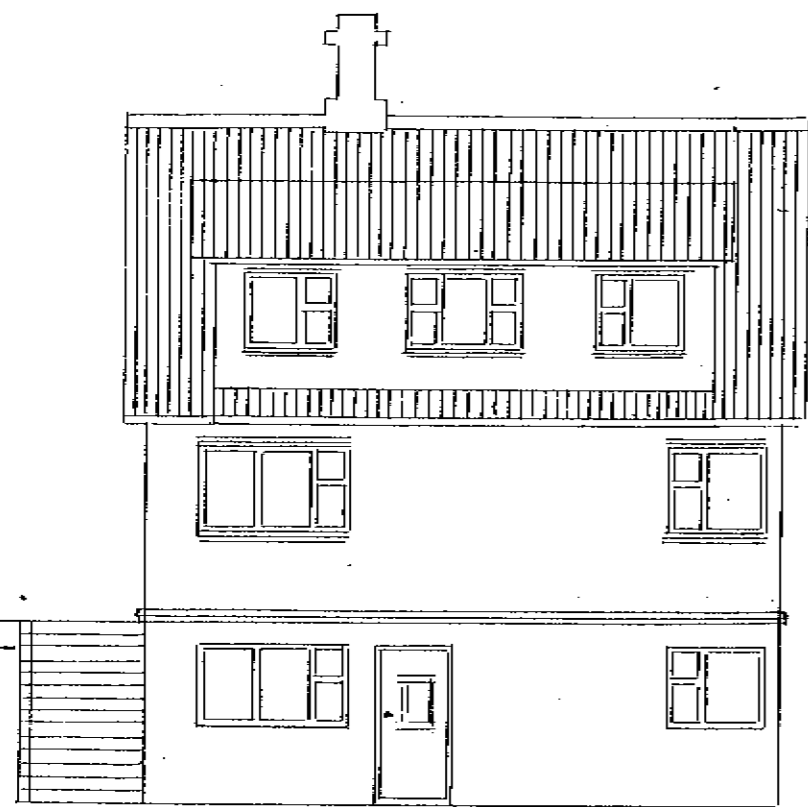

Vesturhlíð

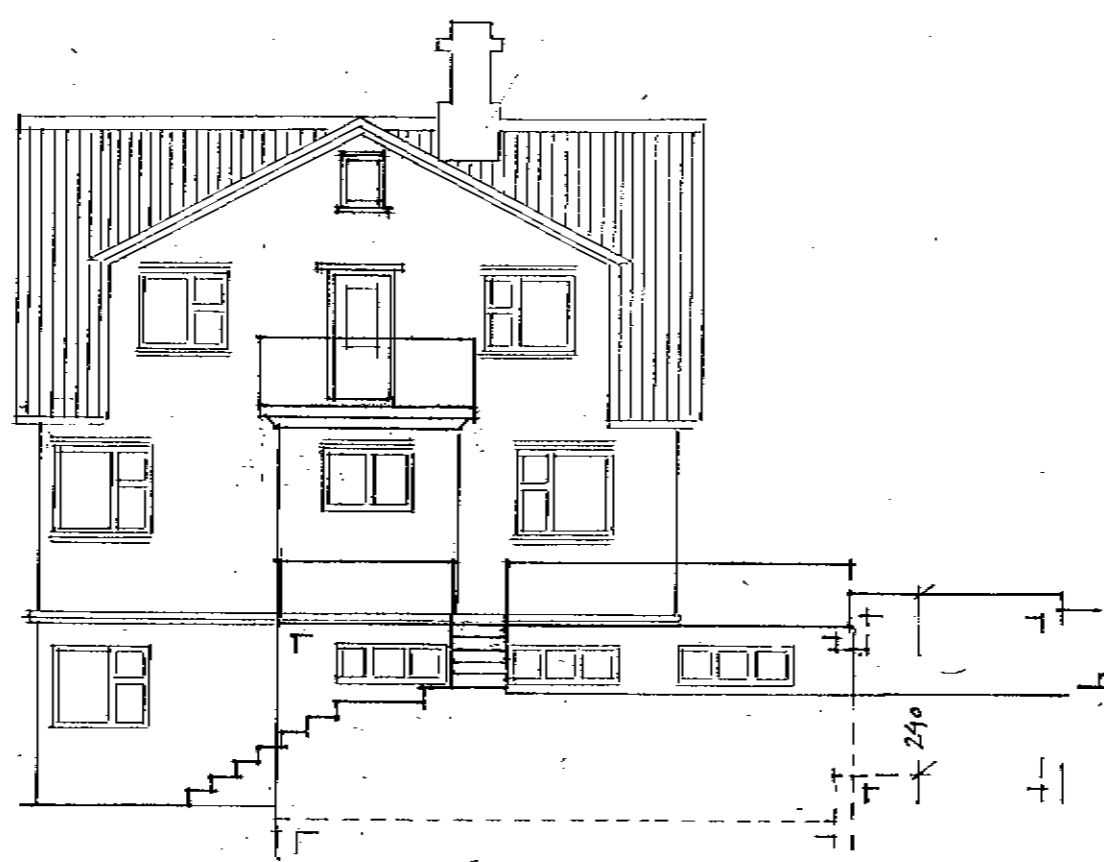


Austurhlíð

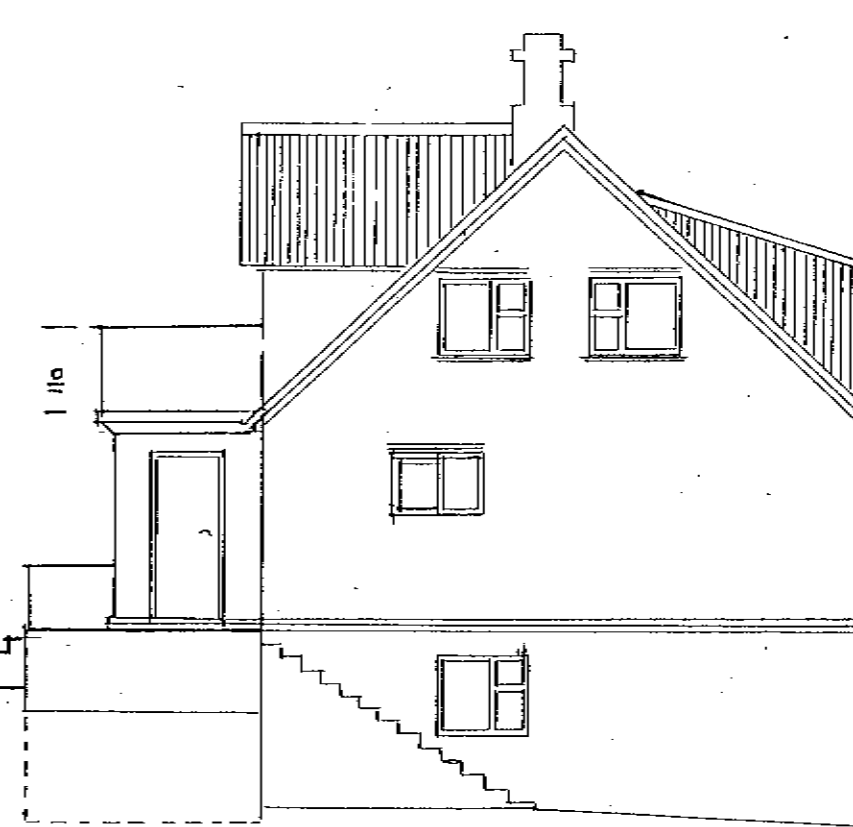

Norðurgæfl




Suðurgæfl

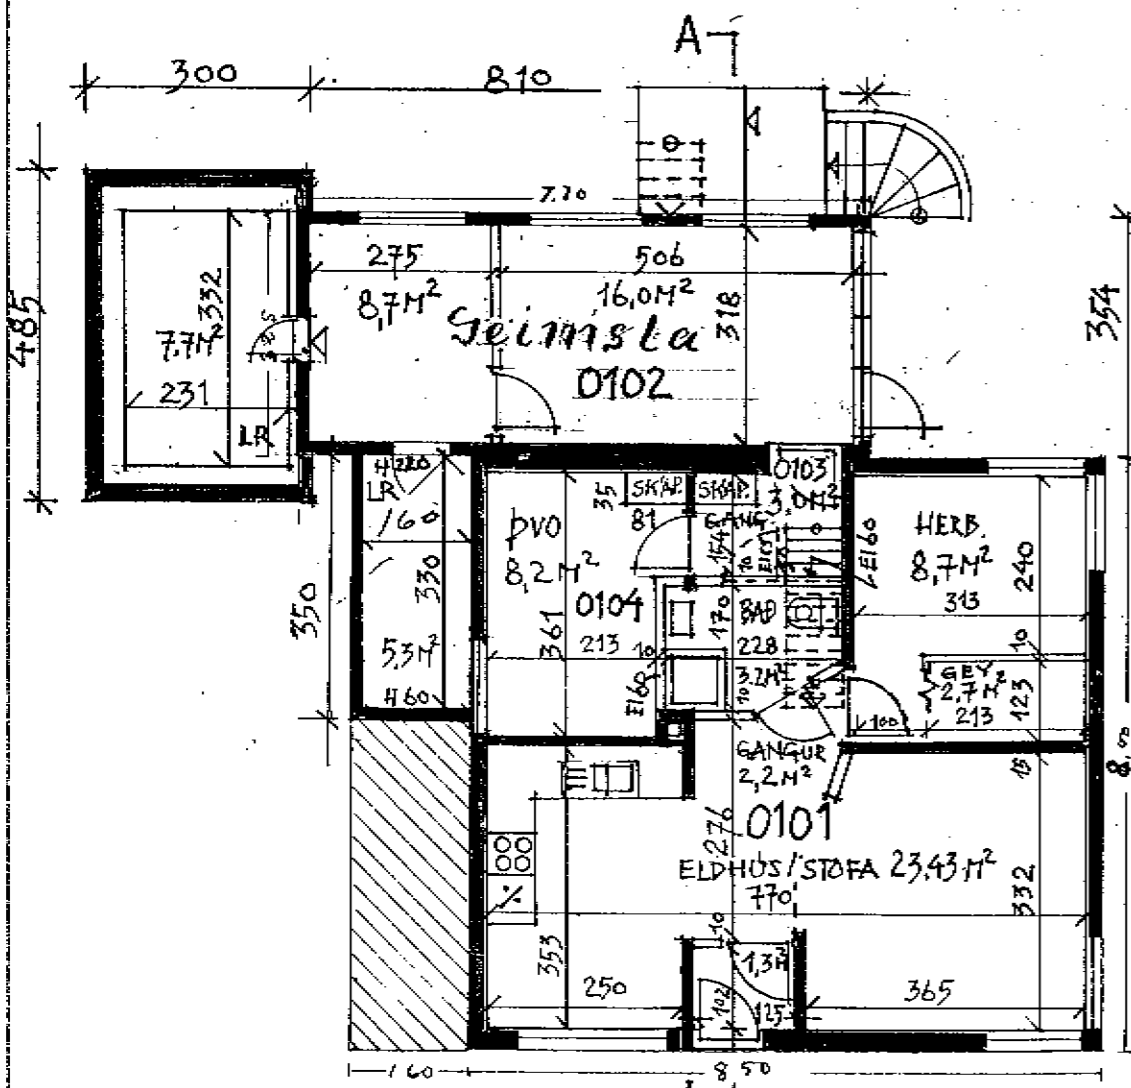


Kjallari

1. HÆÐ

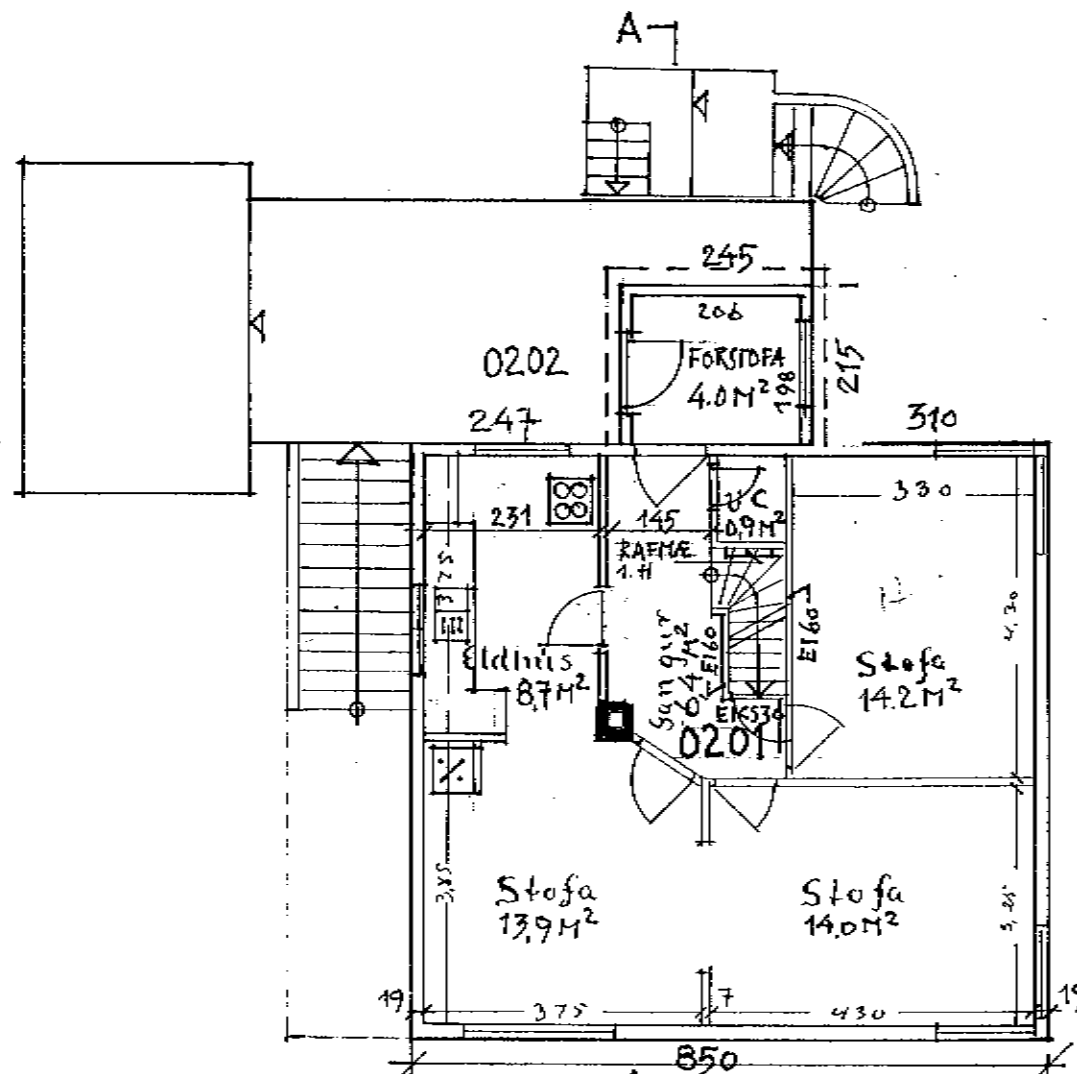


Hæð

2. HÆÐ

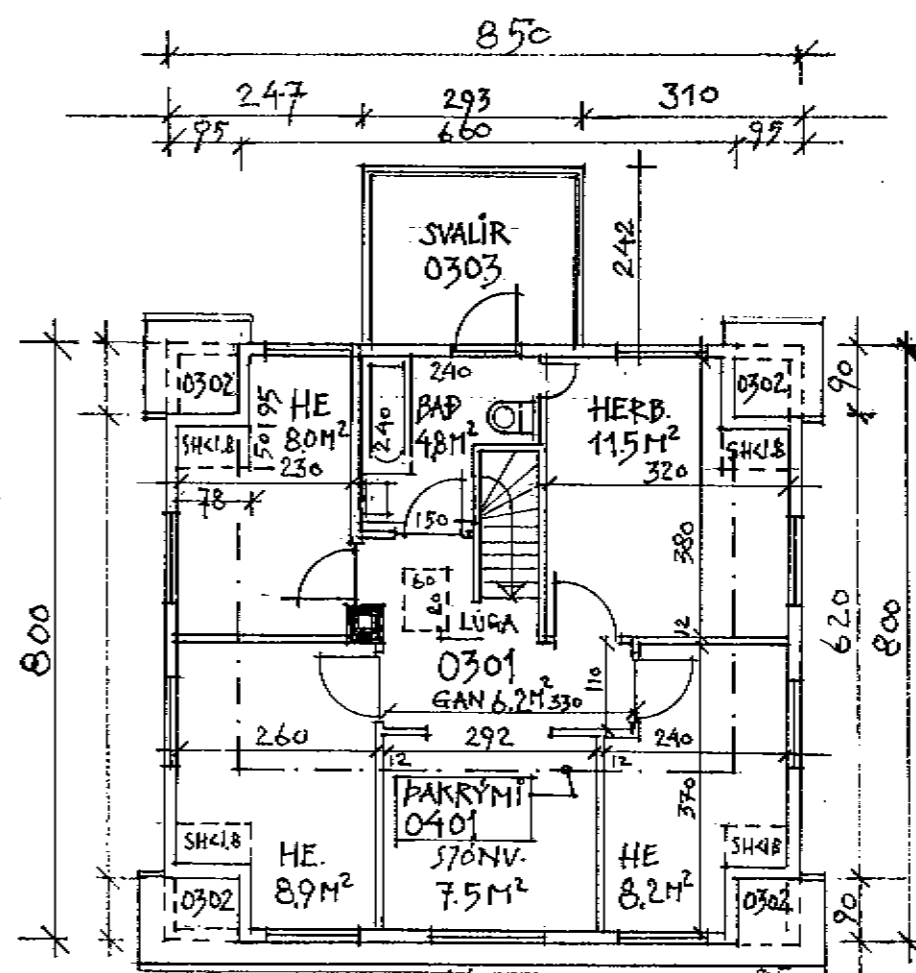

RIS

3. HÆÐ

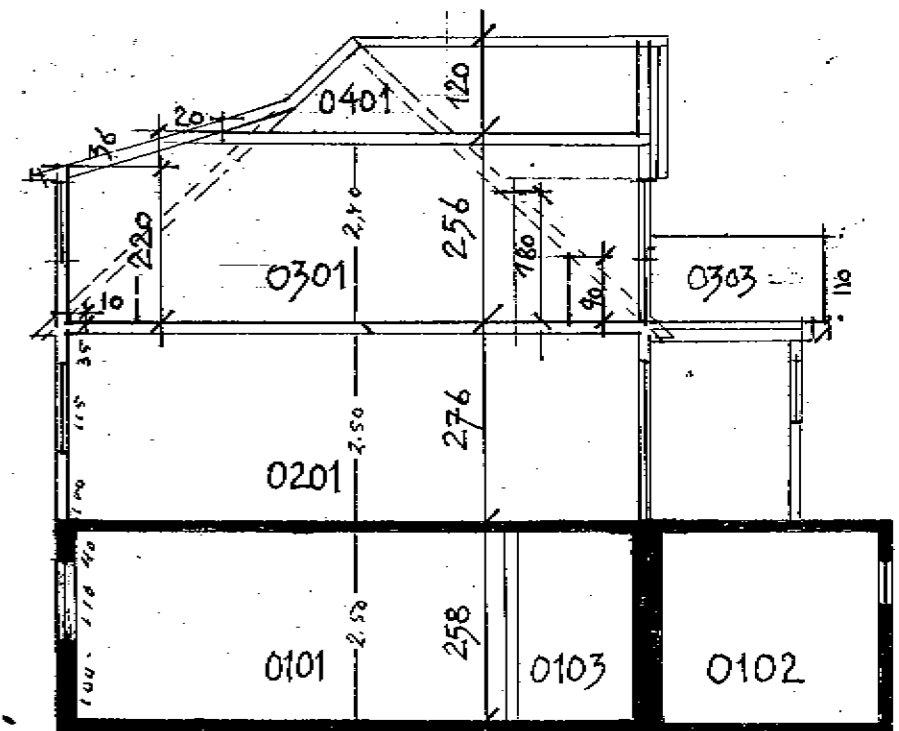

Skurður A-A

linnir Adalsteinsson

SUÐURGATA 73-HAFNARF. BL-01

BREYTT	DAGS	LÝSING

Upphaflega uppdrætti teiknaði Bergsteinn Björnsson 4 / 7 1946
 Bilgeymslu teiknaði Bjarni Erlendsson í ág. 1953, samþ. 11/10'53
 Viðbót við bilg. teiknaði Sveinbjörn Sigurðsson 23.8.78, samþ.
 í byggingarnefnd 6 / 9 1978.

Reyndarteikningu dags. 29.01.2004 vann Sigurbjör Adalsteinsson
 á þann hátt að færa breytingar í kjallara og hæðum, útitróppur,
 kartöflugeymslu, gluggabreytingar, þaksvallir og rýmsnúmer ásamt
 nýrri teikningu af risahæð inn á ljósrit af upphaflegum teikningum.



ÞRÍÐJA HÆÐIN, ARKITEKTAR - SIGURBJÖR ADALSTEINSSON FAI
 REYNDARTEIKNING
 GRUNNMYNDR - SNIÐ - ÚTLIT

HANNAÐ: TEIKNAD: DAGS: 29.01.2004 MKV: 1:100 VERNK: