

Go 245-116


Breyting á húsi Gísla Guðmarssonar. Gudurgötu 74 Hafnarfirði.

Fyrir breytingu




Vestur.

Eftir breytingu

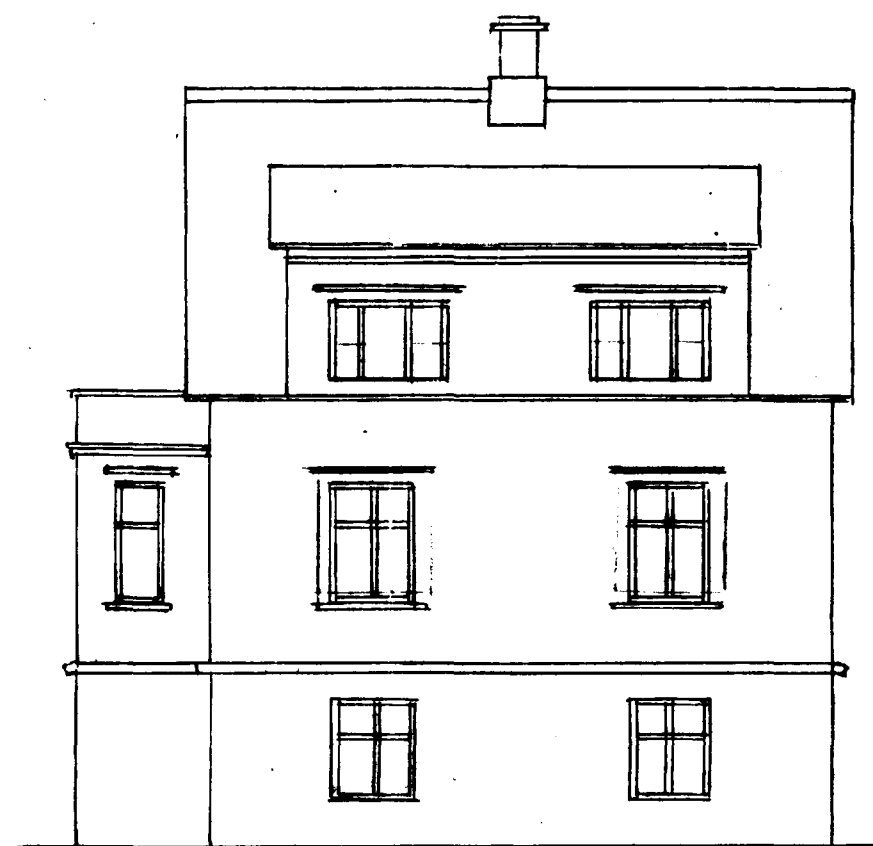

Vestur.

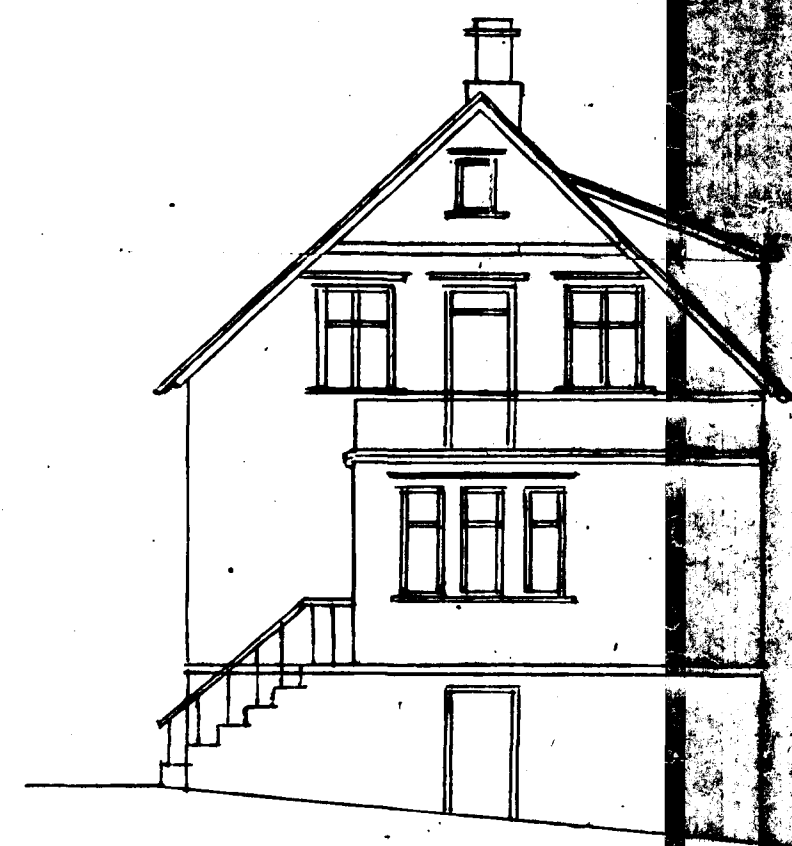

Nordur.

Hafnarfirði 3/2
Sjúrðsbrú