
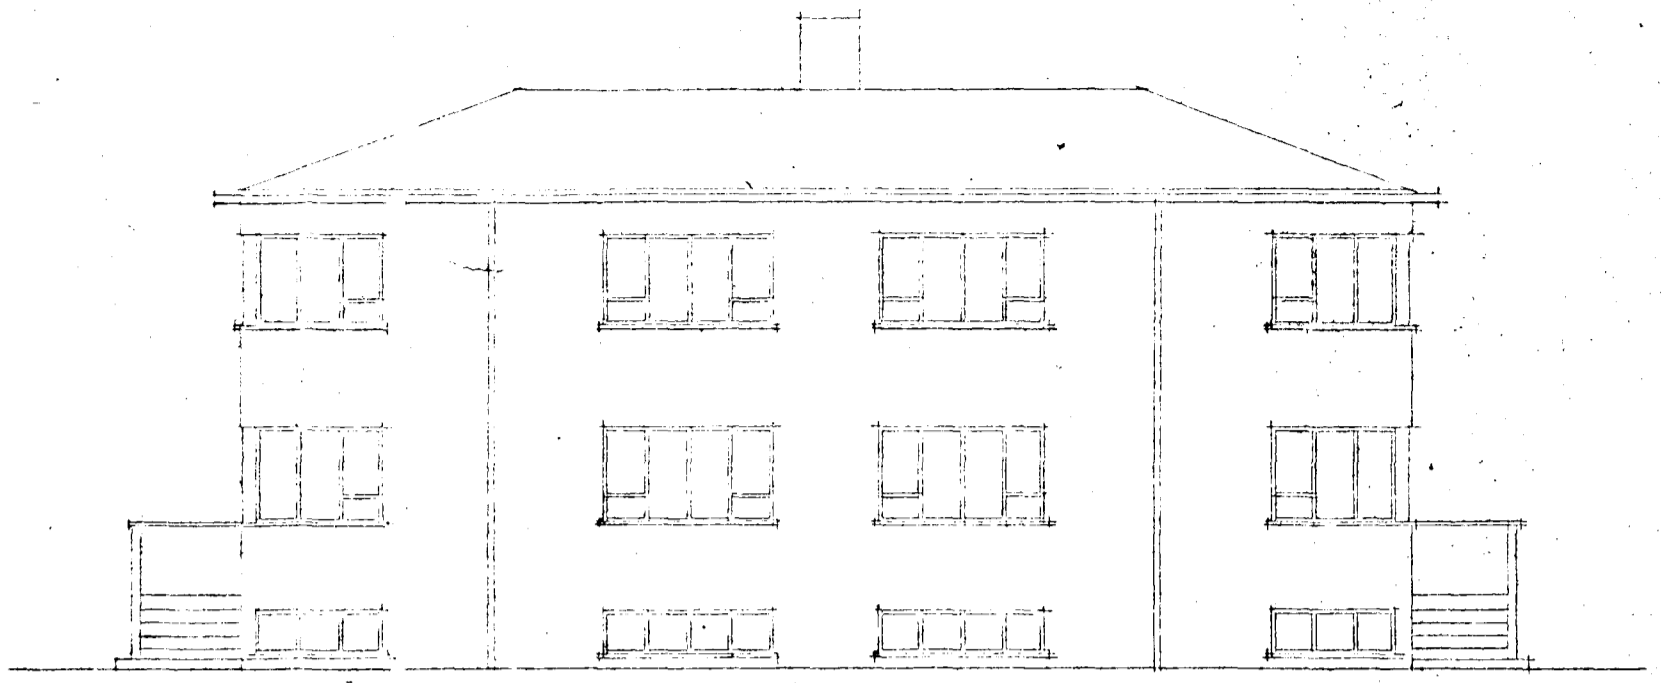


Texta
M. d. d.



Stígur 75-77
I. hæð
Lýðskráning 50830

Samb. til á fundi byggingar-
nefndar þ. 22.12.46
BYGGINGARNEFND
HAFNARSTADUR
[Signature]



Ath. I
ÓNÁKVÆMUR
MÆLIKVARÐI

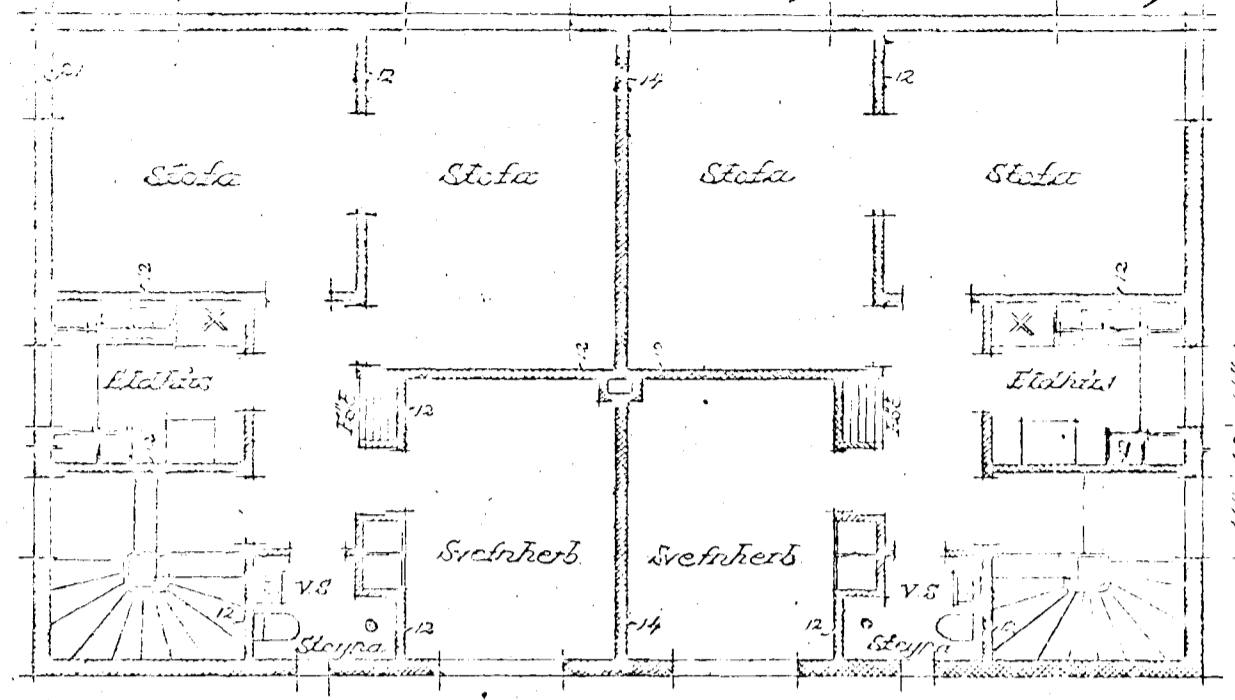



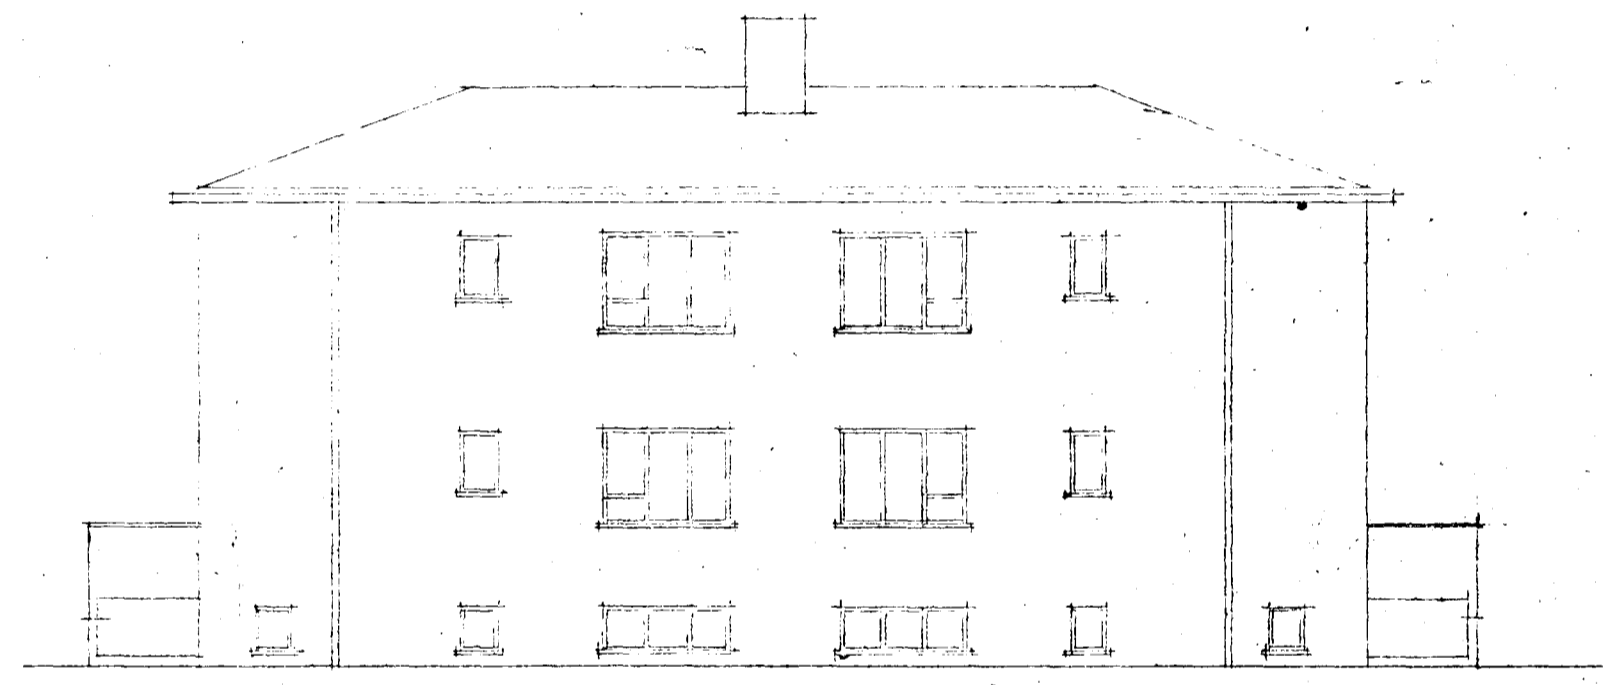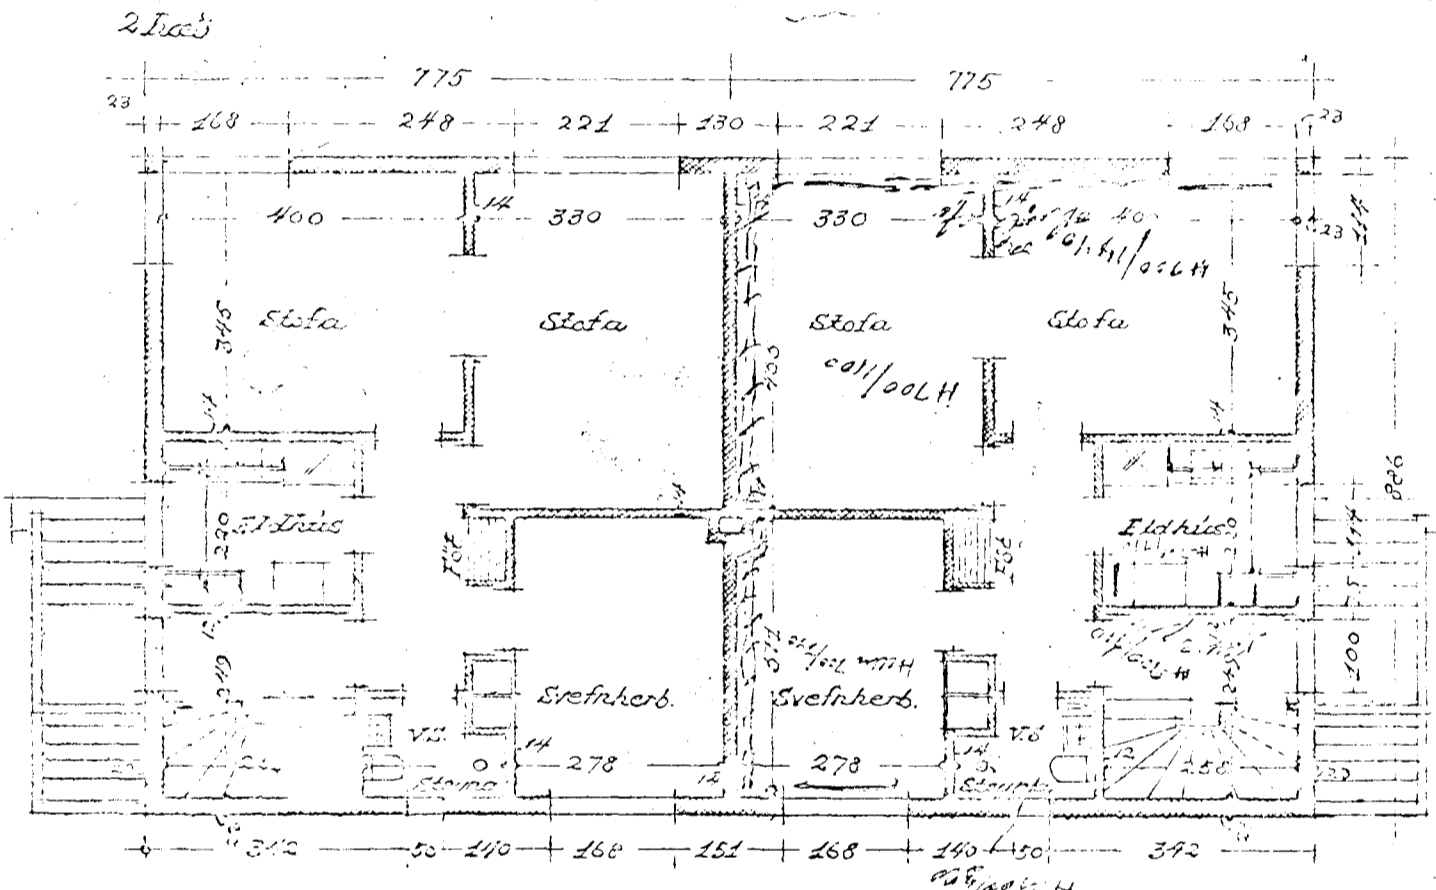


Norðurlið

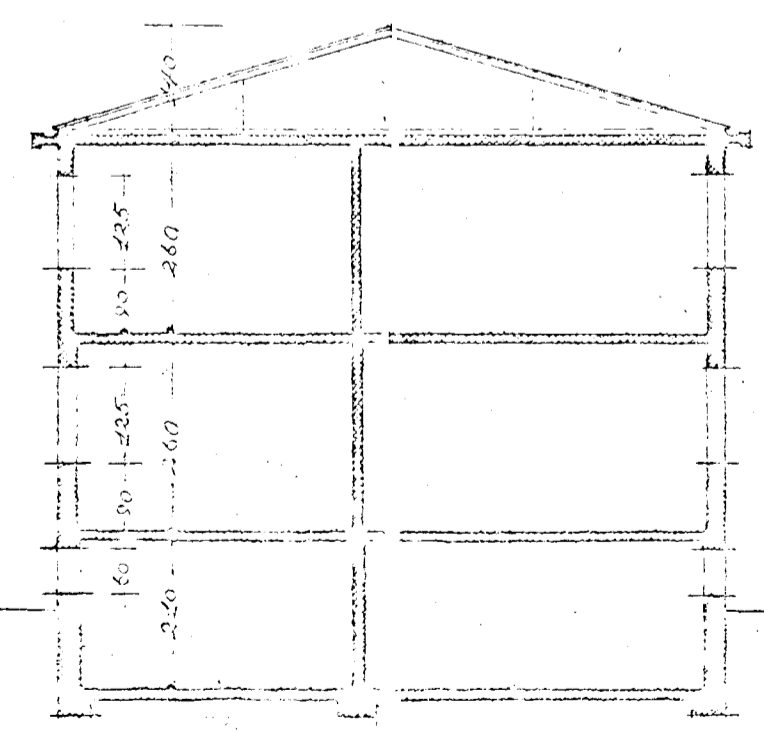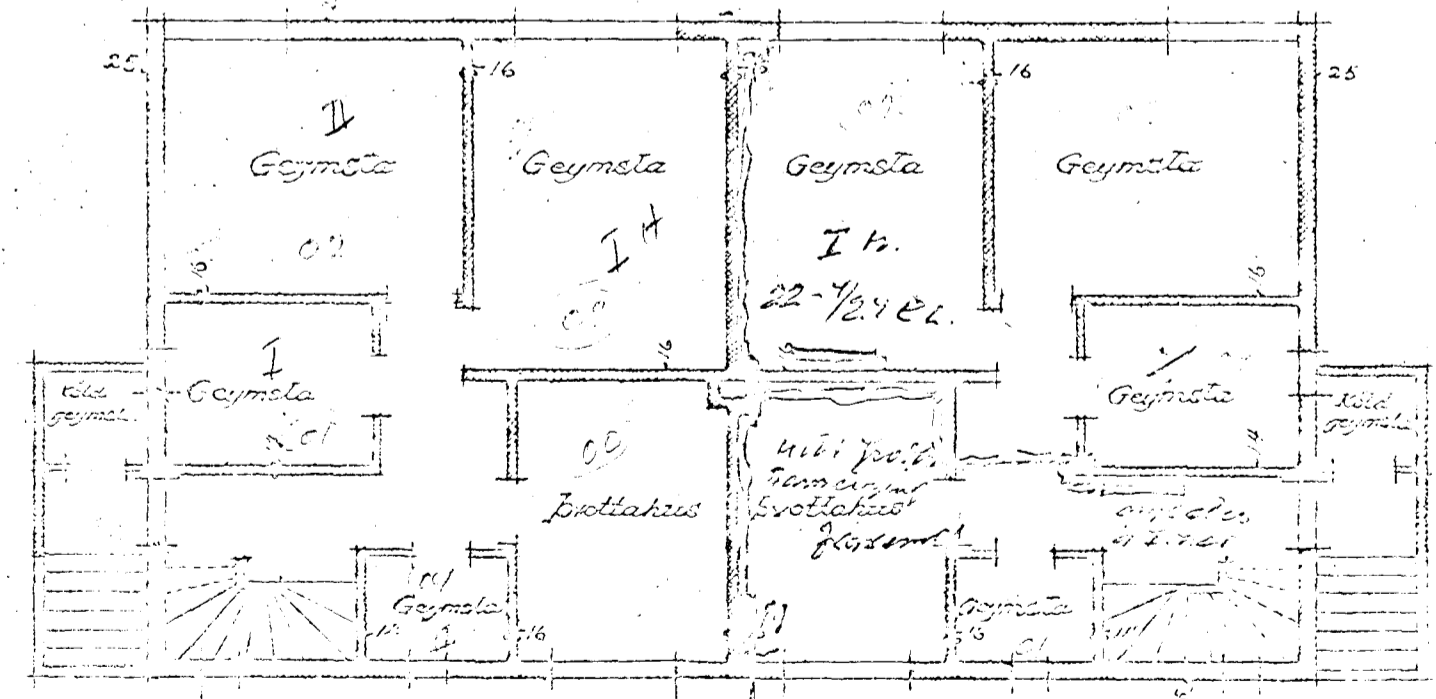


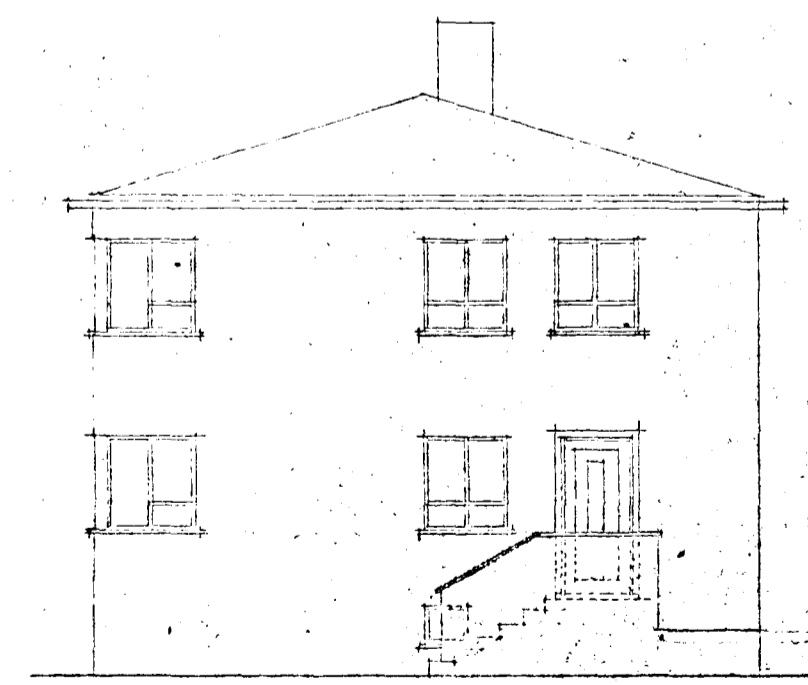

Gafl

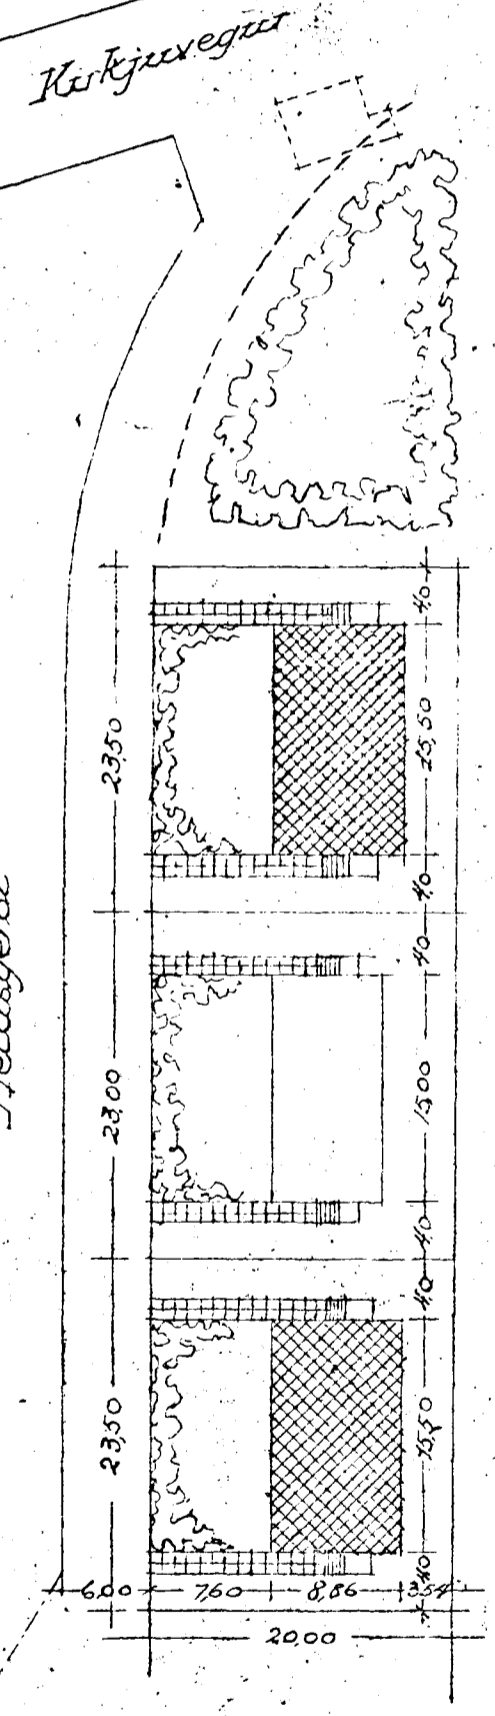

Afstöðunynd 1:500

Reykjavík 1. október 1942
A. Þ. Þorsteinsson arkitekt
Bartur Skjappa

SUNDURGAITA 75-77