


Samþykkt á fundi bygginga-  
nefndar þ. 17. 9. 1969  
22. 9. 71 Endervætt.  
BYGGINGAFULLTRÚINN  
I HAFNARFIRÐI  
*S. Sigurðsson*



*Gælfkati senn. kakki.  
Áskilið er að byggingu þessi  
eigi að liggja fyrirbyggingarveg  
á milli Strandgata og Súdurgata  
eð 60m frá nr 89 til Strandg. og  
72 til Súdurgata þessum stírn.*

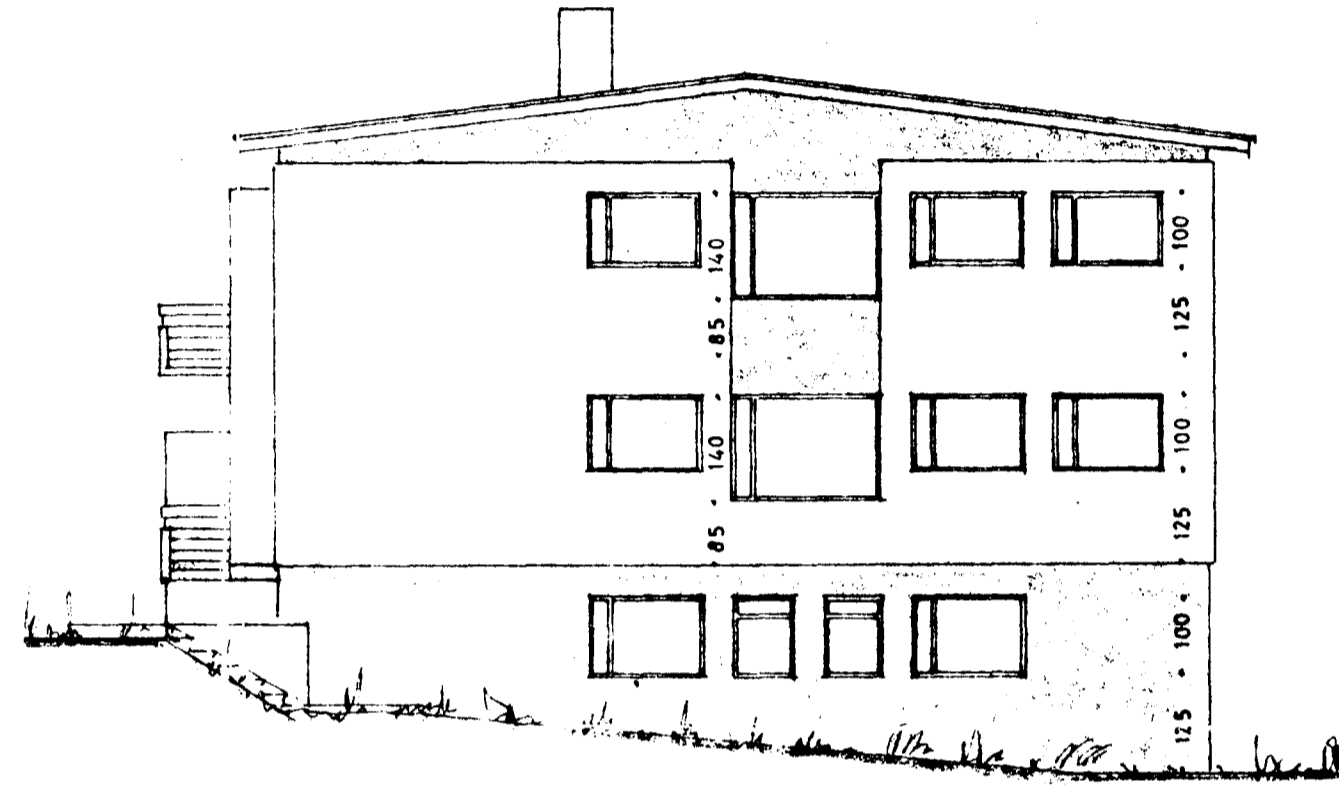

Súðaustur



Norðaustur

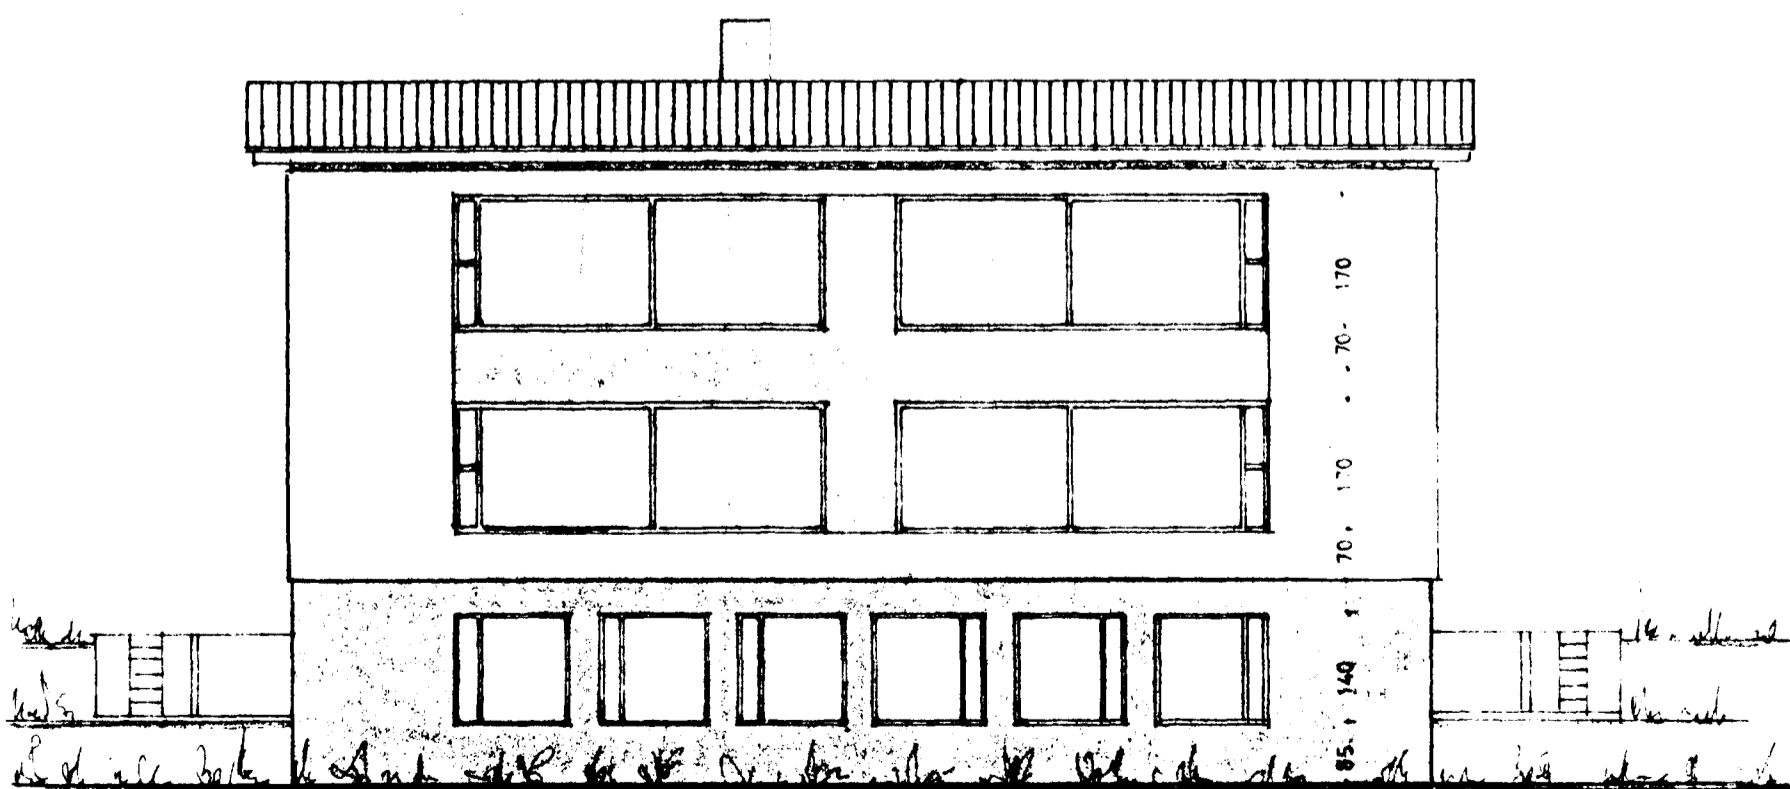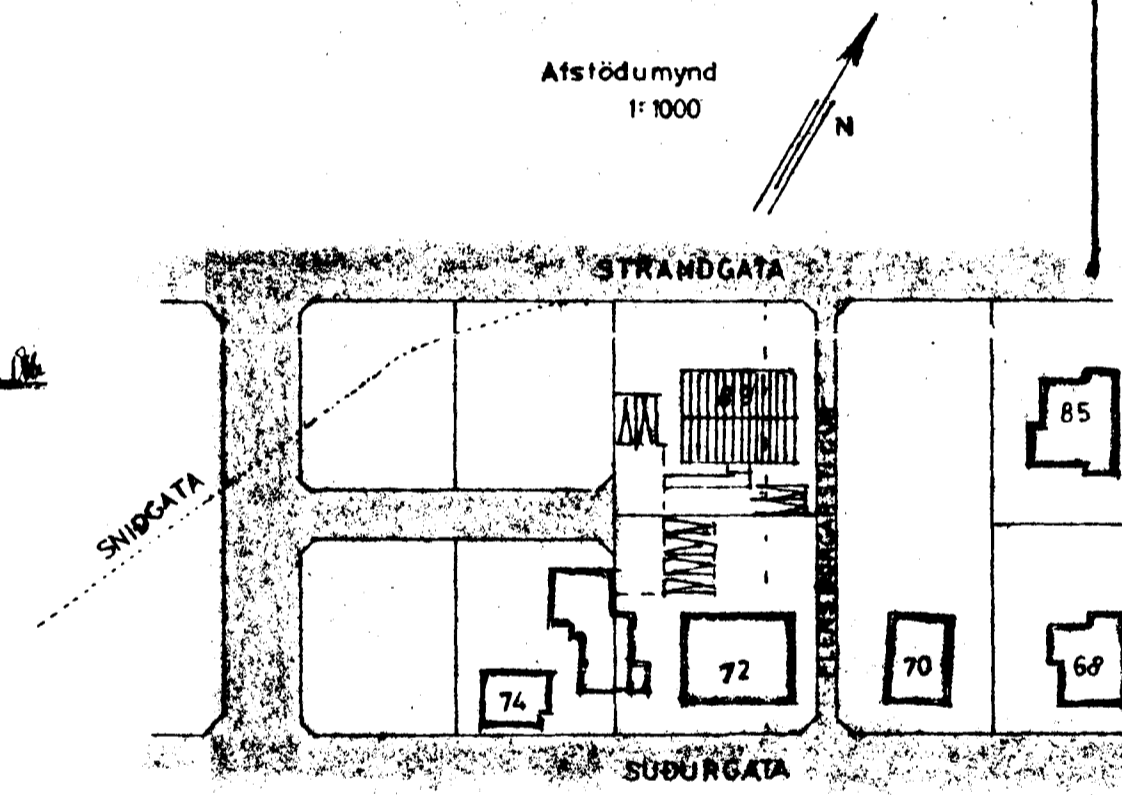

Nordvestur



Súðvestur

STÆÐI:  
Lóð 754 m<sup>2</sup>  
Hús 188,5 m<sup>2</sup> 1.672,0 m<sup>3</sup>

~~SÚÐURGATA 78~~  
~~STRANDGATA NR 89~~

BLAÐ 1

Útlit 1:100  
Afstöðumynd 1:1000

Staðmerkt 5. sept. 1969  
*S. Sigurðsson*