



FYRK BRETTNAÐ

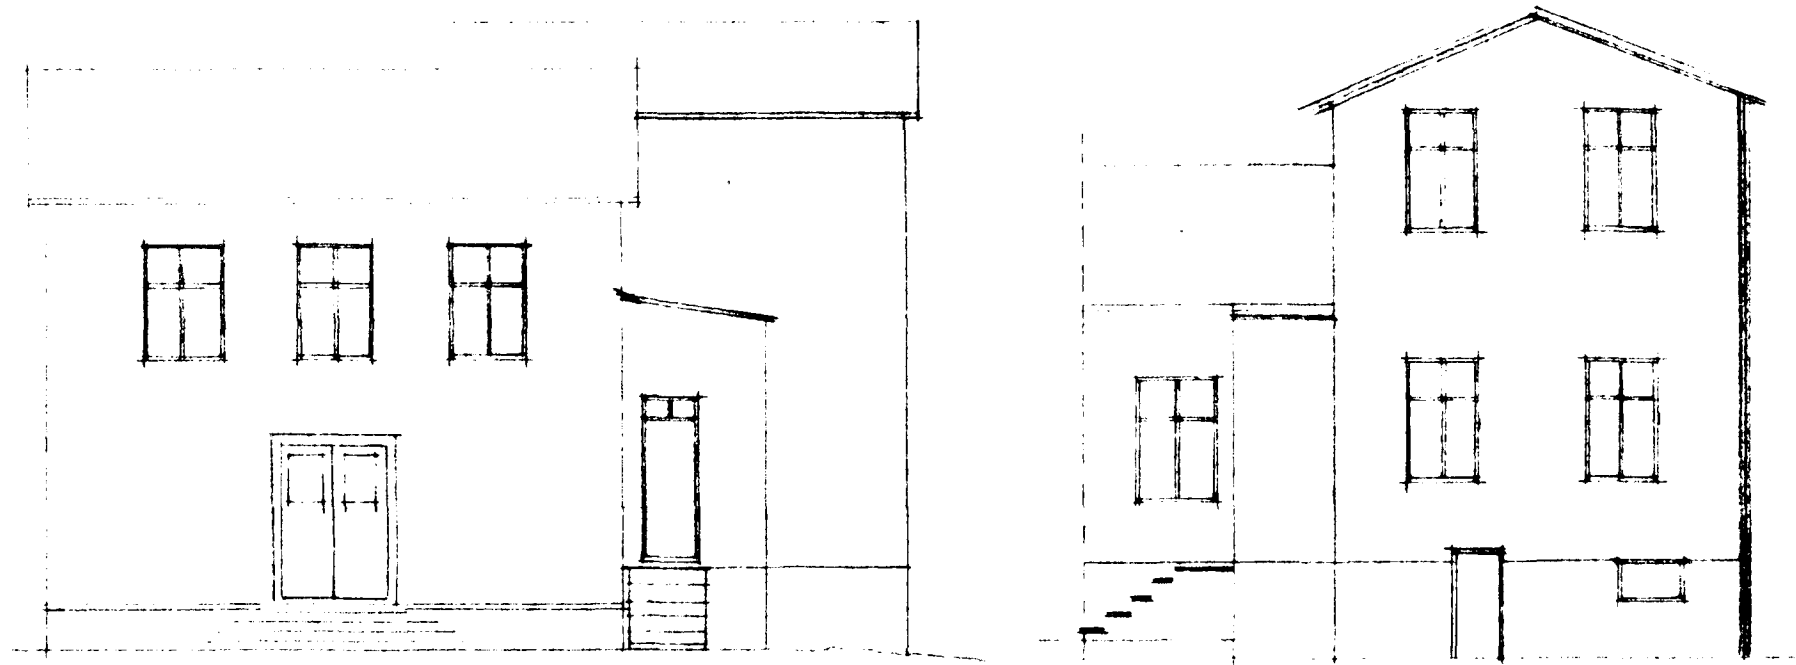

NORÐUR


VESTUR

AD GULLINGSTU.

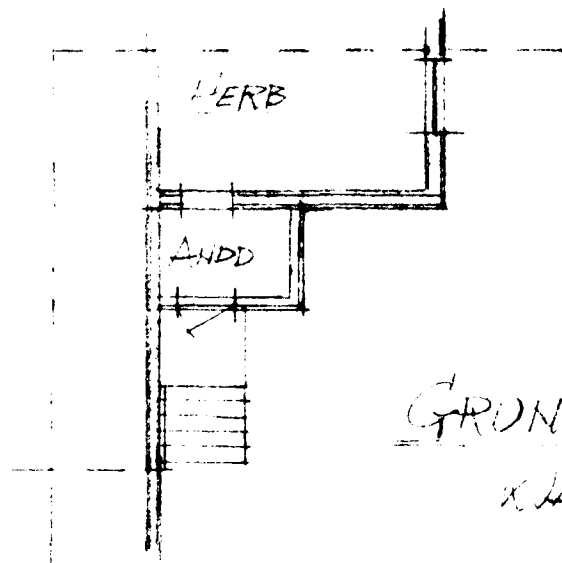


GRUNNMÝND
KVÆÐI 1:100

FYRK BRETTNAÐ

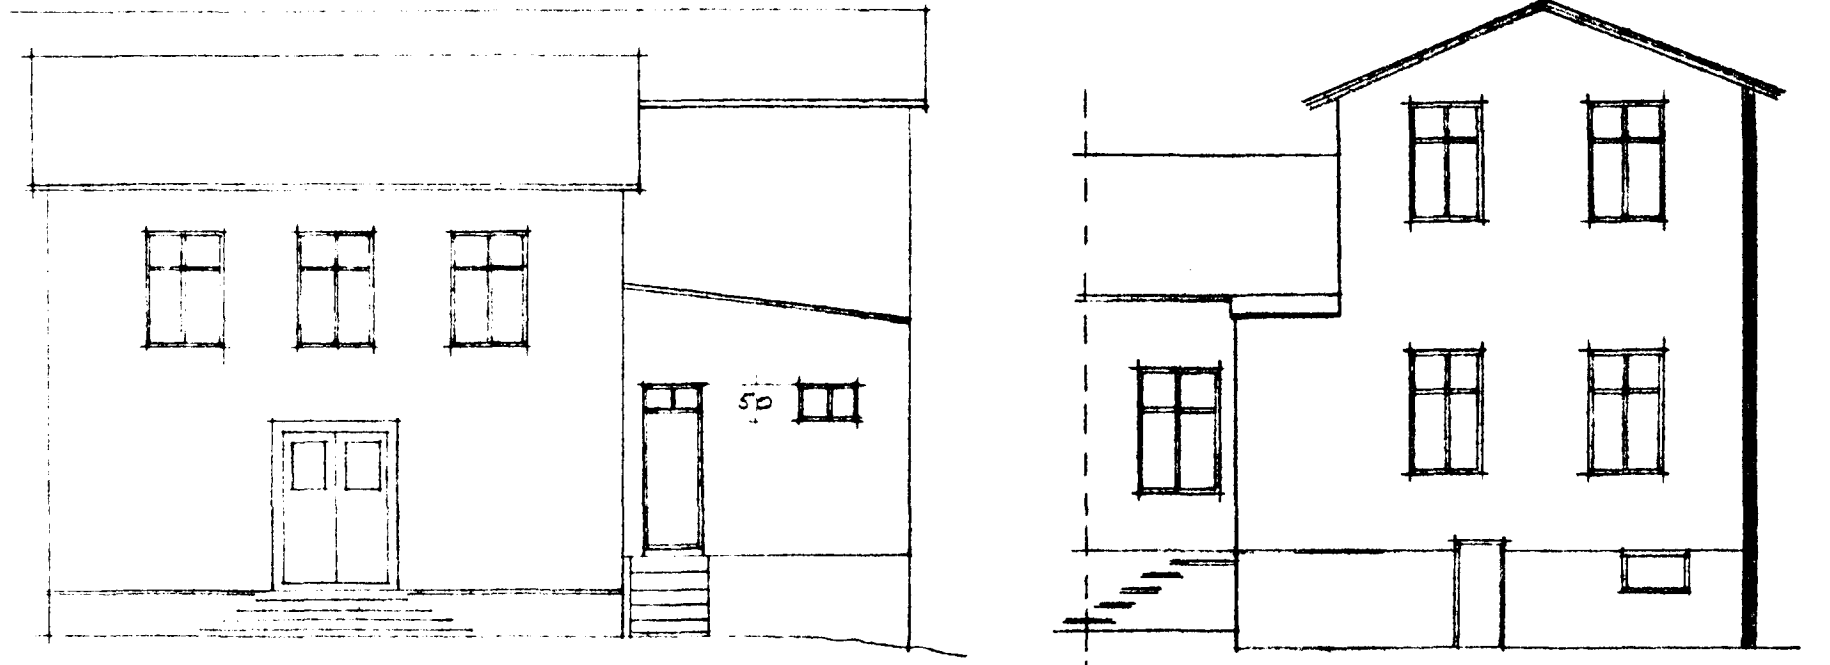

Sambykkt með KVÆÐ.
(sjá bókan.)

Sambykkt á fundi bygginga-
nefndar þ. 26. 6. 1968
BYGGINGAFULLTRÚAÐ
I HAFNARFIRÐI
Z. Sigurðsson

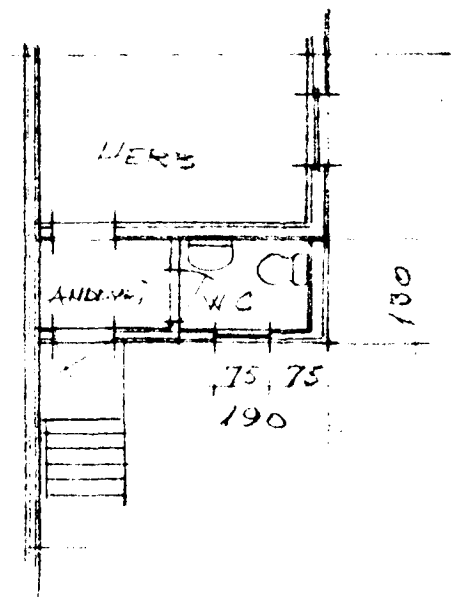

STÆKKUN 2,5M² - 10,0M³

GRUNNMÝND
KVÆÐI 1:100

SÚÐURGATA 7, VÍÐBYGGING

Hafnarfirði 2. júlí 1968
Pósthólfur Sigurðsson