



amþykkt á fundi bygginga-
nefndar þ. 25/8 1982
BYGGINGAFULLTRÚINN
Í HAFNARFIRÐI
Þorgunn Steinn

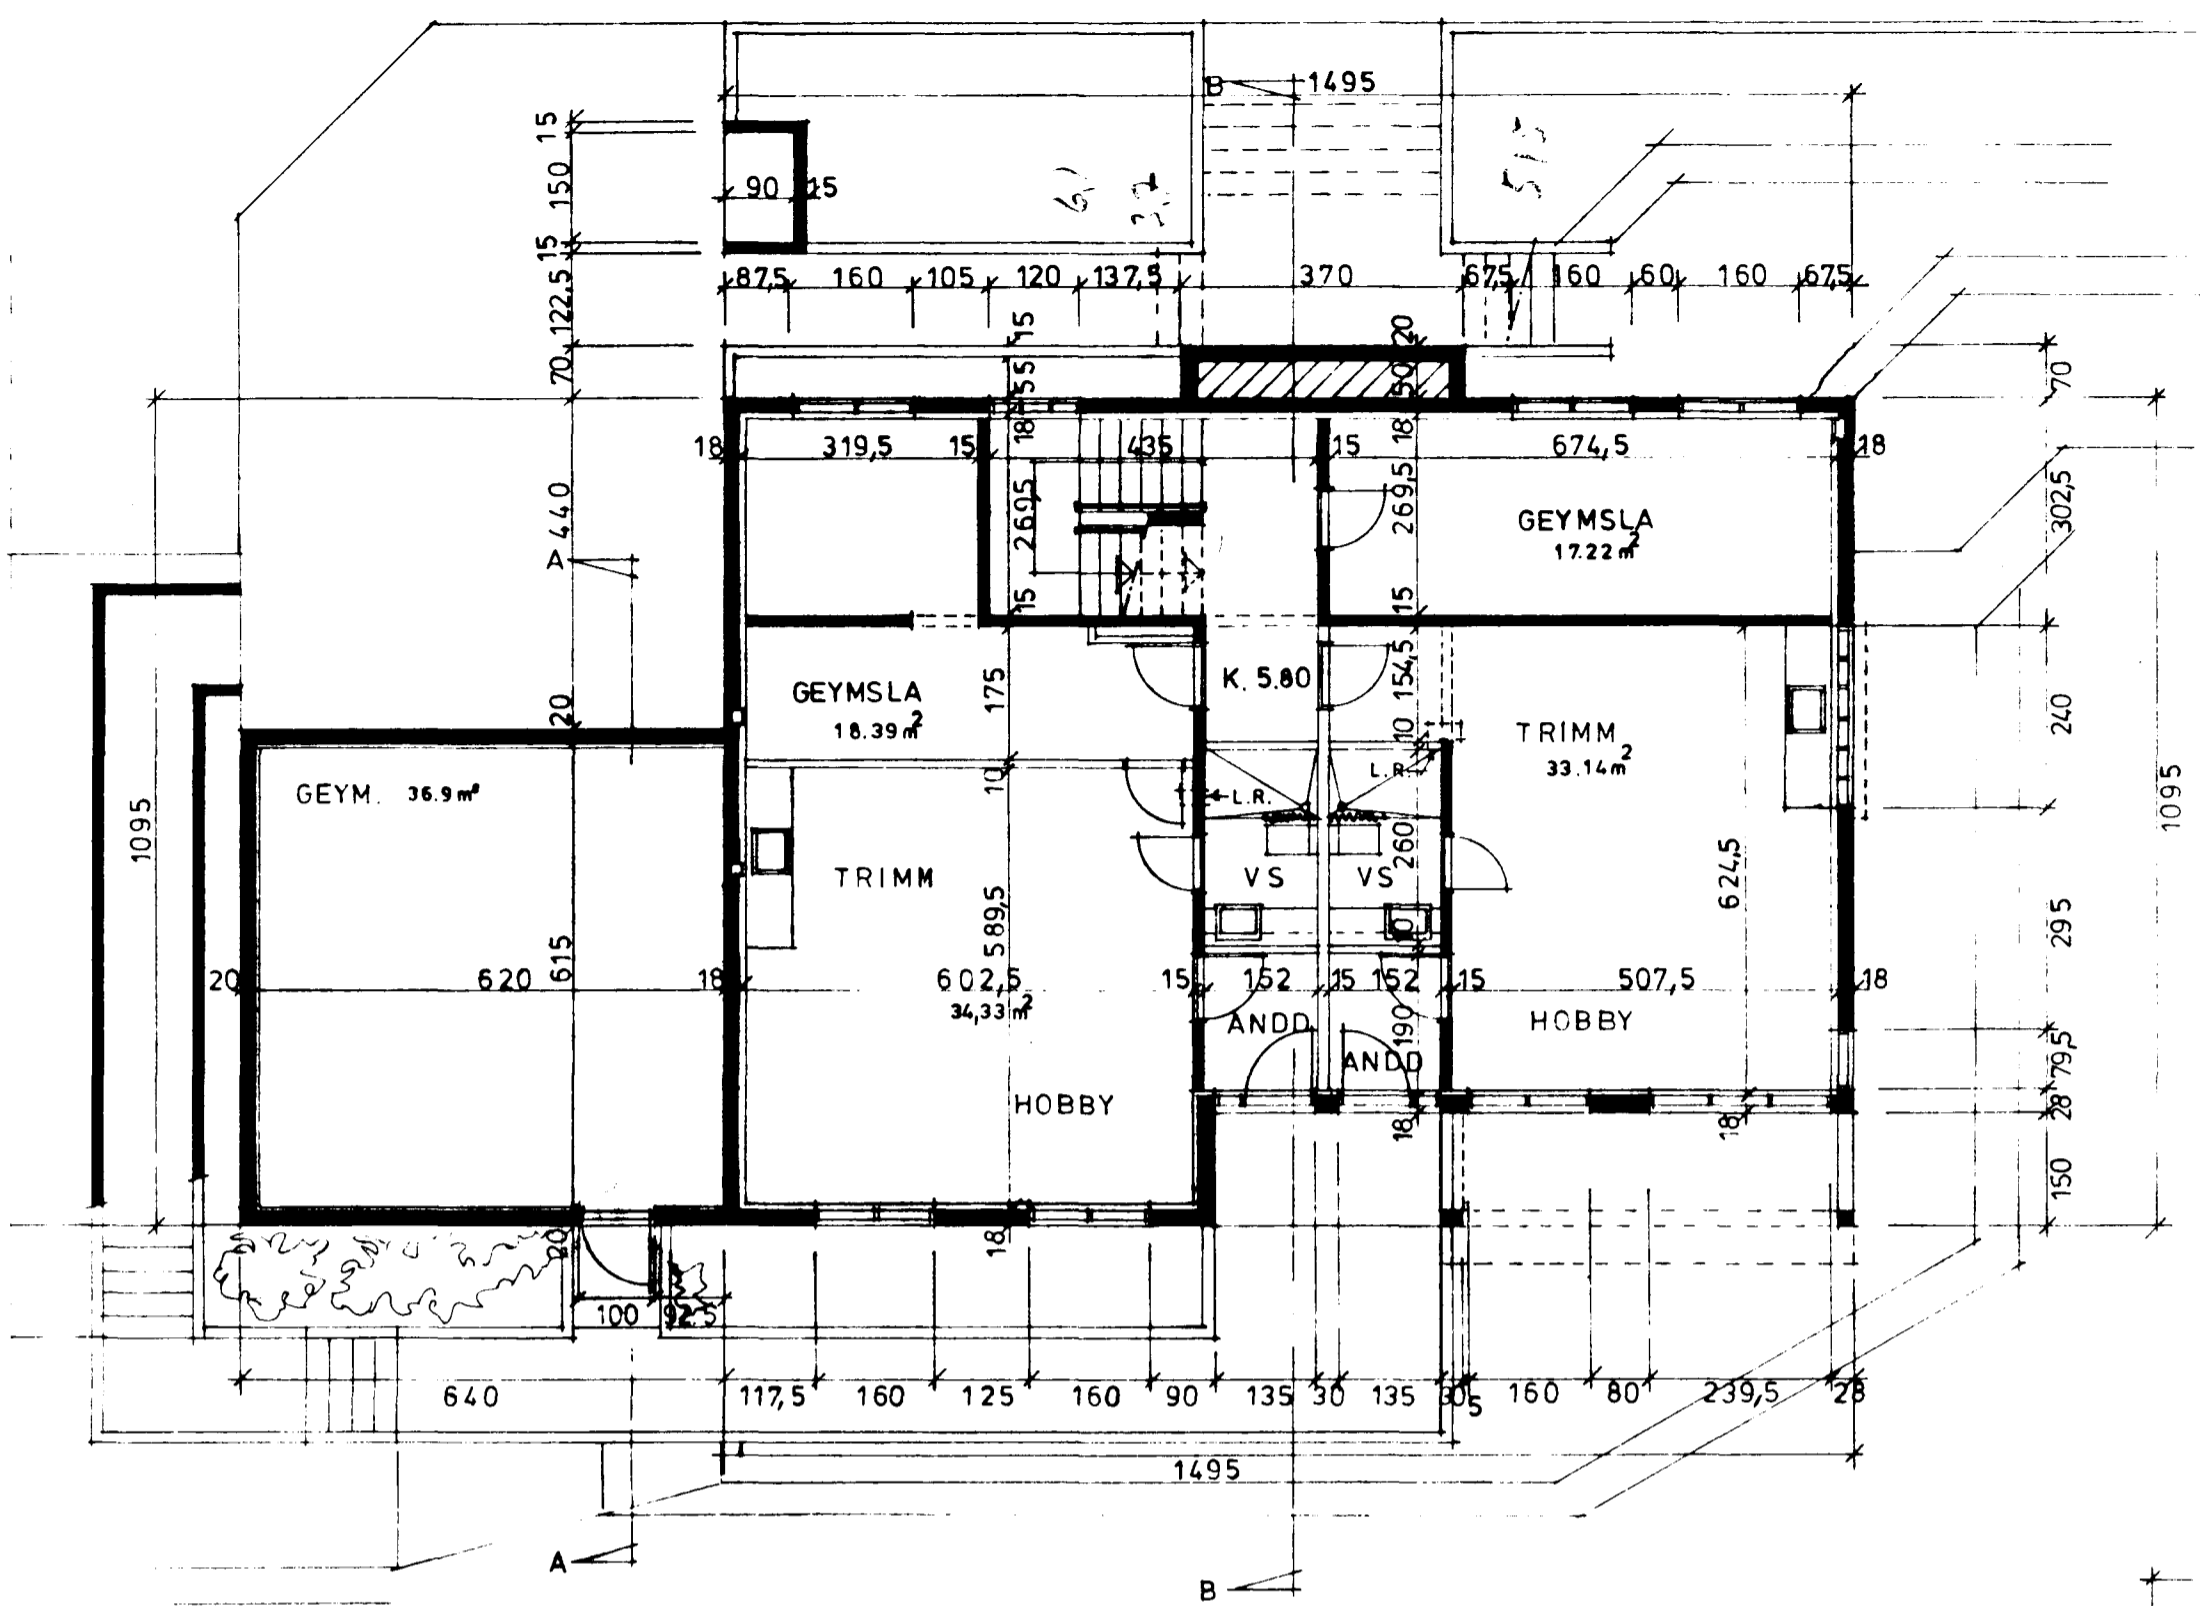


JARÐHÆÐ M. 1:100.

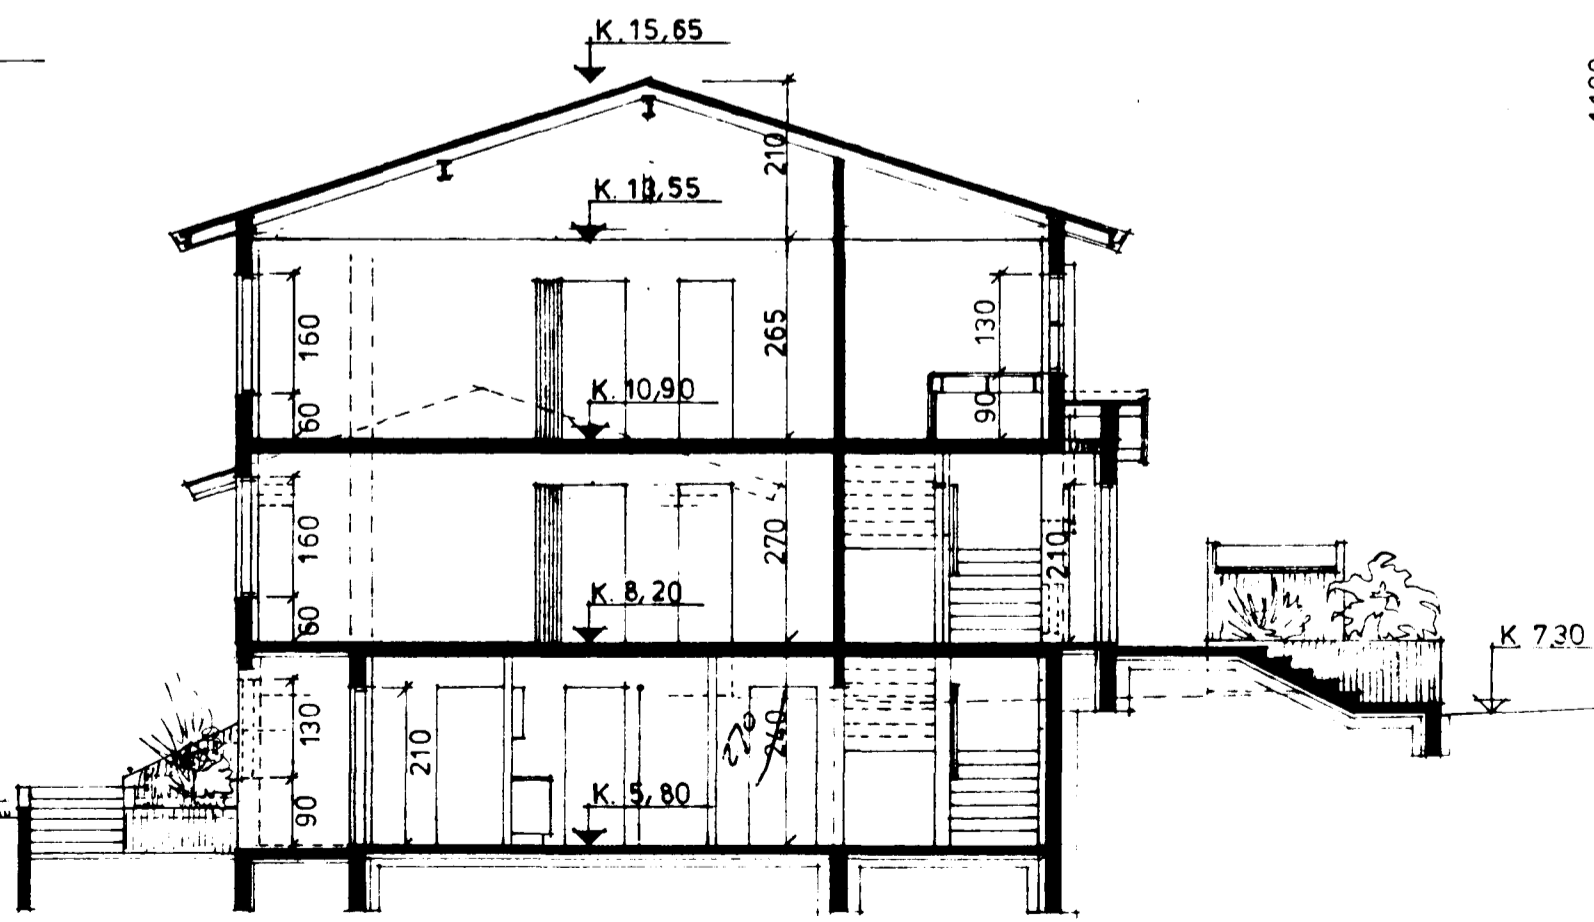

SNID B-B M. 1:100.

*27. apr. 27/10'82
E. J.*

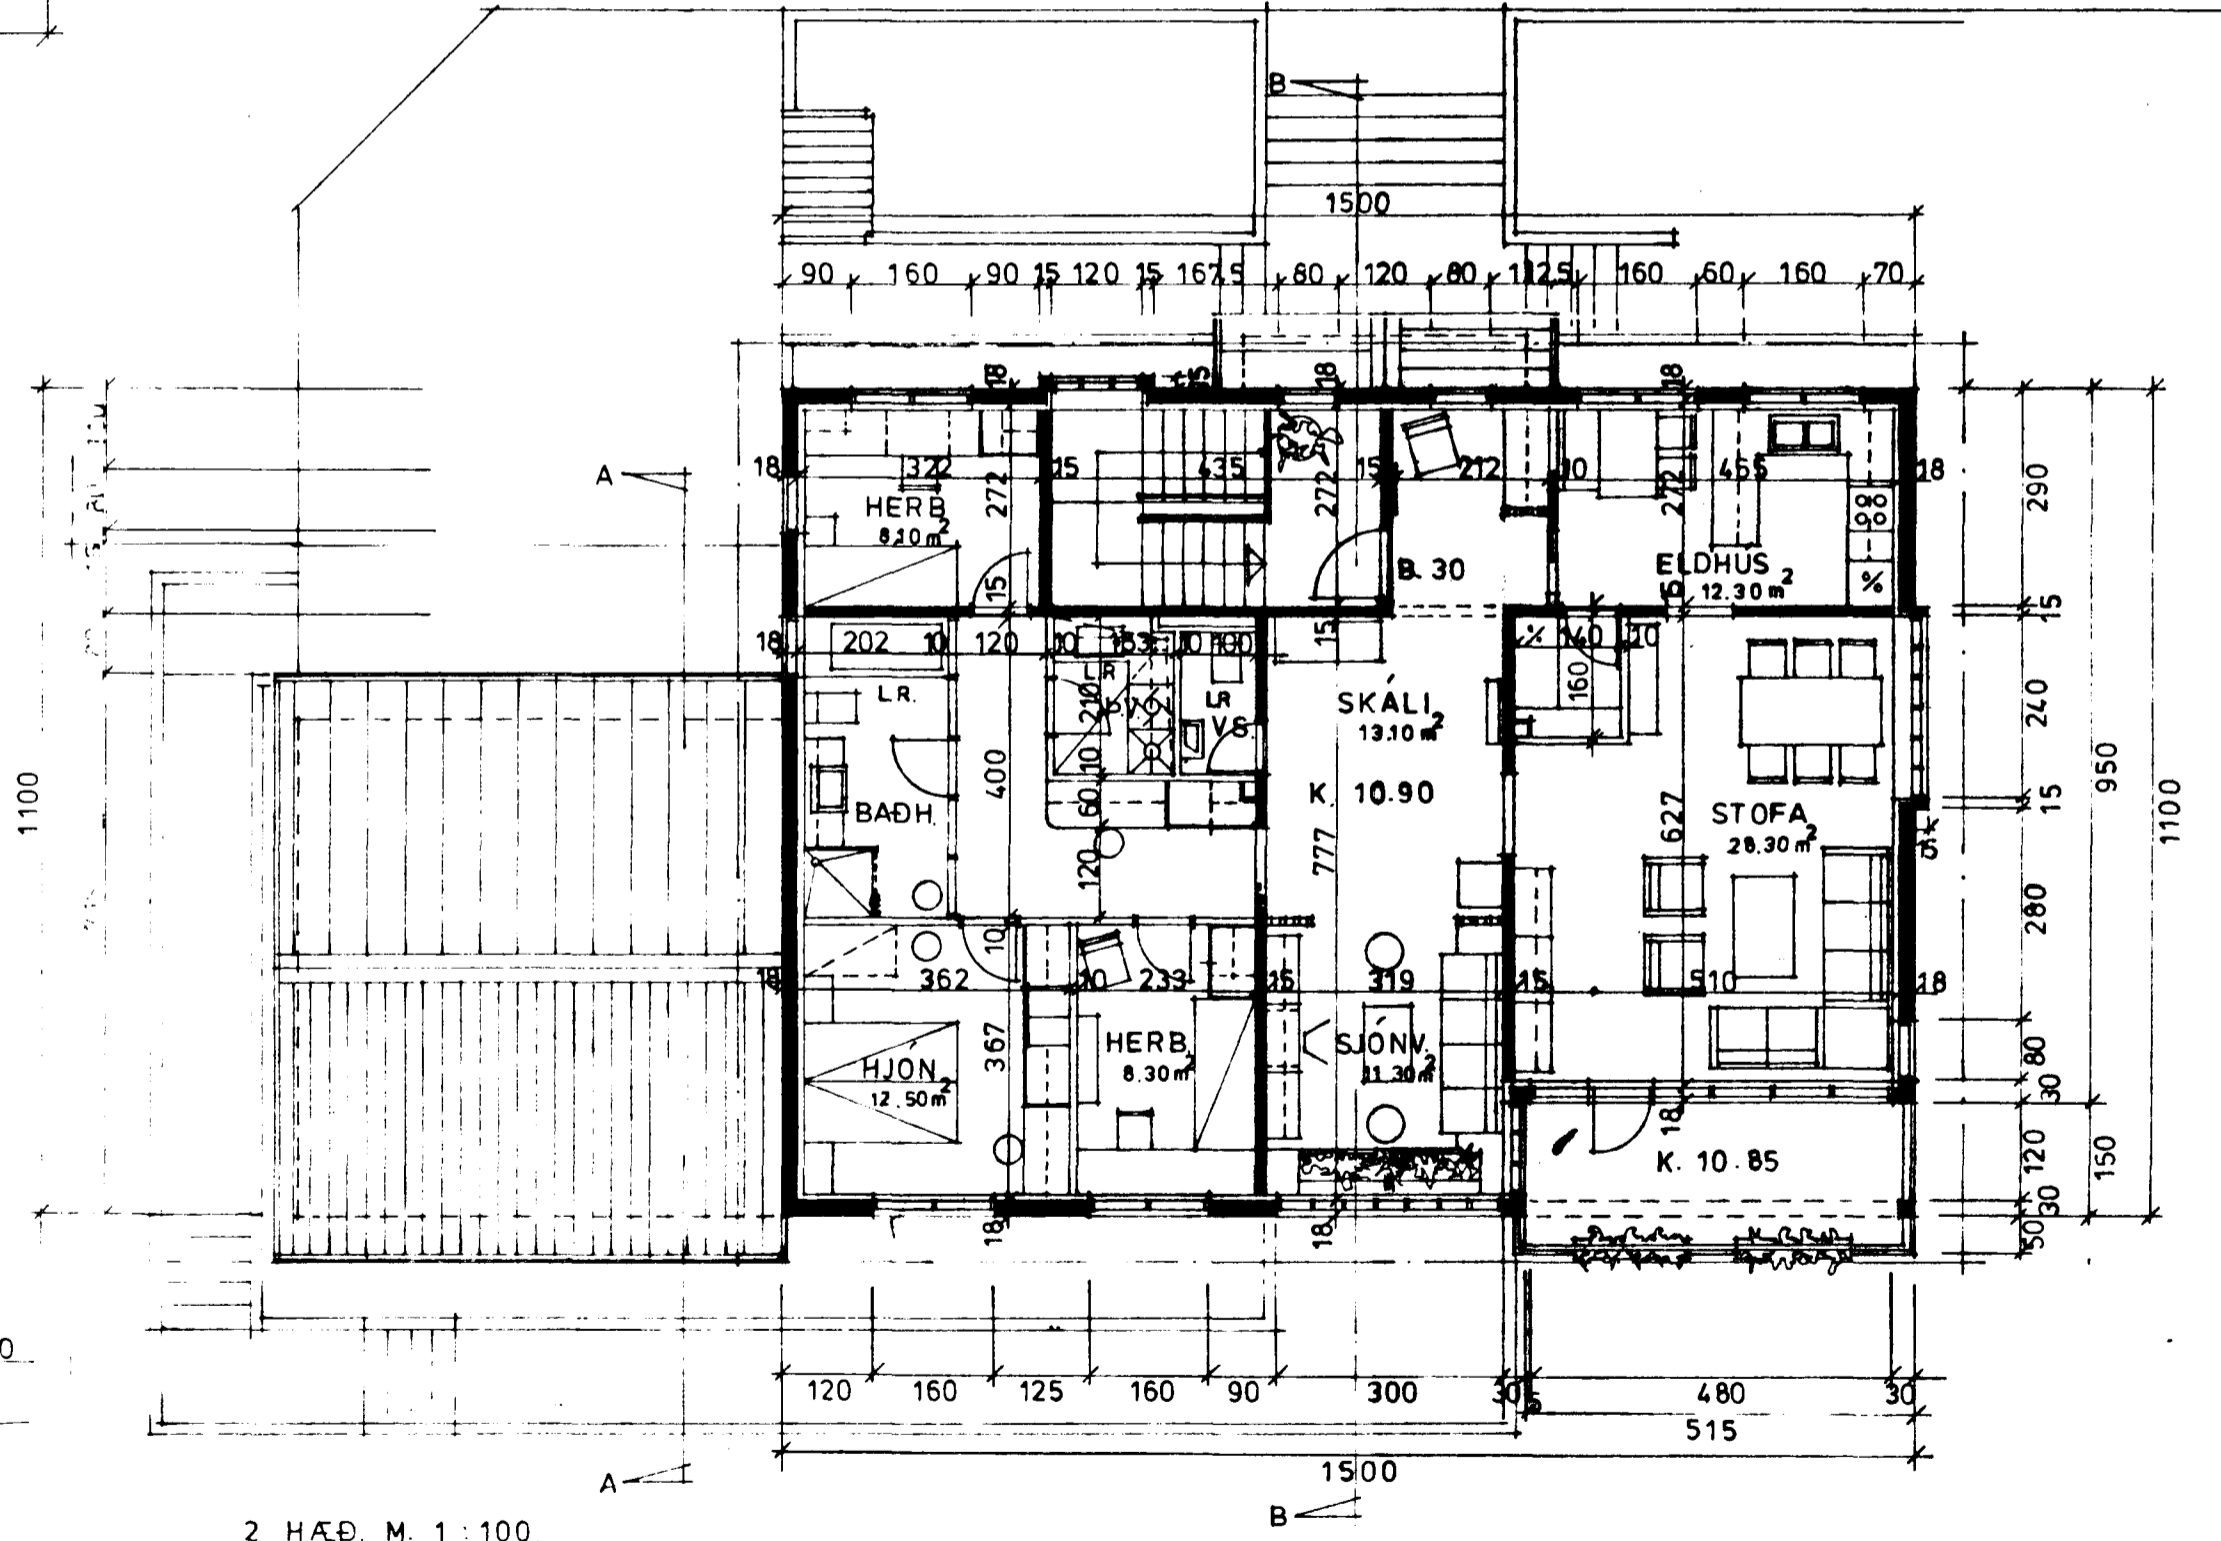

2 HÆÐ M. 1:100.

Óli Þórðarson
SUÐURGATA 80 HAFNARFIRÐI.