FLATARMÁL 1. HÆÐAR	103,9 M2.BR.
FLATARMÁL 2. HÆÐAR	103,9 M2.BR.
SKILÐARFLATARMÁL HÚSS	207,8 M2.BR.
HEILDARRÚMMÁL HÚSS	706,0 M3.BR.
FLATARMÁL SAM. GEYMSLA.	7,5 M2.BR.
RÚMMÁL SAM. GEYMSLA.	19,0 M3.BR.

FLATARMÁL ÚTSKOTS HÆÐAR ash. 4 X 1.8m = 12.8 m²br

HÚS NR. 86.

FLATARMÁL 1. HÆÐAR	103,9 M2.BR.
FLATARMÁL 2. HÆÐAR	103,9 M2.BR.
SKILÐARFLATARMÁL HÚSS	207,8 M2.BR.
HEILDARRÚMMÁL HÚSS	706,0 M3.BR.
FLATARMÁL SAM. GEYMSLA.	7,5 M2.BR.
RÚMMÁL SAM. GEYMSLA.	19,0 M3.BR.

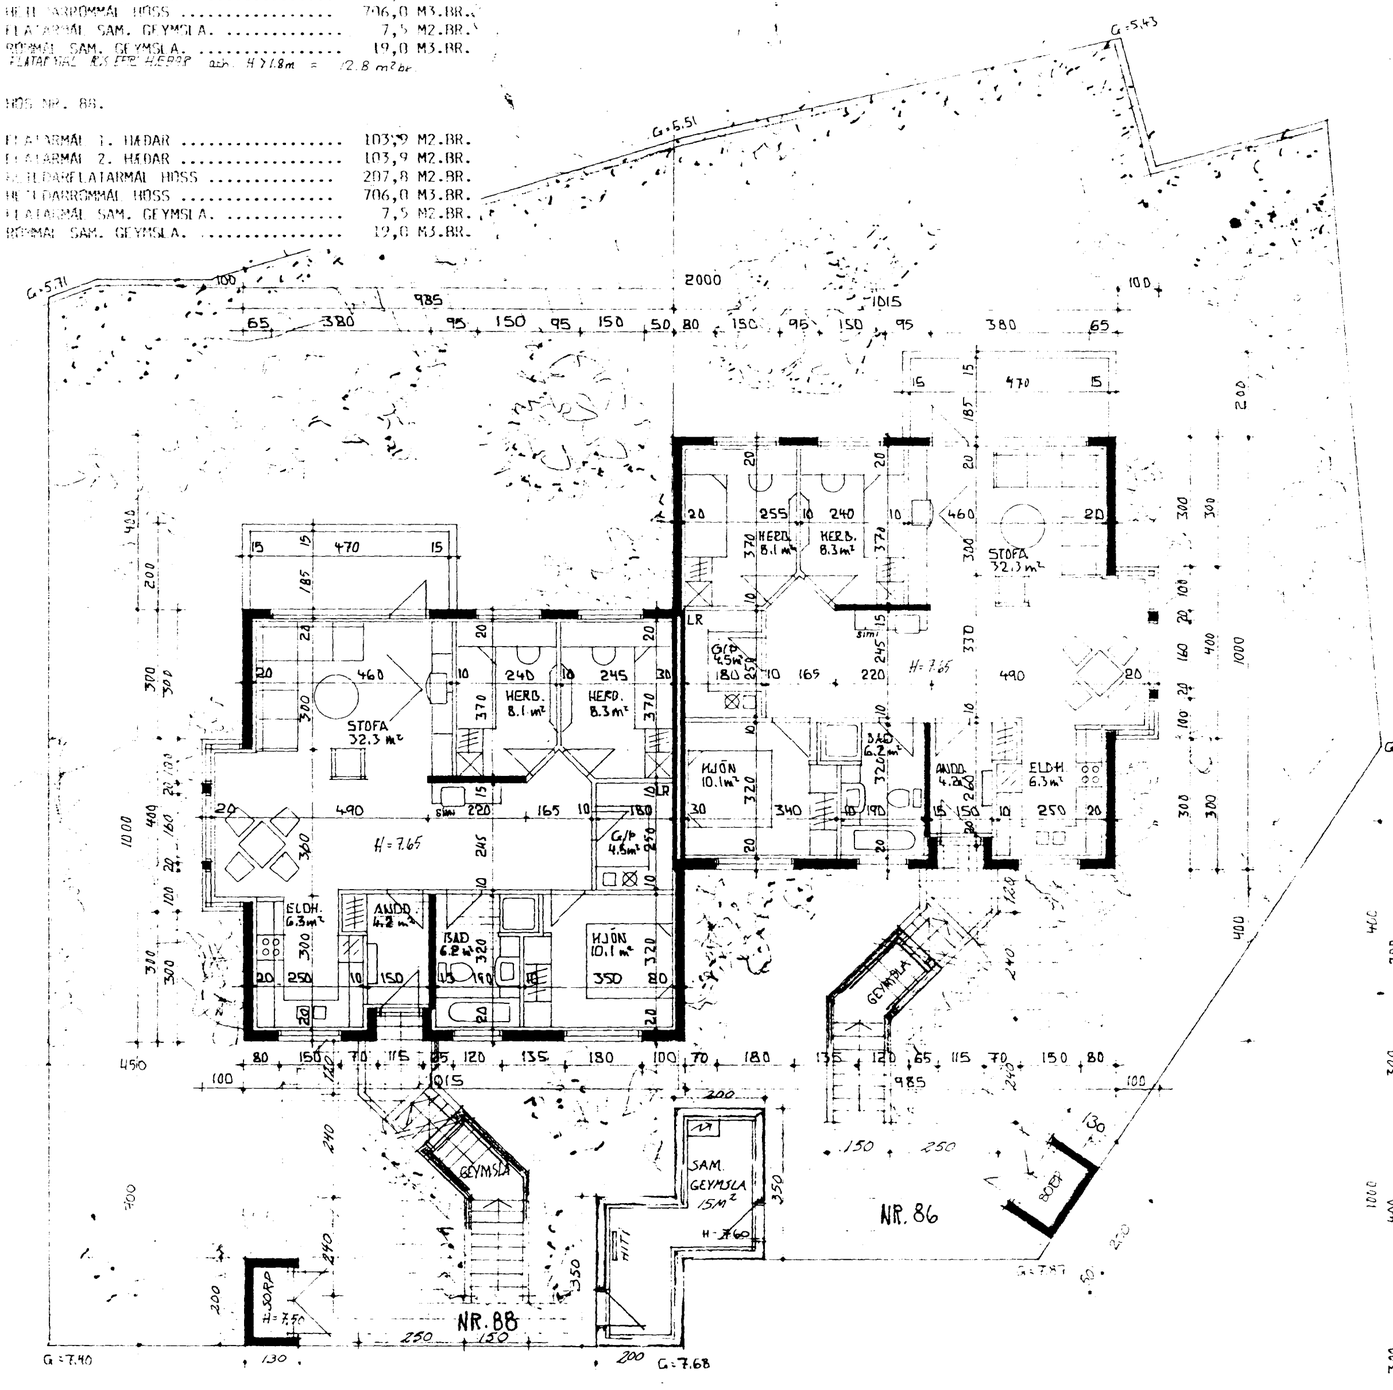

GRUNNMYND 1. HÆÐ M. 1:100

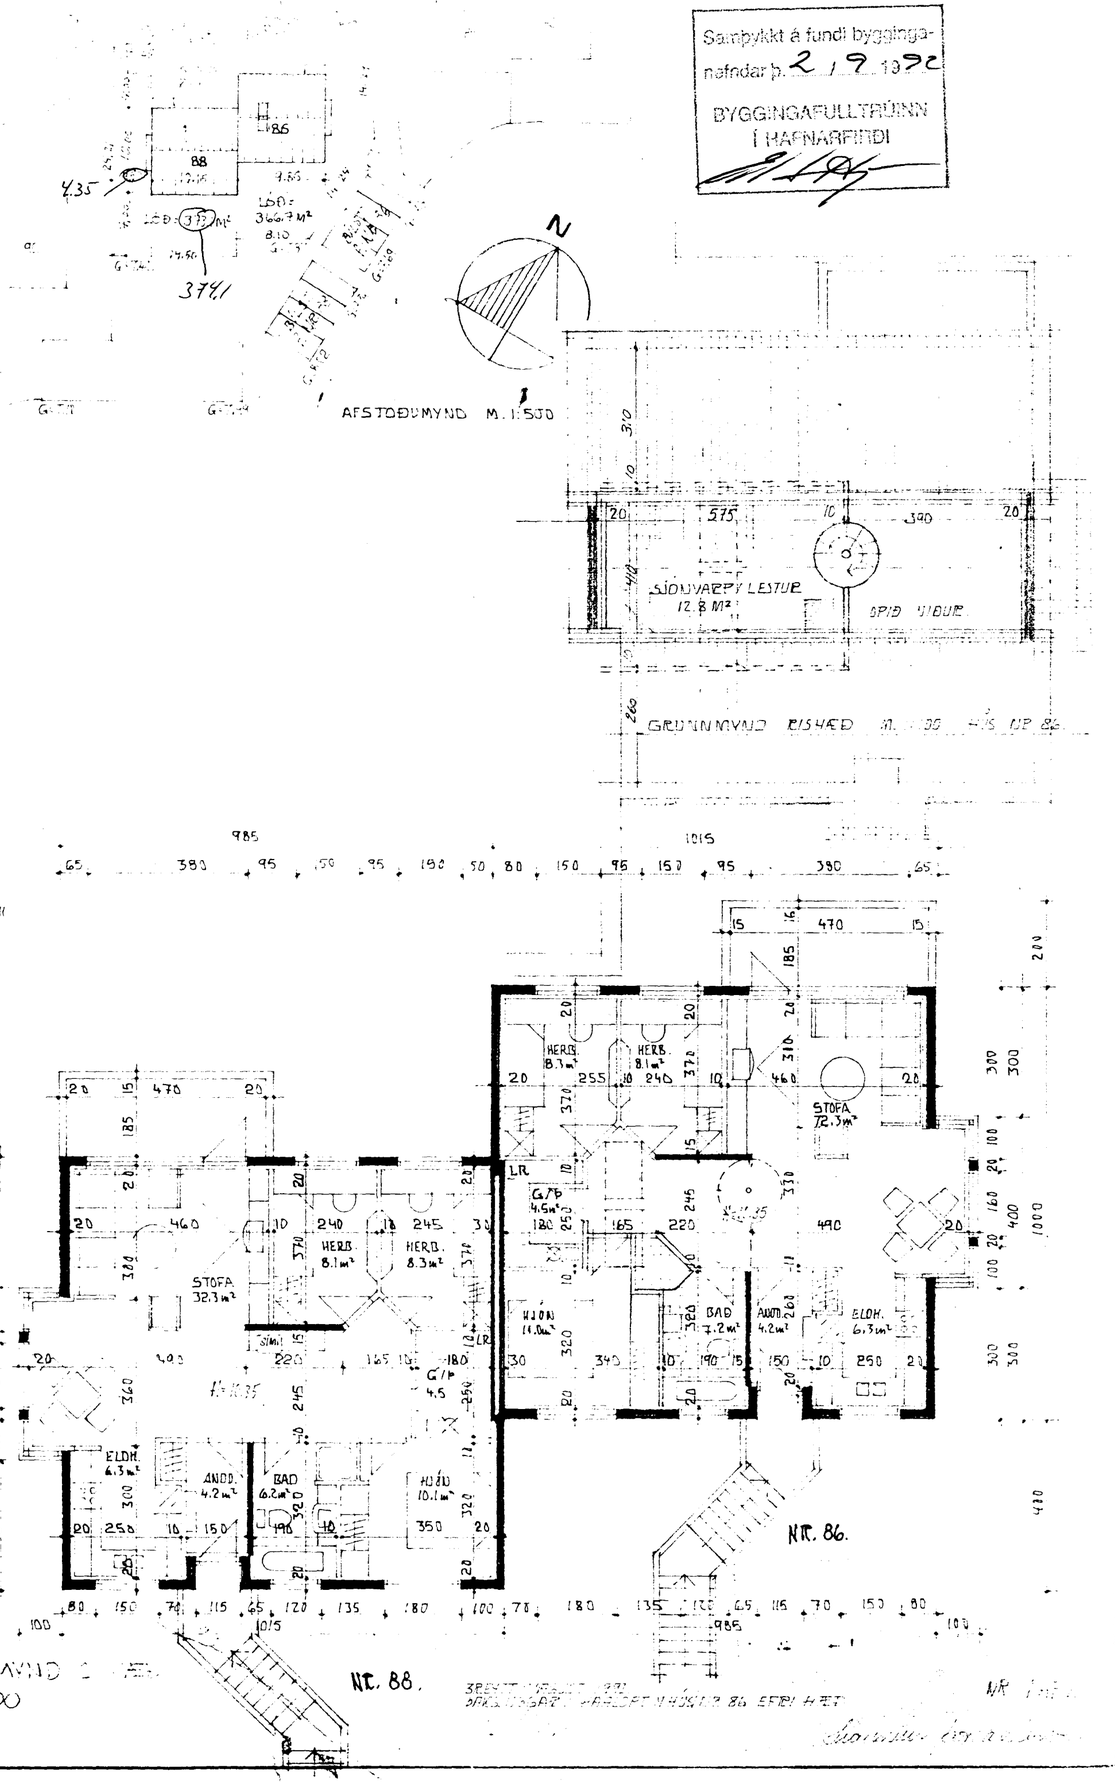

GRUNNMYND 2. HÆÐ
M. 1:100

TEIKNAÐ Í JÚLÍ 1984 SIGURÐUR ÞÓRVARÐARSON BYGGINGAFRÆÐINGUR BFÍ. STRAUMGÖTU 11 HAFNARFIRÐI S.651510