

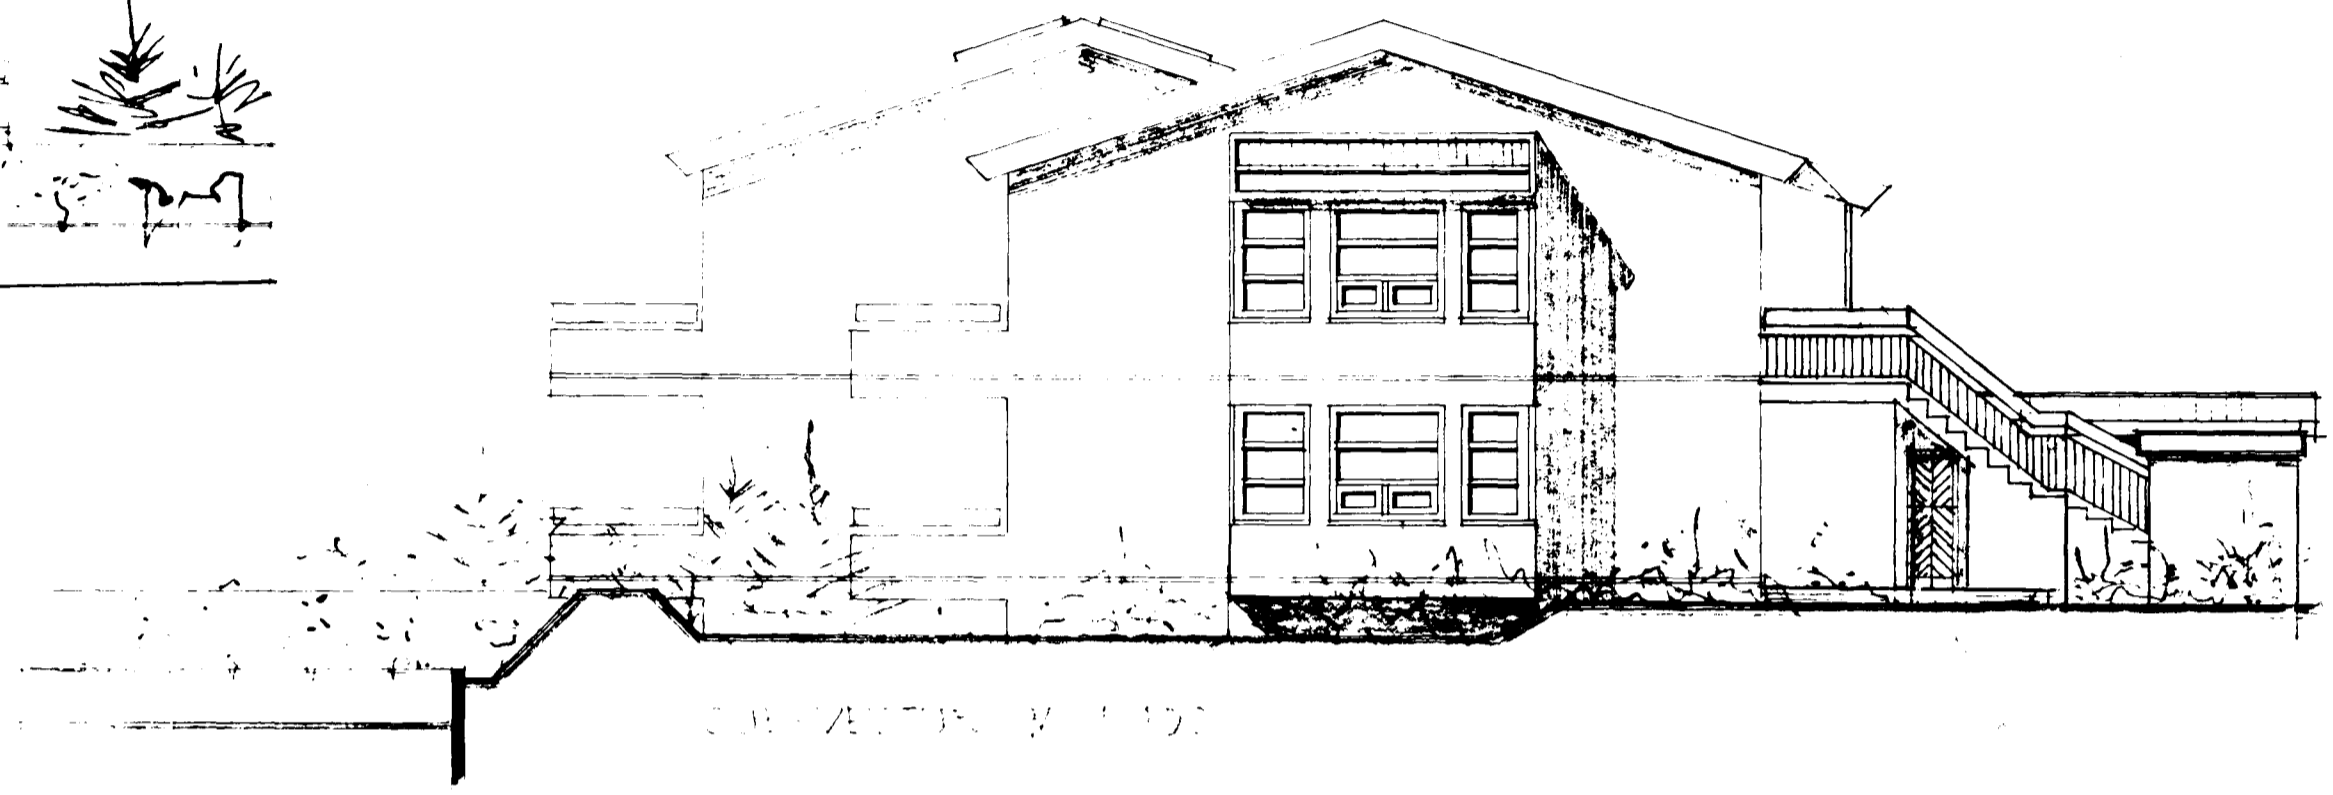


Samþykkt á fundi bygginga-  
nefndar þ. 2/9 1992  
BYGGINGAFULLTRÚINN  
HAFNAFIRÐI  
*[Signature]*

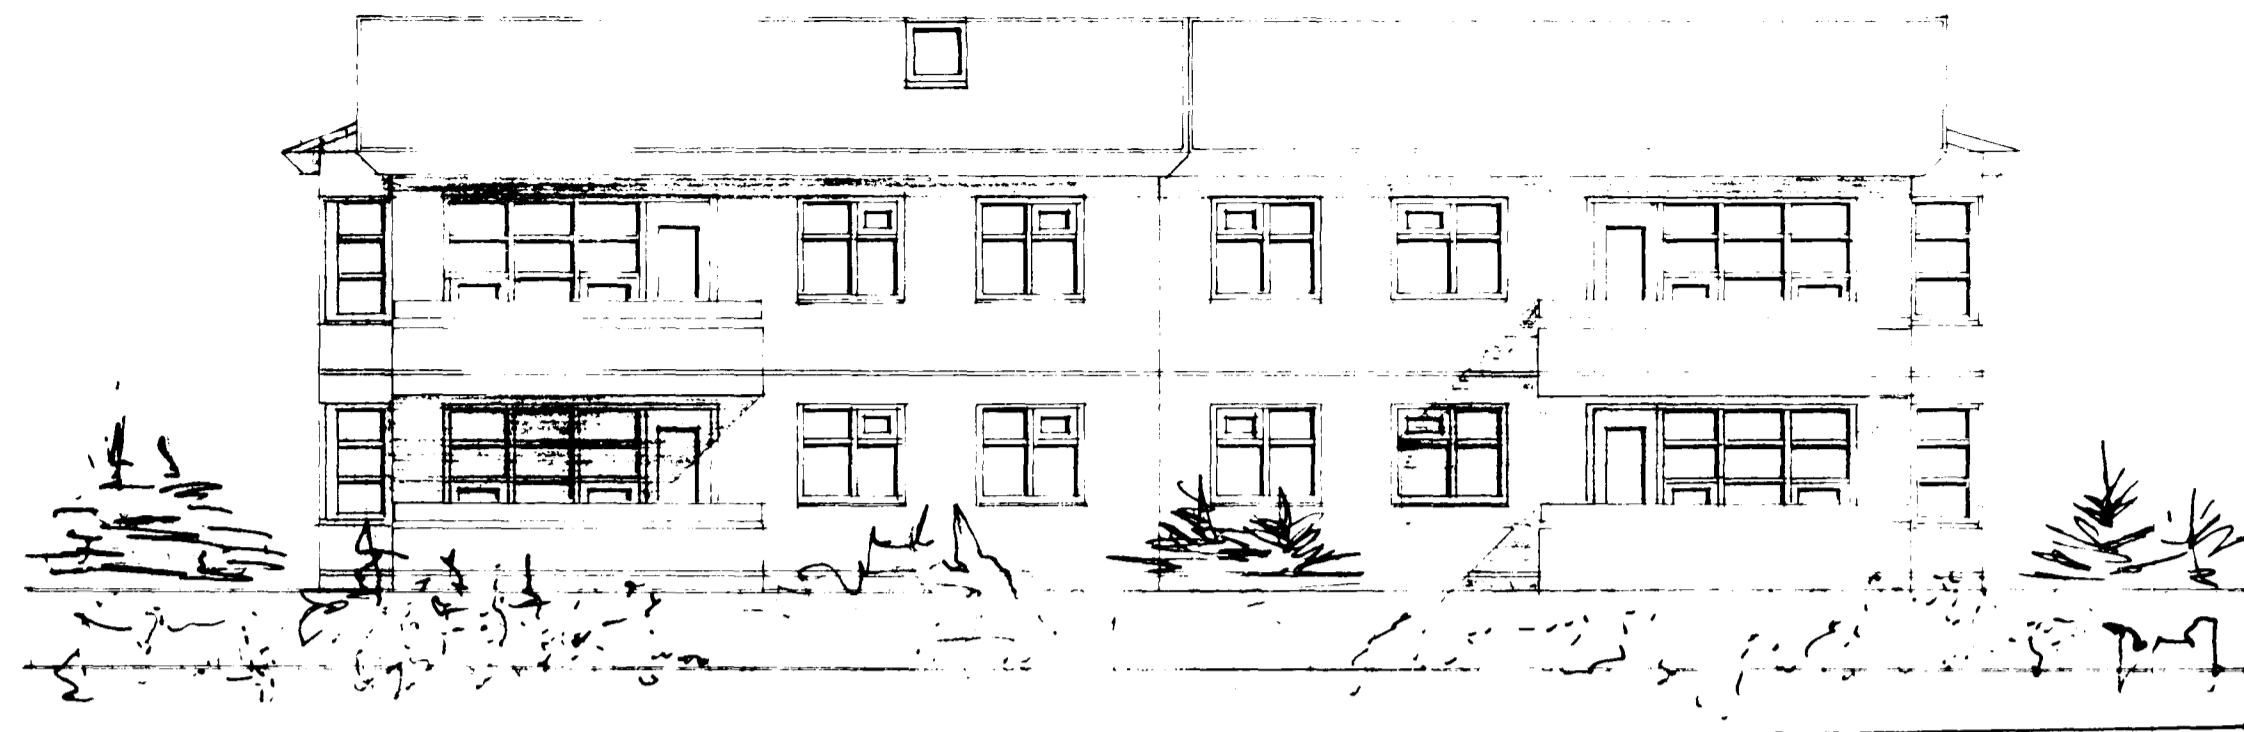

ATH. HÚS NR 86  
GLUGGAR, HÁALOFT,  
HÁALOFT  
HÁALOFT

VELDX PAKGLUGGAR 23x80

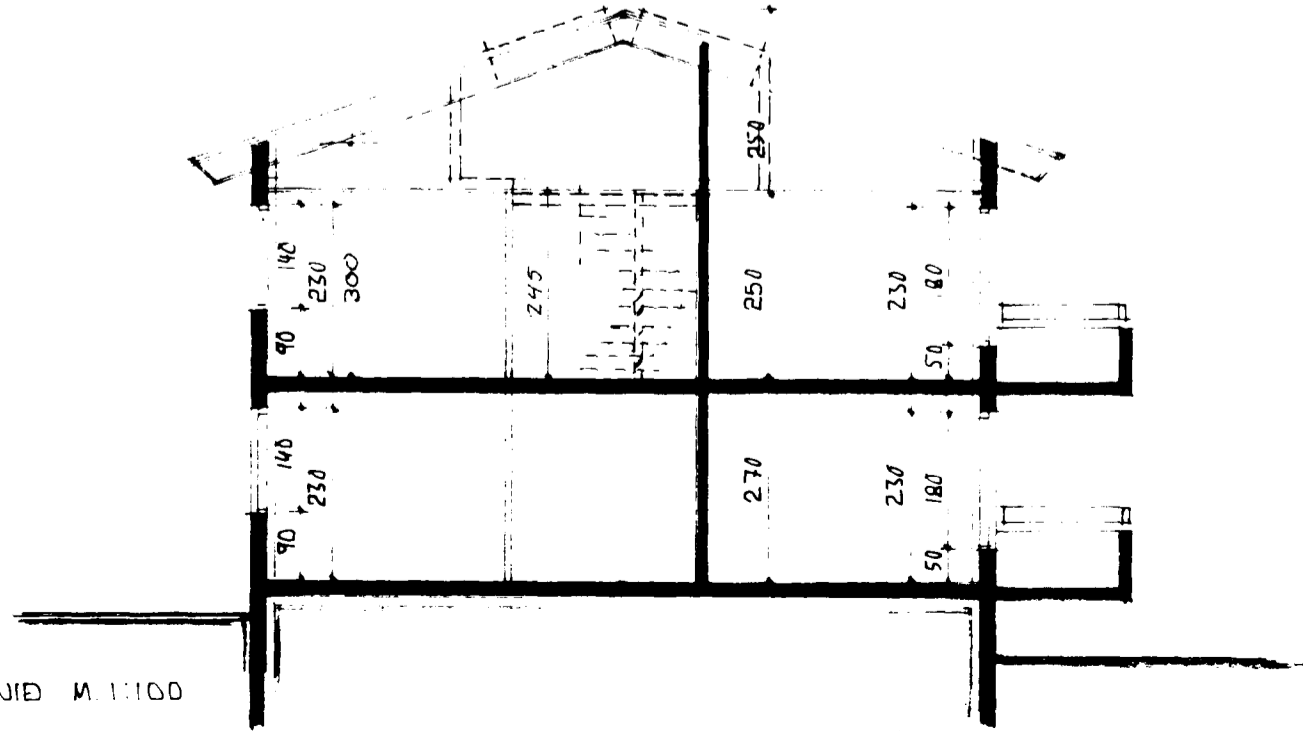

BREYTT ÚR DÚST 1992.  
PAKGLUGGAR, HÁALOFT, HÚSI NR 86 EFCI HÆP.  
*[Signature]* *[Signature]*