


SUÐURGATA 94 96 OG 98
LANDNR. 122580

NÍÐURHENGÐUR
HLUTI

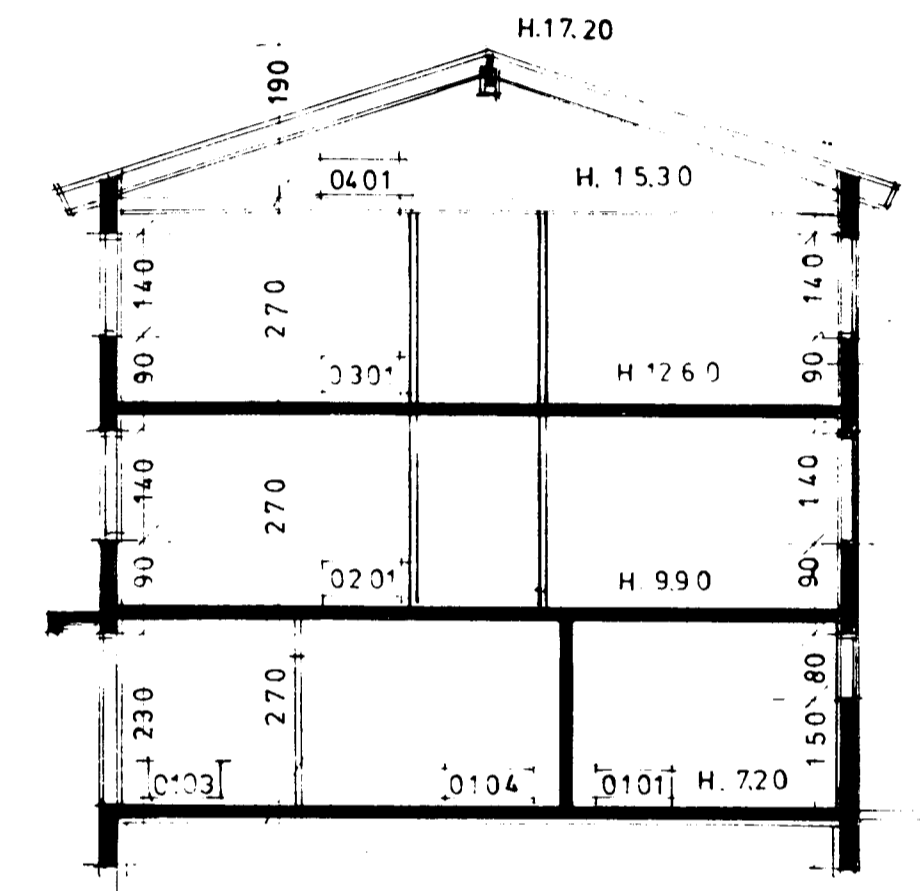

SNID - B-B M100

Kári Samuélsson 20173-4699
Jóna Guðv. 2907734909
Rósalda Jóhannsdóttir 191029-7719
Svanborg Ólafsdóttir 080432 3994
Ólaf Guðjónsdóttir 021043-2495
Kristján Þórunnsson 290534 4889

SUÐUR GATA 94.
BREYTTAR EIGNARHALDSTÖLUR FÆRÐAR INN Á
GRUNNMYND 3. HÆÐAR OG TEIKNAD SNID B-B

3 5

GRUNNMYND 3.HÆÐ M. 1:100

28. júlí 2000
LITLA
TEIKNISTOFAN
Kirkjuvegi 15 • 220 Hafnarfirði
Kt. 210636-7069 • Sími 555 3770
Rúg A. Þórunnsson
ARK. FA. F. FA.