

Uppskipting og lýsing		D2	D3	D4	D5	D6	D7	D8	D9	D10a	D10b	D11	D12	D16	Reiknitala	D17
D0	D1	Notkun	Höfundur	Eign	Brúttólfur	Nettólfur	Op	Brúttólfur	Brúttólfur	Salamé	Salamé	Brúttólfur	Nettólfur	Brúttólfur	Reiknitala	Skjala
Lögn	Stærð	texti	texti	texti	m ²	m ²	m ²	m ²	m ²	mm	mm	mm	m ²	m ²	mm	m ²
	01	Mátshluti			395,7	0,0	11,0	5,5	347,9	0,0		1083,9	301,1	342,0		884,3
		Botn										23,3				
	01	1. hæð			116,4	0,0	0,0	0,0	116,4	0,0		298,4	95,4	110,5		257,6
A	0101	Ibúð	N	0101	41,8				41,8		2,70	2,70	112,9	34,9	41,8	94,2
A	0102	Geymsla	N	0101	3,9				3,9		2,70	2,70	10,5	3,4	3,9	9,2
A	0103	Bilgeymsla	N	0201	21,3				21,3		2,70	2,70	57,5	18,9	21,3	51,0
A	0104	Geymsla	N	0201	5,6				5,6		2,70	2,70	15,1	4,5	5,6	12,2
A	0105	Bilgeymsla	N	0301	32,3				32,3		2,70	2,70	87,2	28,9	32,3	78,0
A	0106	Geymsla	N	0301	5,6				5,6		2,70	2,70	15,1	4,5	5,6	13,0
A	0107	Inntök	T	X	2,6				2,6							
A	0108	Sorp	T	X	3,3				3,3							
	02	2. hæð			123,0	0,0	5,5	0,0	123,0	0,0		332,1	106,6	123,0		287,6
A	0201	Ibúð	N	0201	106,2				106,2		2,70	2,70	286,7	92,3	106,2	249,2
A	0202	Stigahús	U	0301	7,8		5,5		7,8		2,70	2,70	21,1	6,9	7,8	18,6
A	0203	Sólstofa	N	0201	9,0				9,0		2,70	2,70	24,1	7,4	9,0	20,0
B	0204	Troppur	U	X	13,8				13,8							
	03	3. hæð			114,0	0,0	5,5	5,5	108,5	0,0		375,6	99,1	108,5		338,9
A	0301	Ibúð	N	0301	100,8				100,8		2,70	4,60	332,1	87,8	100,8	289,2
A	0302	Stigahús	U	0301	13,2		5,5	5,5	13,2		2,90	4,30	47,5	11,3	13,2	40,7
B	0303	Svalir	S	0301	9,0				9,0							9,0
	04	Þak			42,3	0,0	0,0	0,0	42,3	0,0	0,40	1,90	50,6	0,0	0,0	0,0
A	0401	Þak	V	X	42,3				42,3							

Reiknað er með að útvægjaeignangrun og pussning sé 10 cm þykk

Samþykkt þann
08 AUG. 2000
Byggingaútlitruinn í Hafnarfirði
F.h. Kristján Þórásson

KJP

NR. 94. MATSHLNR. 01

MÁLD UPP OG TEIKNUÐ EINSTAKLINGSIBÚÐ
(Á)ÐUR FRÍSTUNDAÐSTAÐA)
GERT M LEYFI HÖFUNDAR Í MAÍ 1998
S. LAPÁTT NORÐVESTUR
NORÐAUSTUR

Olí G. H. Þórásson
ARKIT.Þ.

SUÐURGATA 94, 96 OG 98
LANDNR. 122 580

SKÝRINGAR:
HÓSID LR STAÐSLEYPT Á HEFÐRUNDIN HATTI MEÐ STÁLKLÆDDU ÞAKI.
KÖNNUNARTÍÐUR EINSTAKRA BYGGINGAHLUTA SEU Í SAMRÁMI VÍÐ 151.66.


TEIKNINGAR ERU UPPRUNALEGA EFTIR SIGURD
ÞORVARÐARSON BFI. FRÁ SEPT 1989.

BREYTINGAR Á HÚSI NR.94:
IBÚÐ Á 1.HÆÐ STAÐFÆRÐ Í MAÍ 1998 LITLA TEIKNISTOFAN
SÓLSTOFA BYGGÐ Á NV.SVÖLUM 2.HÆÐAR 7.9.1999
OK ARKITEKTAR

Kári Samuðsson 201173-4694
Ásta Sveinsd 290773-4909
Þórunn Þórunnsson 191029-7719
Swamborg Ólafsdóttir 080432-3999
Ólöl Kristjánisdóttir 021043-2495
Kristján Þórásson 290534 4889

SUÐURGATA 94
BREYTT SKRÁNINGARTAFLA
BREYTTAR EIGNARHALDSTÖLUR FÆRÐAR
INN Á GRUNNMYND 1. HÆÐAR 7.2.2000

1. 5

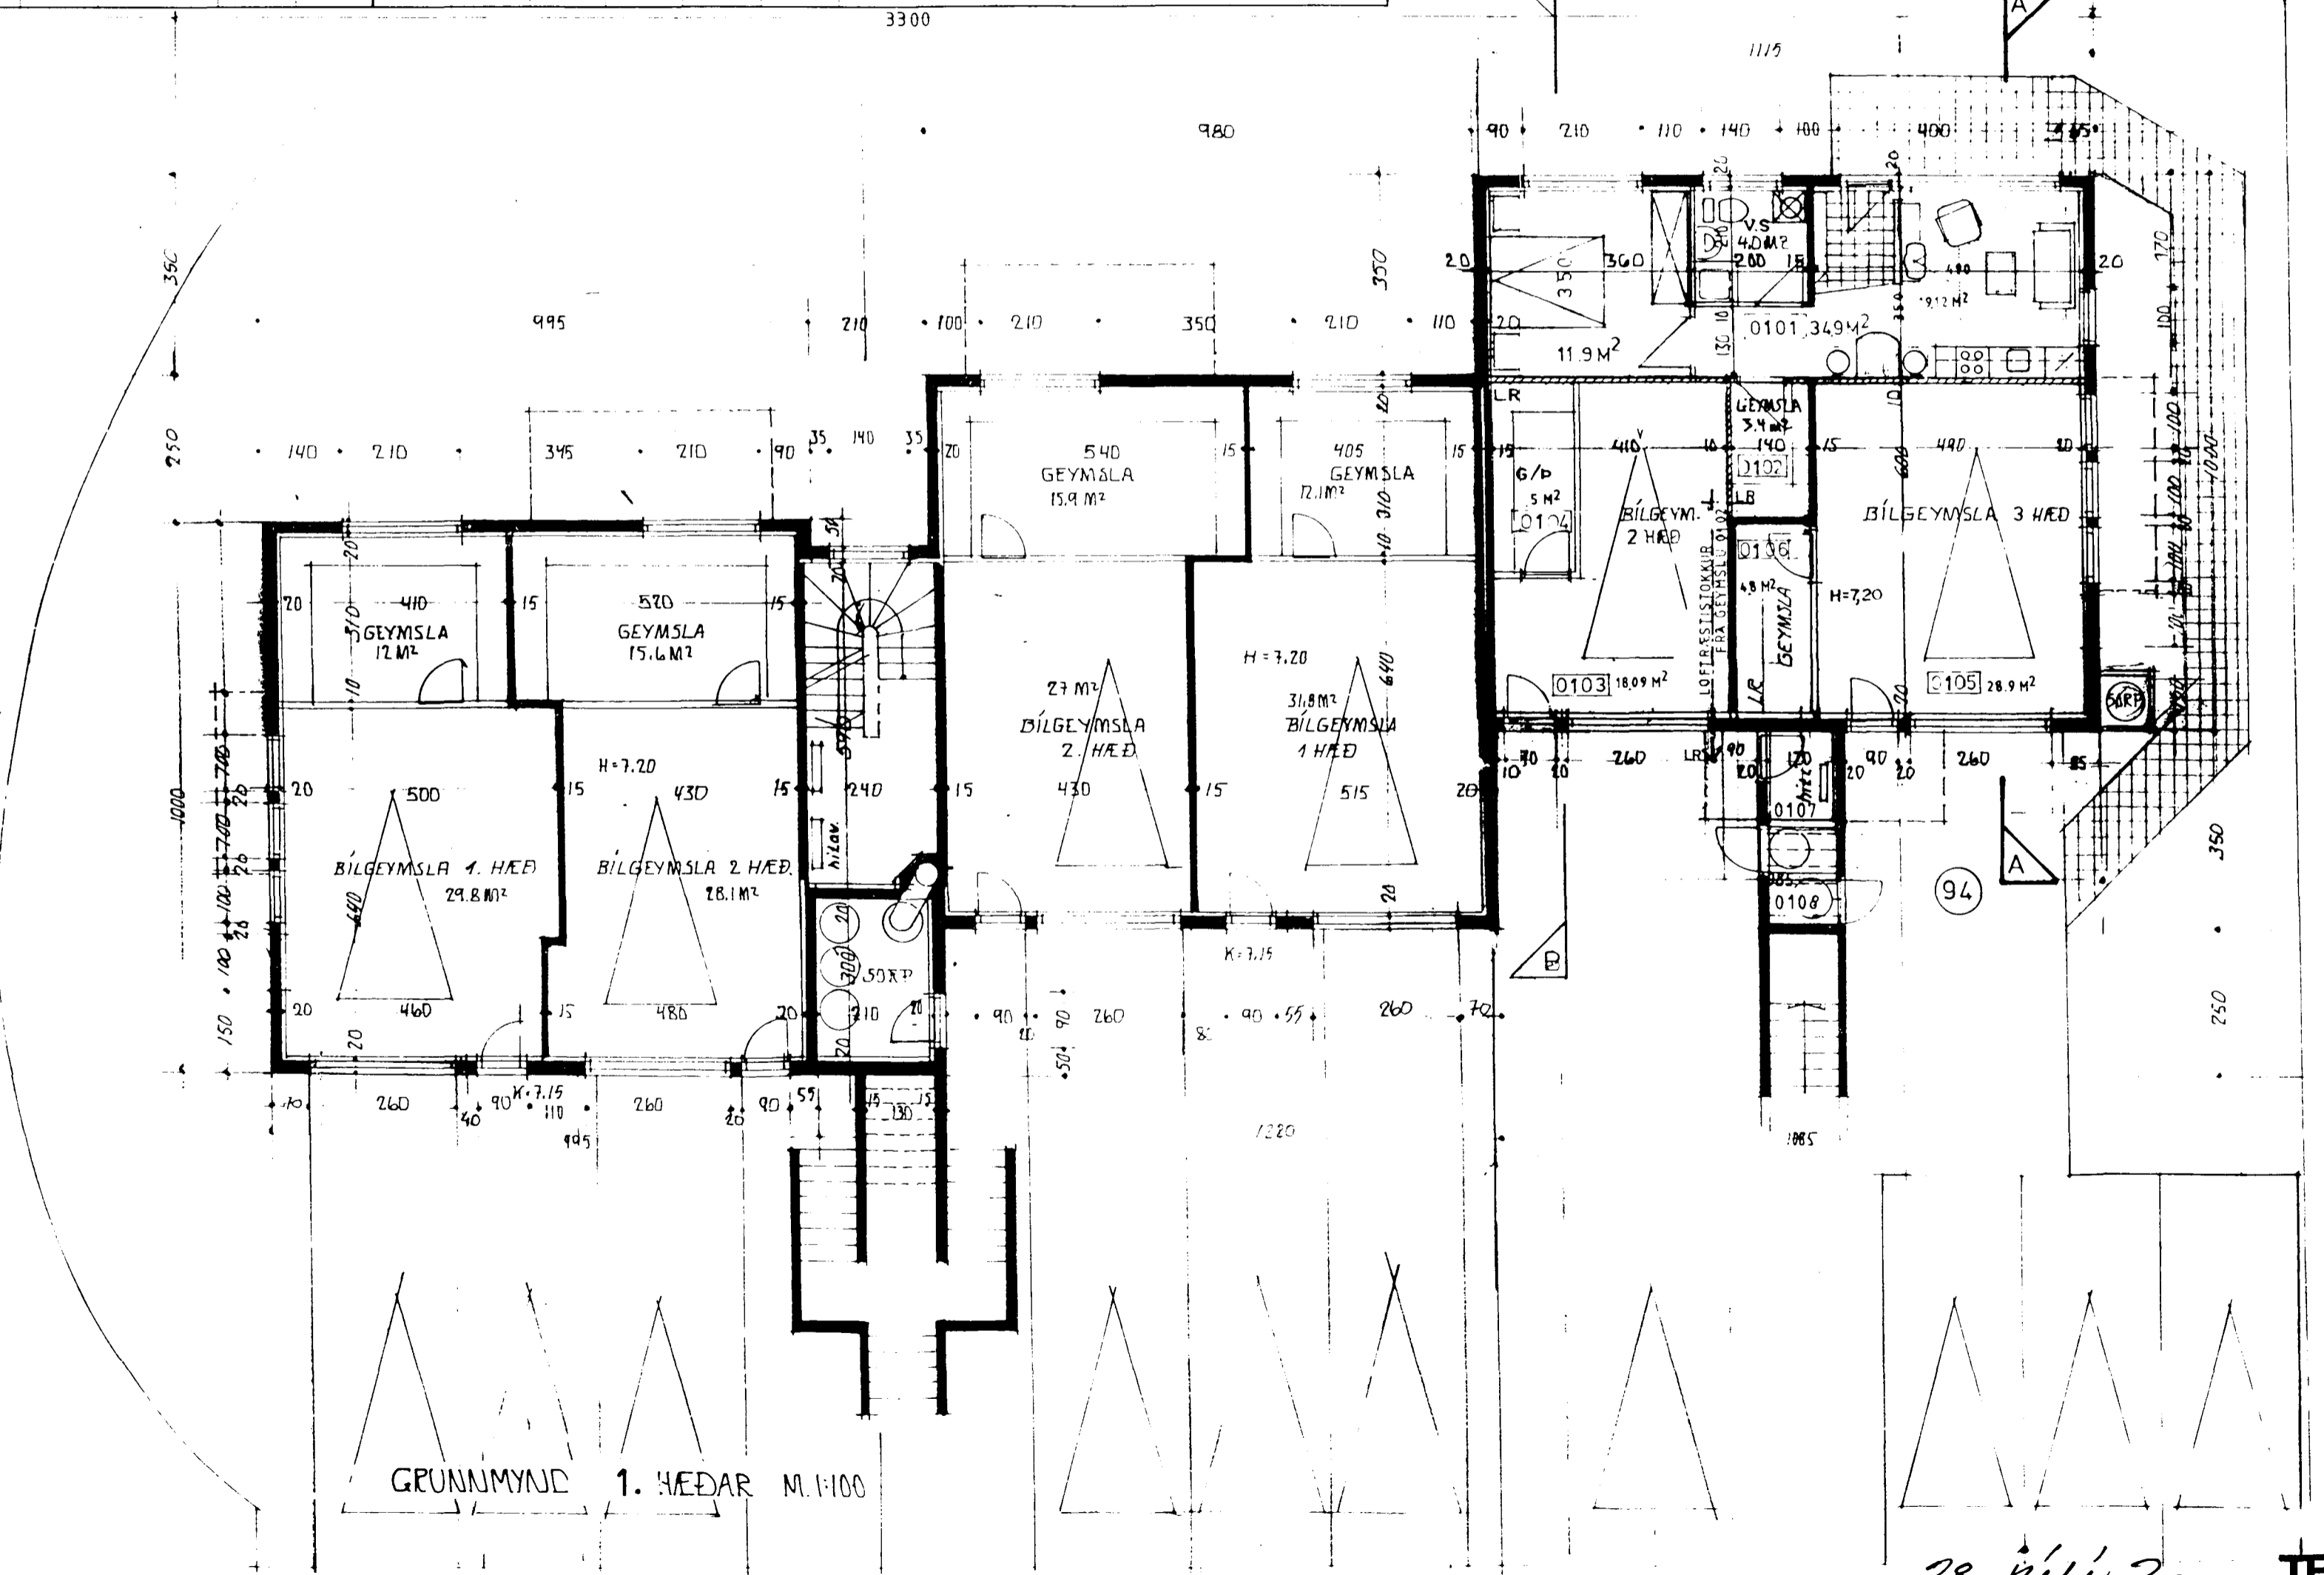

GRUNNMYND 1. HÆÐAR M.1:100

28. júlí 2000

LITLA
TEIKNISTOFAN
Kirkjuvegi 15 • 220 Hafnarfirði
Kt. 210636-7069 • Sími 555 3770

Olí G. H. Þórásson
ARKIT.Þ.