


Samþykkt þann

0 8 AUG. 2000

Byggingatillitruinn í Hafnarfirði  
Eh. Kristján Þóráinsson


KP

SUÐURGATA 94,95 OG 98  
LANDNR 122580

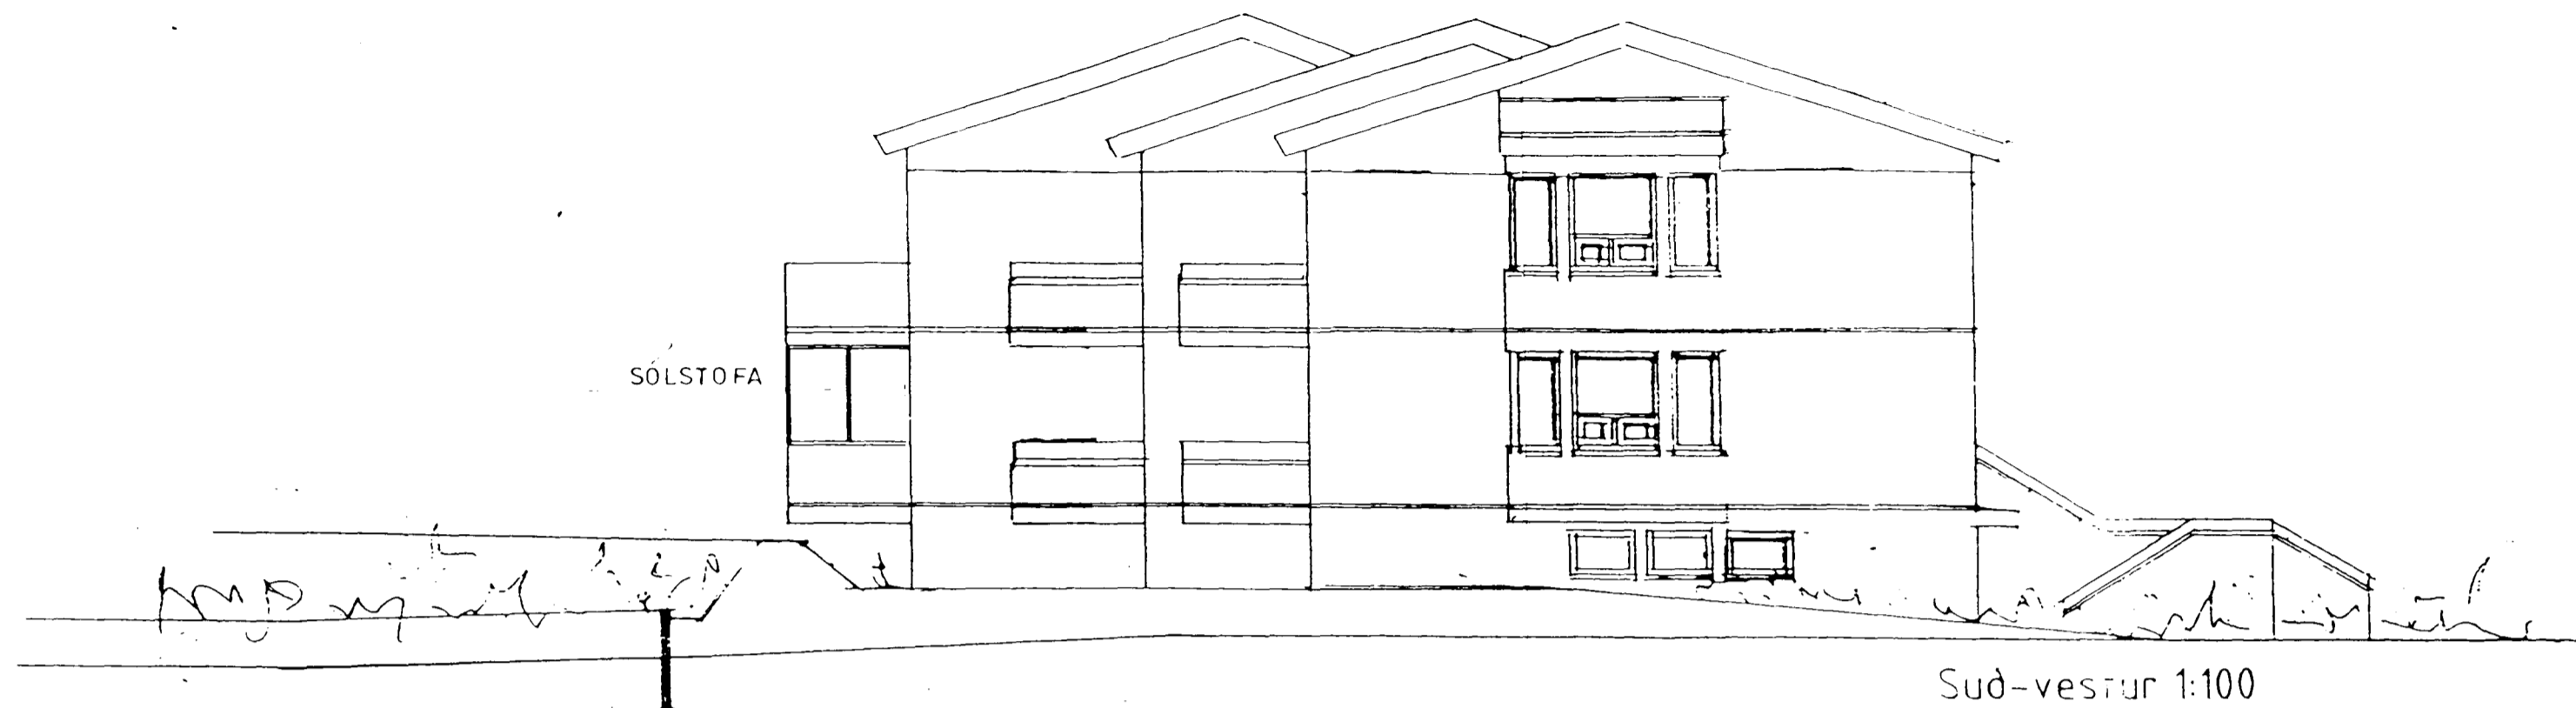


Suð-vestur 1:100

Kari Samuelsen 201173-4624  
Höfnun 2907734909  
Þrákinn Jónsson 10710229-7719  
Lvanborg Ólafsdóttir 090432-3999  
Ólía Halldórsdóttir 021043-2495  
Kristján Þóráinsson 290534 4824

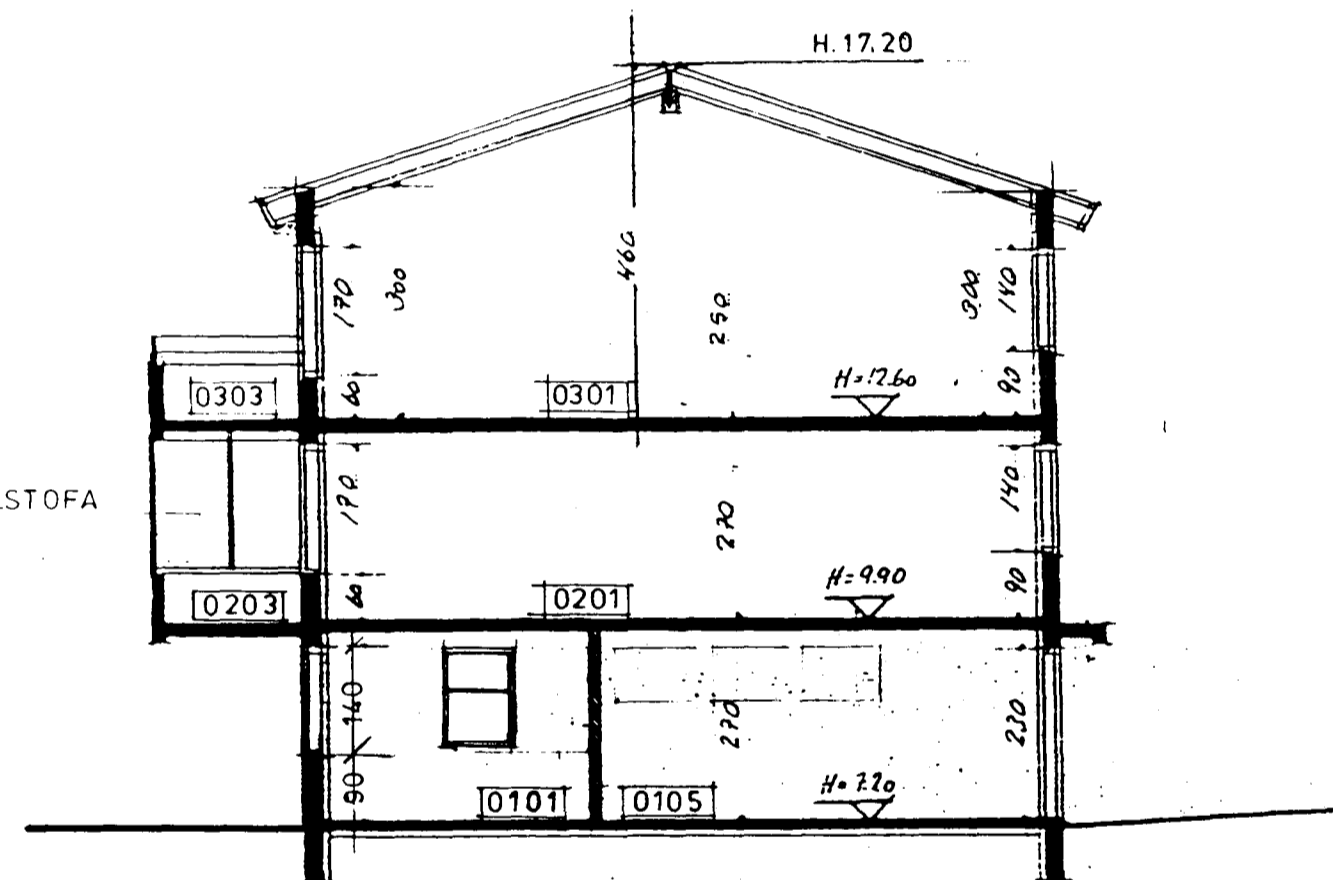

Snid A-A 1:100

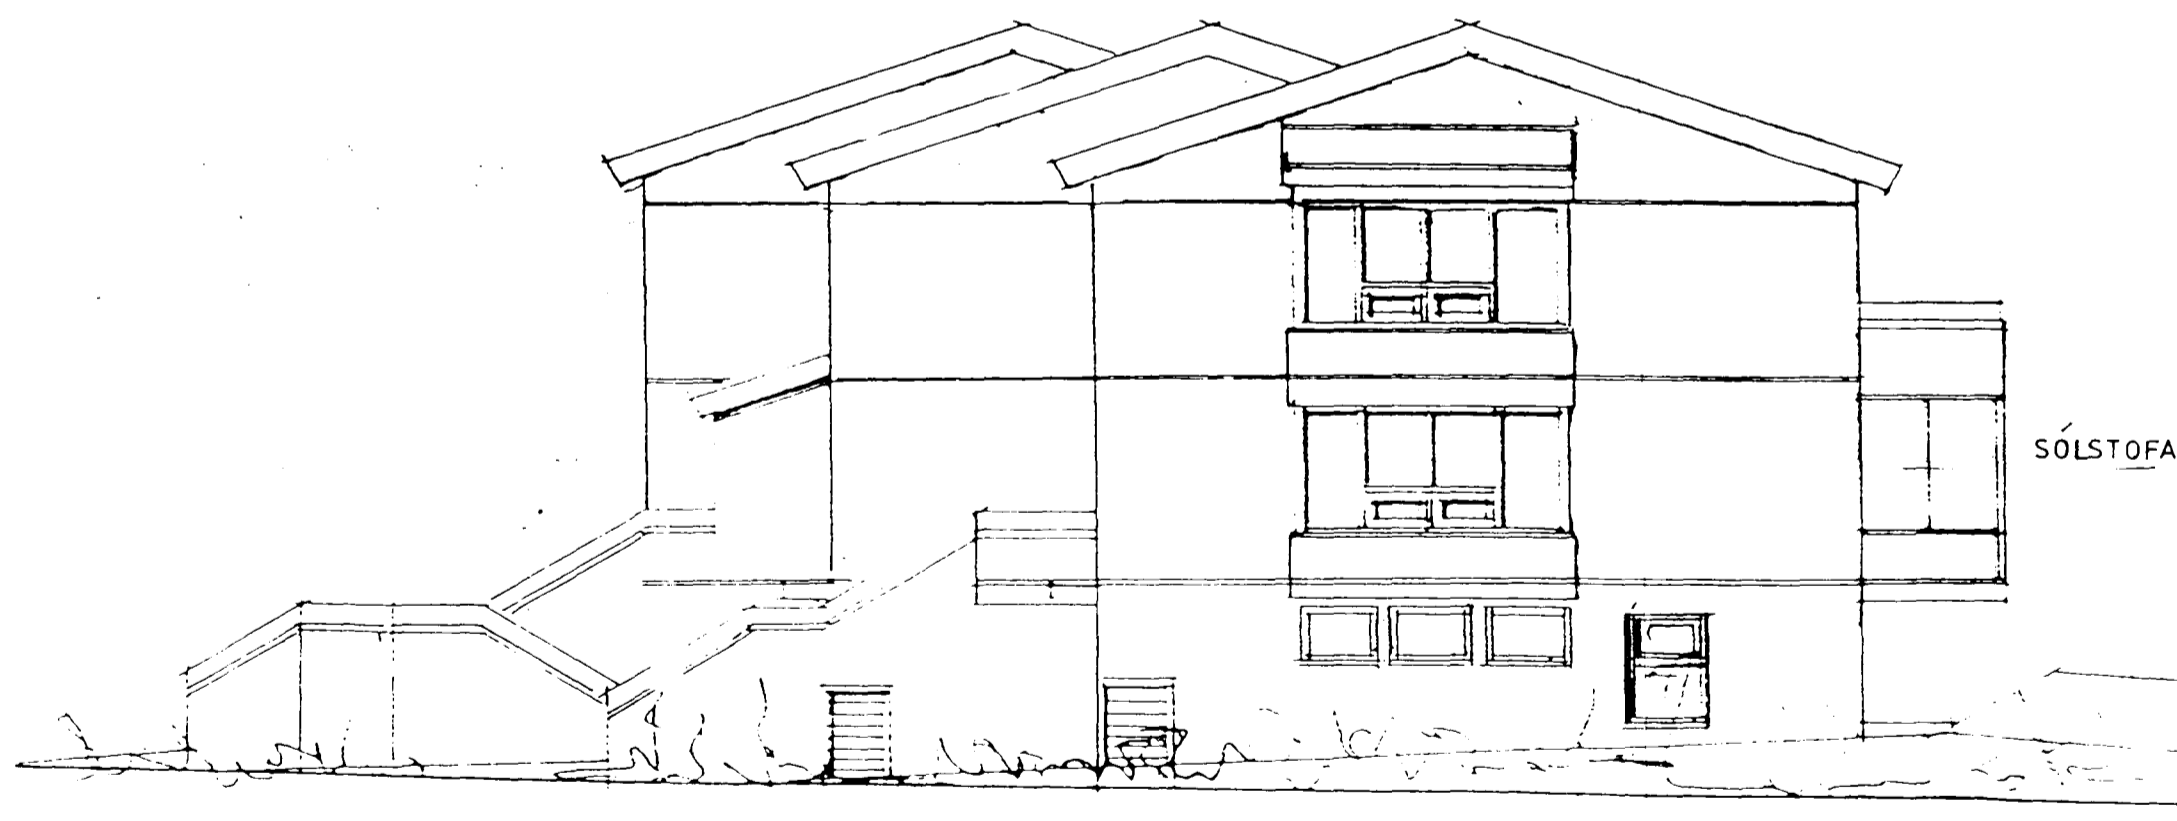

Norð-austur 1:100

SUÐURGATA 94  
SÓLSTOFA Á 2. HÆÐ 5-10-1999  
SNID A-A STAÐFÆRT  
BREYTTAR EIGNARHALDSTÖLUR FÆRDAR INN Á  
SNID A-A

4 5

28. júlí 2000

LITLA  
TEIKNISTOFAN  
Kirkjuvegi 15 • 220 Hafnarfirði  
Kt. 210636-7069 • Sími 555 3770

Ólafur P. Þóráinsson