

BT

SÚÐURGATA 94,96 OG 98  
LANDNR 123580


SÓLSTOFA



BR GLUGGI

Norð-vestur 1:100

Kári Samúelsson 2011734699  
Ásta Vinsd. 2907734909  
Ólafur Þurjónsdóttir 021043-2499  
Kristján Þórarinnsson 290534 4899  
Ráðlaug Jóhannsdóttir 191028 - 7719  
Guðrún Ólafsdóttir 080432 - 3999

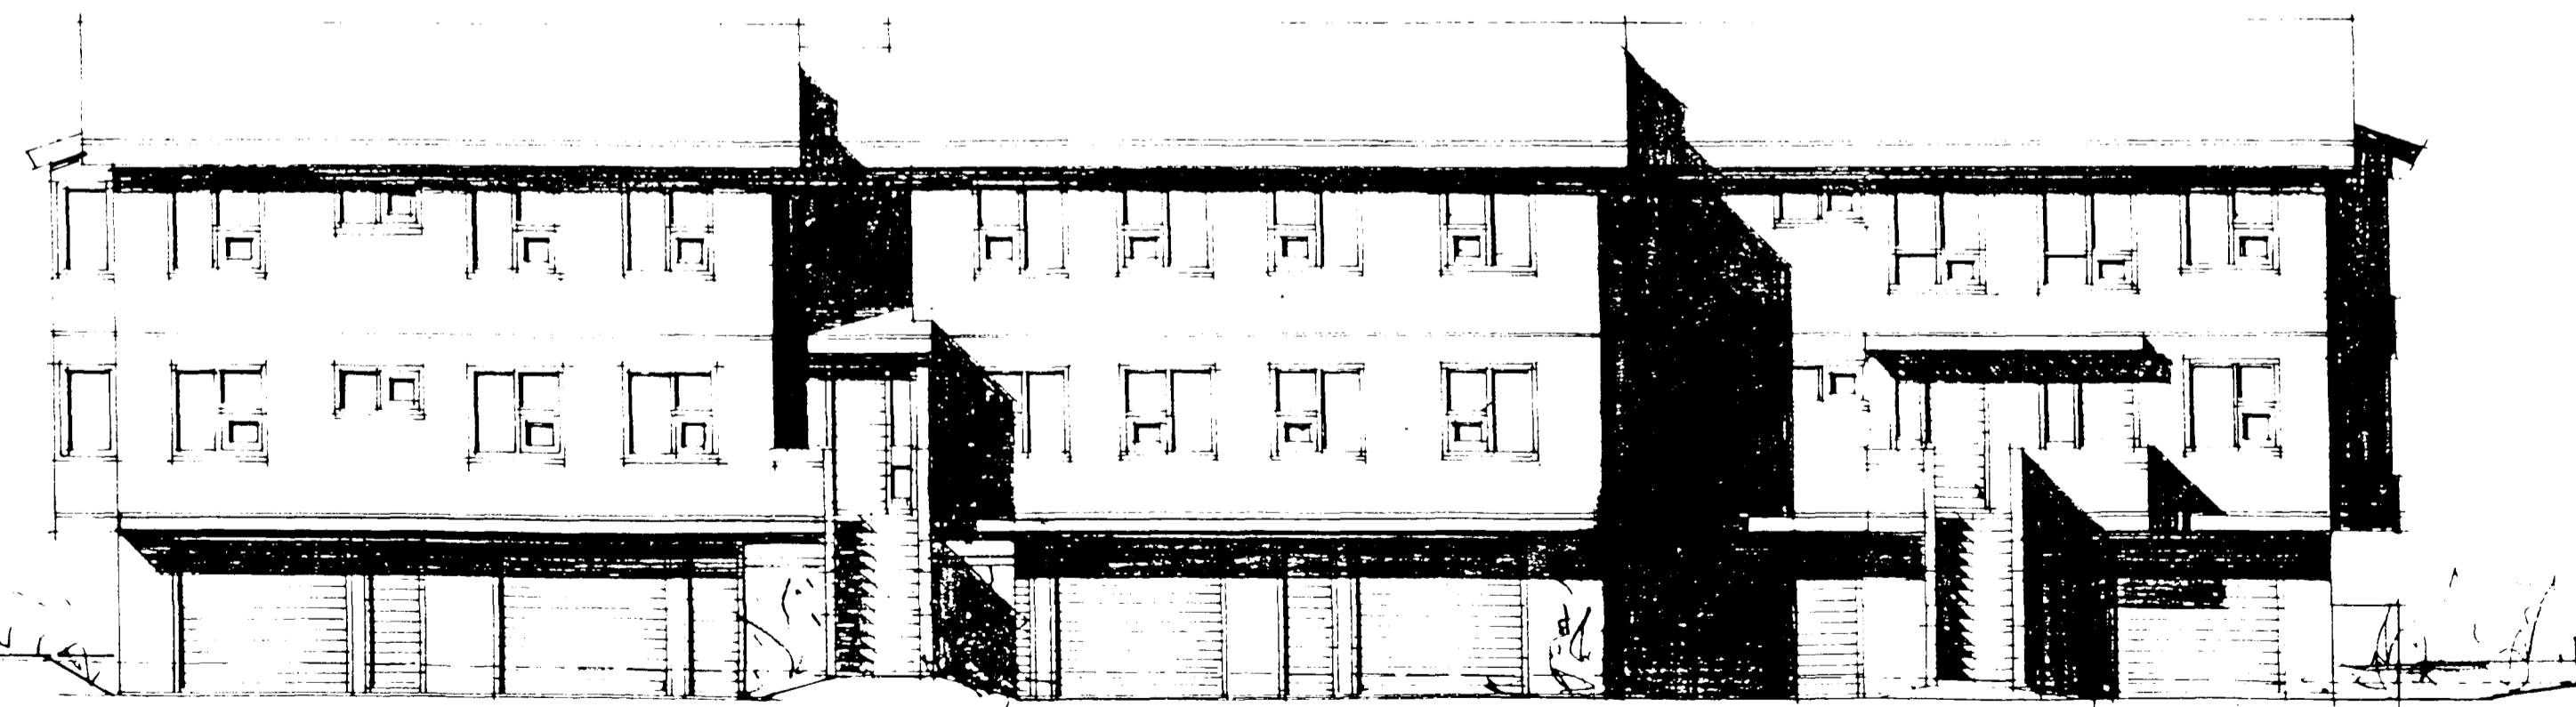

SÚÐ-AUSTUR M. 1:100

SÚÐURGATA 94.  
BREYTINGAR Á NORDVESTUR HLID:  
GLUGGI A 1.HÆÐ 1 MAI 1998  
SÓLSTOFA A 2.HÆÐ 5.10.1999

ÚTLIT SETT Á EITT BLAÐ 7.2.2000

28 júlí 2000

LITLA  
TEIKNISTOFAN  
Kirkjuvegi 15 • 220 Hafnarfirði  
Kt. 210636-7069 • Sími 555 3770

*Handwritten signature*  
ARON P. PASTOR