
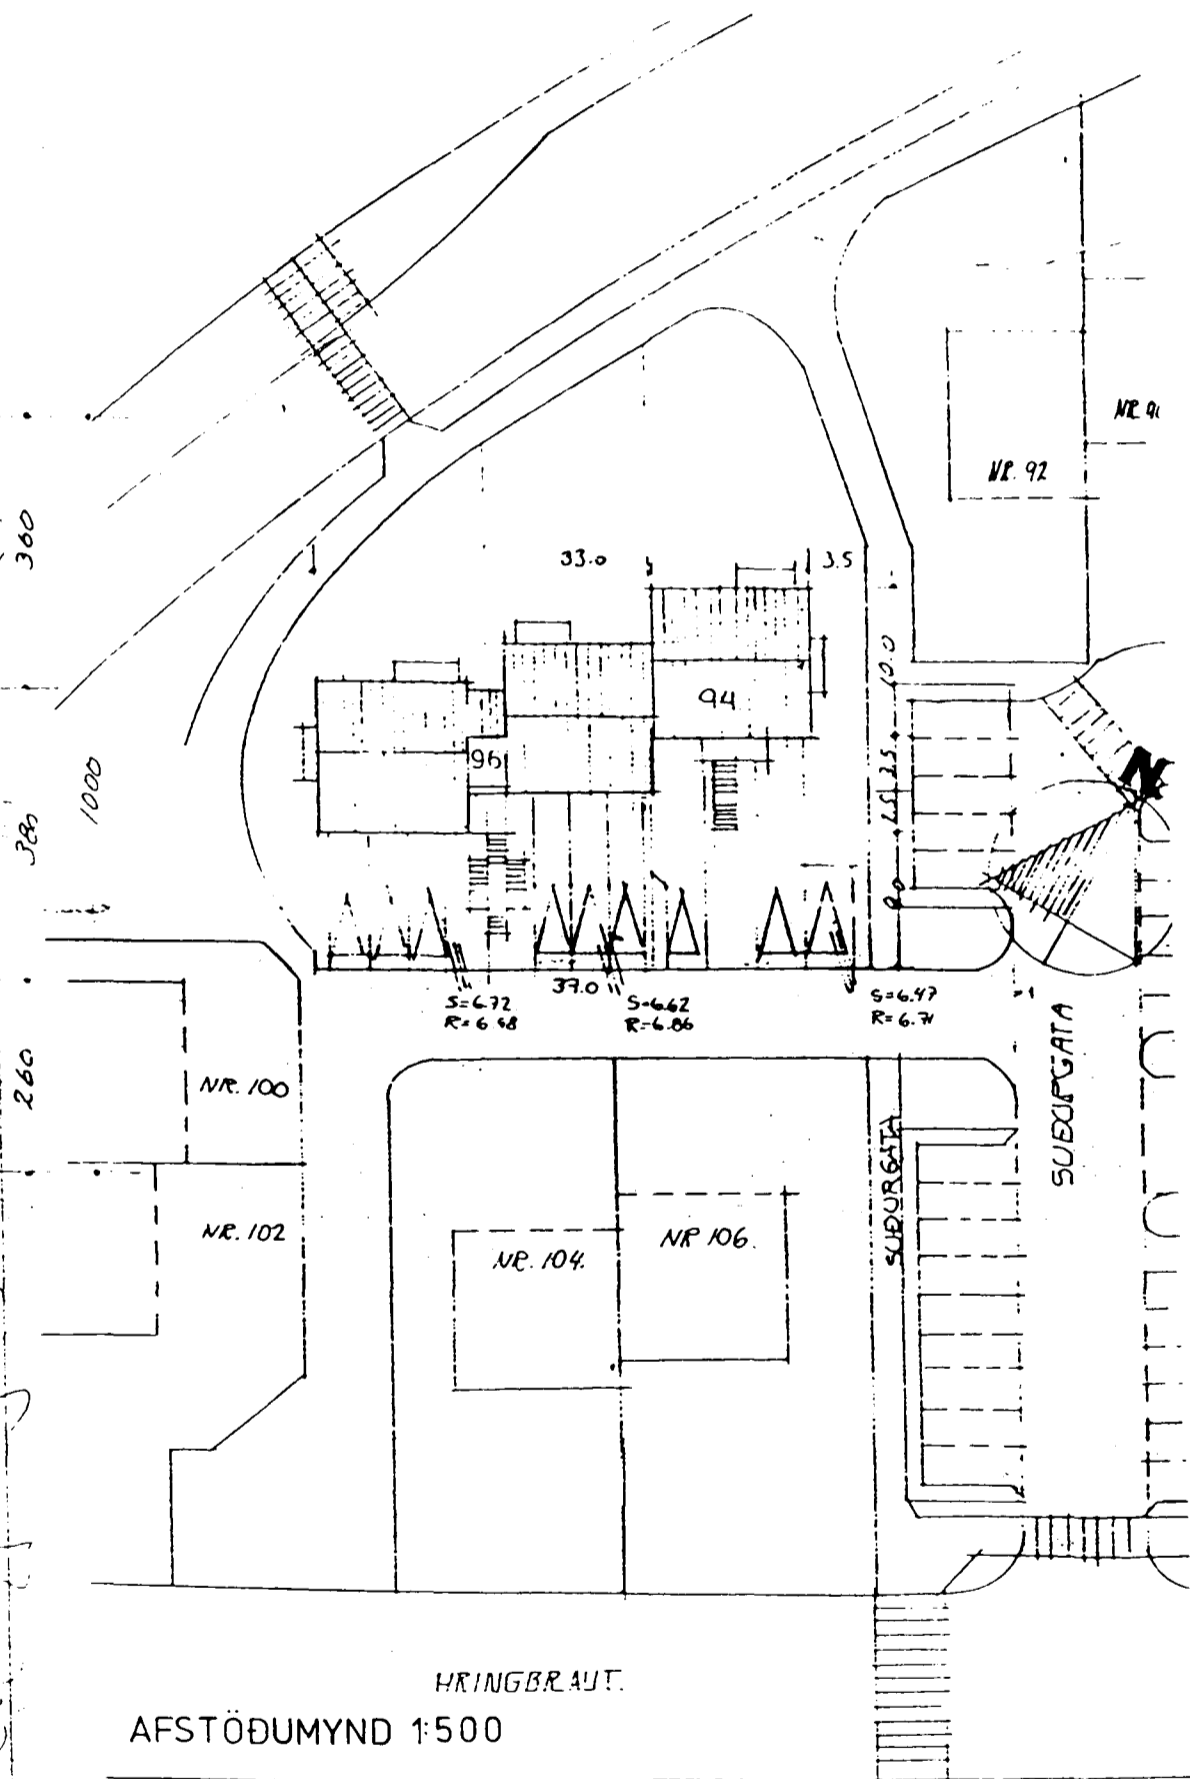


Kari Samúelsson 201173-4649
 Húsnúmer 2907734909
 Baldur Jónsson 191029-7719
 Svamborg Ólafsdóttir 080432-3999
 Ólaf Jónsson 021043-2499
 Kristín Þórunn 240534-4889

Samþykkt þann
 0 8 AUG. 2000
 Þyngingaiulltruinn í Hafnarfirði
 F.h. Kristján Þórarinnsson

K.P.

SUBURGATA 94, 96 OG 98
 LANDNR 122580

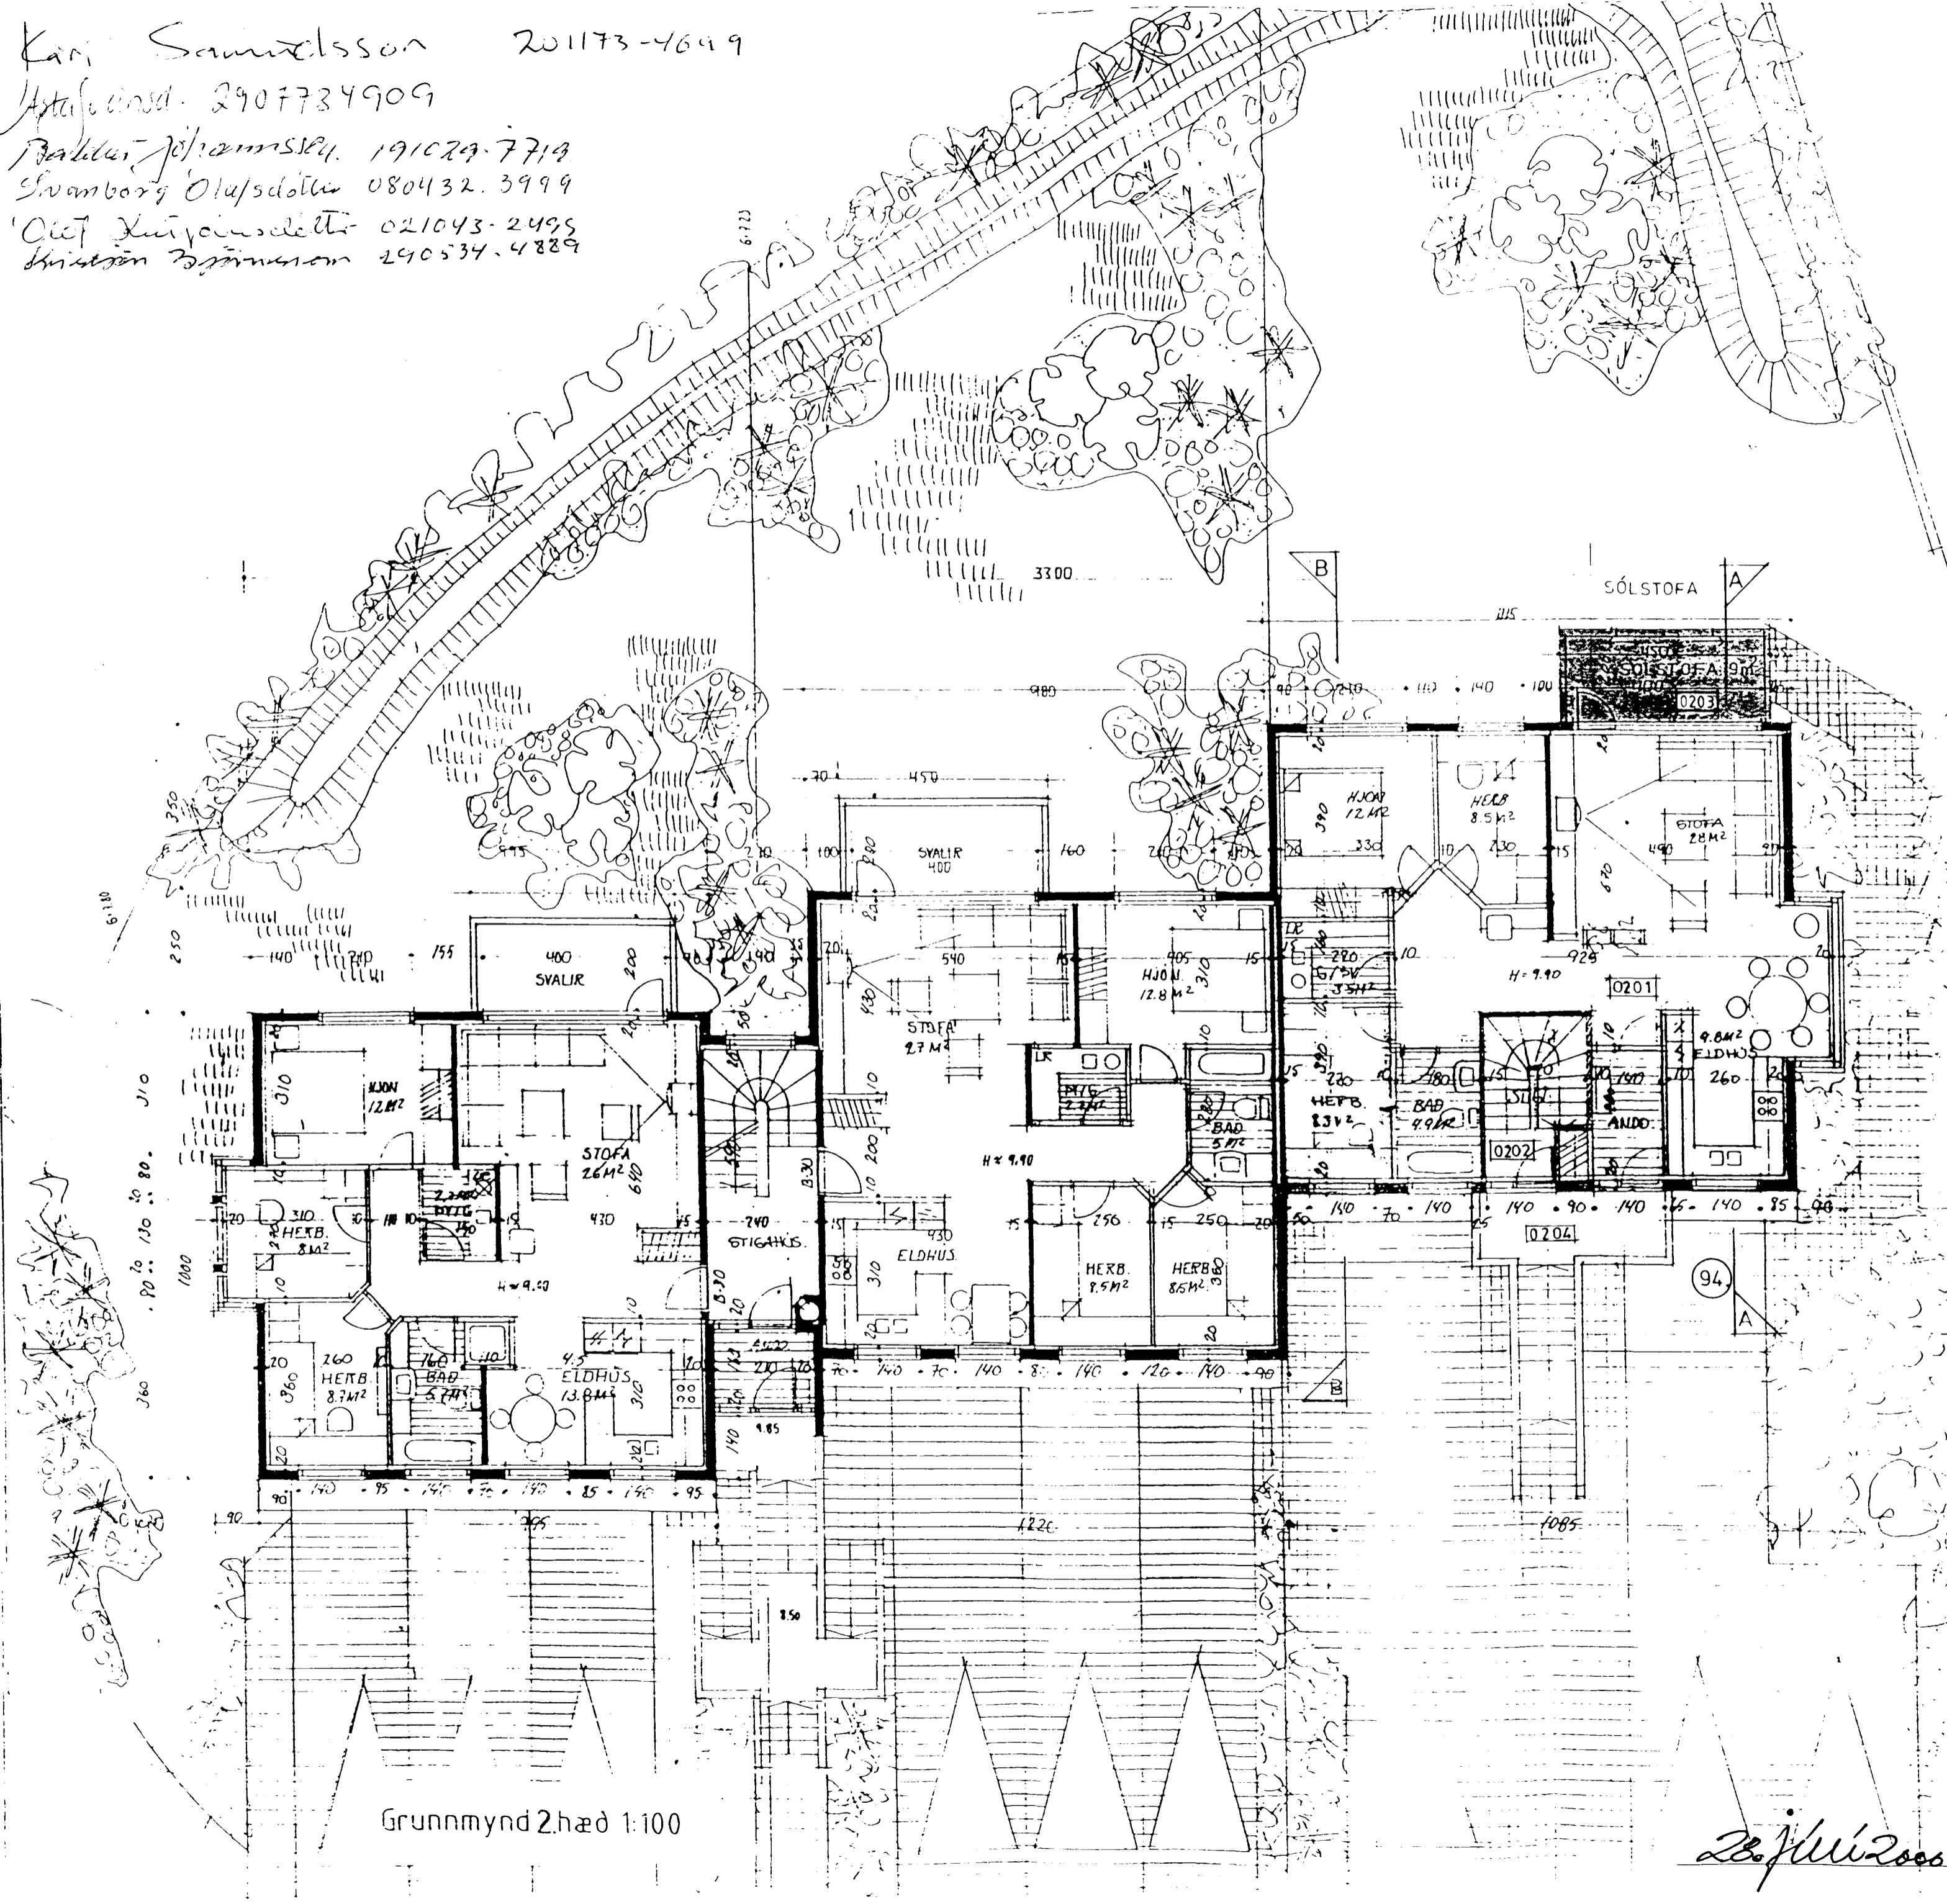

Grunnmynd 2.hæð 1:100

HRINGBRAUT.
 AFSTÖÐUMYND 1:500
 SUBURGATA 94.
 SÓLSTOFA A NV. SVÖLUM 7.9.1999
 BREYTTAR EIGNARHALDSTÖLUR FÆRÐAR INN Á
 GRUNNMYND 2.HÆÐAR 7.2.2000

2) 5

20. Júlí 2000
LÍTA TEIKNISTOFAN
 Kirkjuvegí 15 • 220 Hafnarfirði
 Kt. 210636-7069 • Sími 555 3770
 Ólaf J. Þórunn