


NORÐ-VESTUR M. 1:100

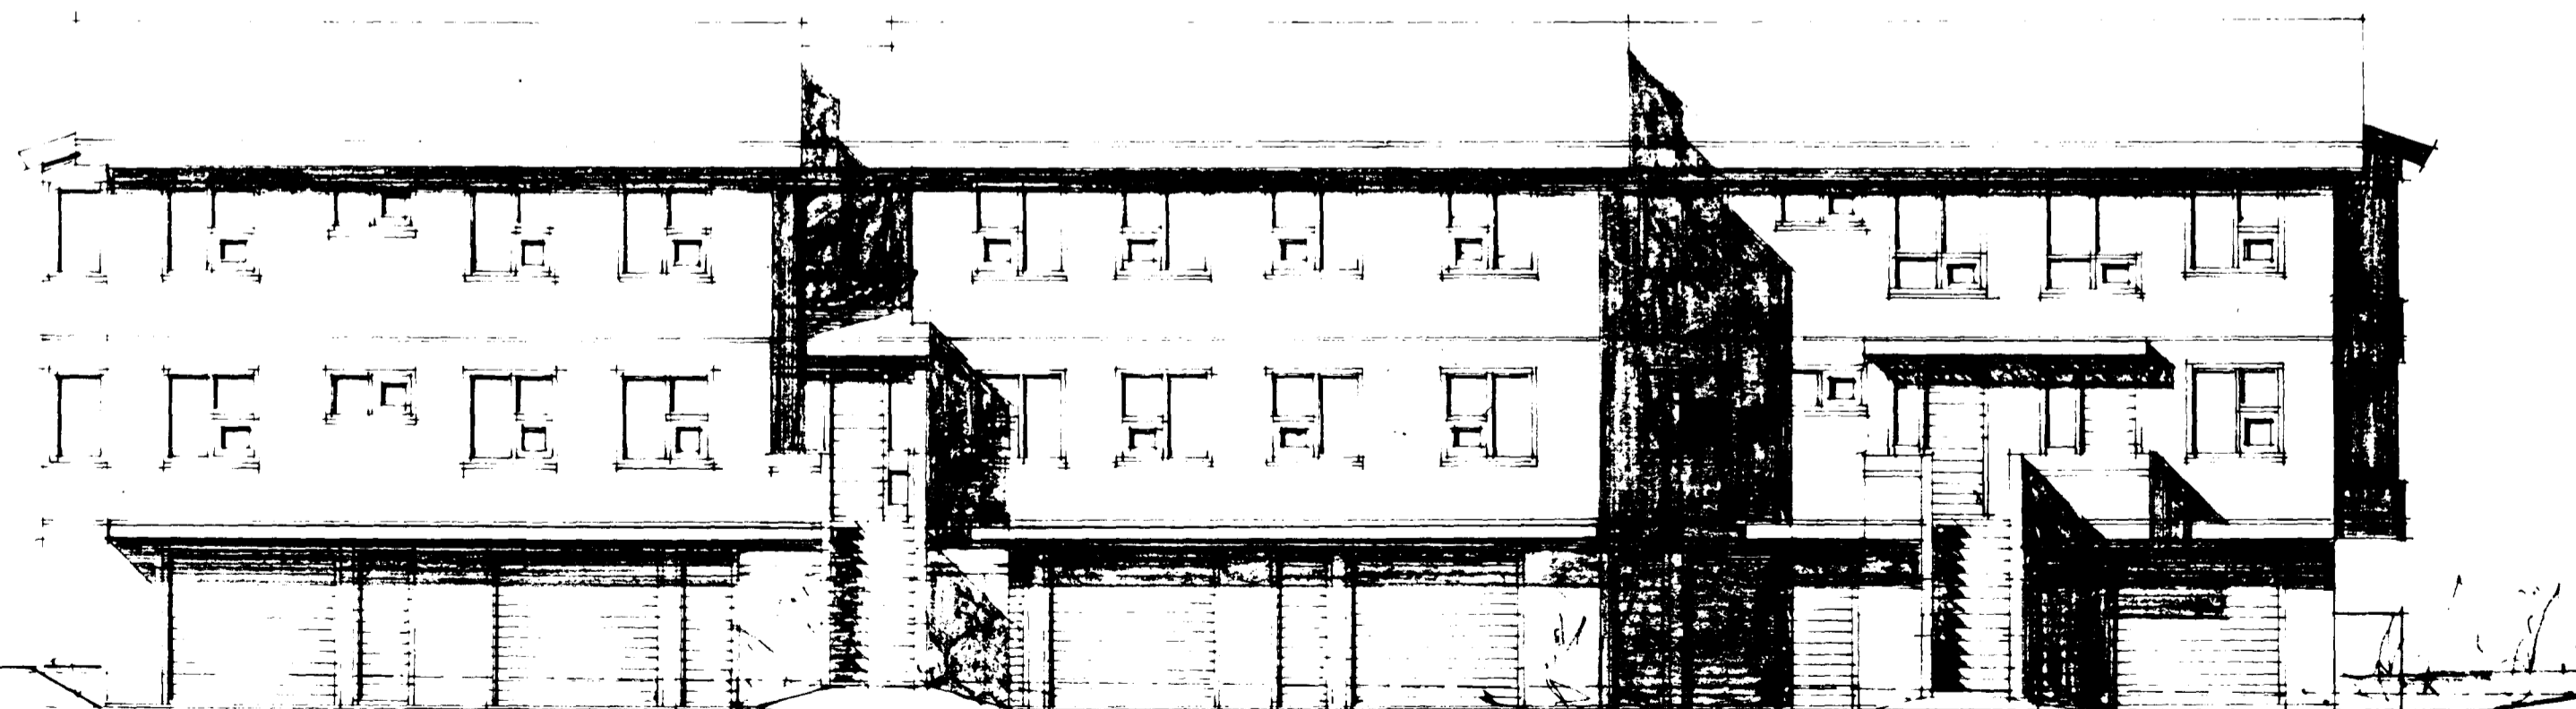

SUÐ-AUSTUR M. 1:100

BREYTING Á GLUGGA
GERT M. LEYFI HOF 1 MAI 1998

LITLA
TEIKNISTOFAN
220 Hafnarfirði

Óli G. H. Þorjónsson
ARCTI.

NR. 4/5

Sigurður Þorvarðarson