

Kári Samuélsson 201173-4699

Hstafrúnsd. 2907734909

Baldur Jóhannsson 191029-7719

Swanborg Ólafsdóttir 080432-3999

Ólaf Kári Ólafsson 021043-2499

Kristján Þórhannsson 290534-4889





Samþykkt þann

0 8 AUG, 2000

Byggingafróðleikni í Hafnarfirði  
F.h. Kristján Þórhannsson

K.P.

SUBURGATA 94, 96 OG 98  
LANDNR 122580

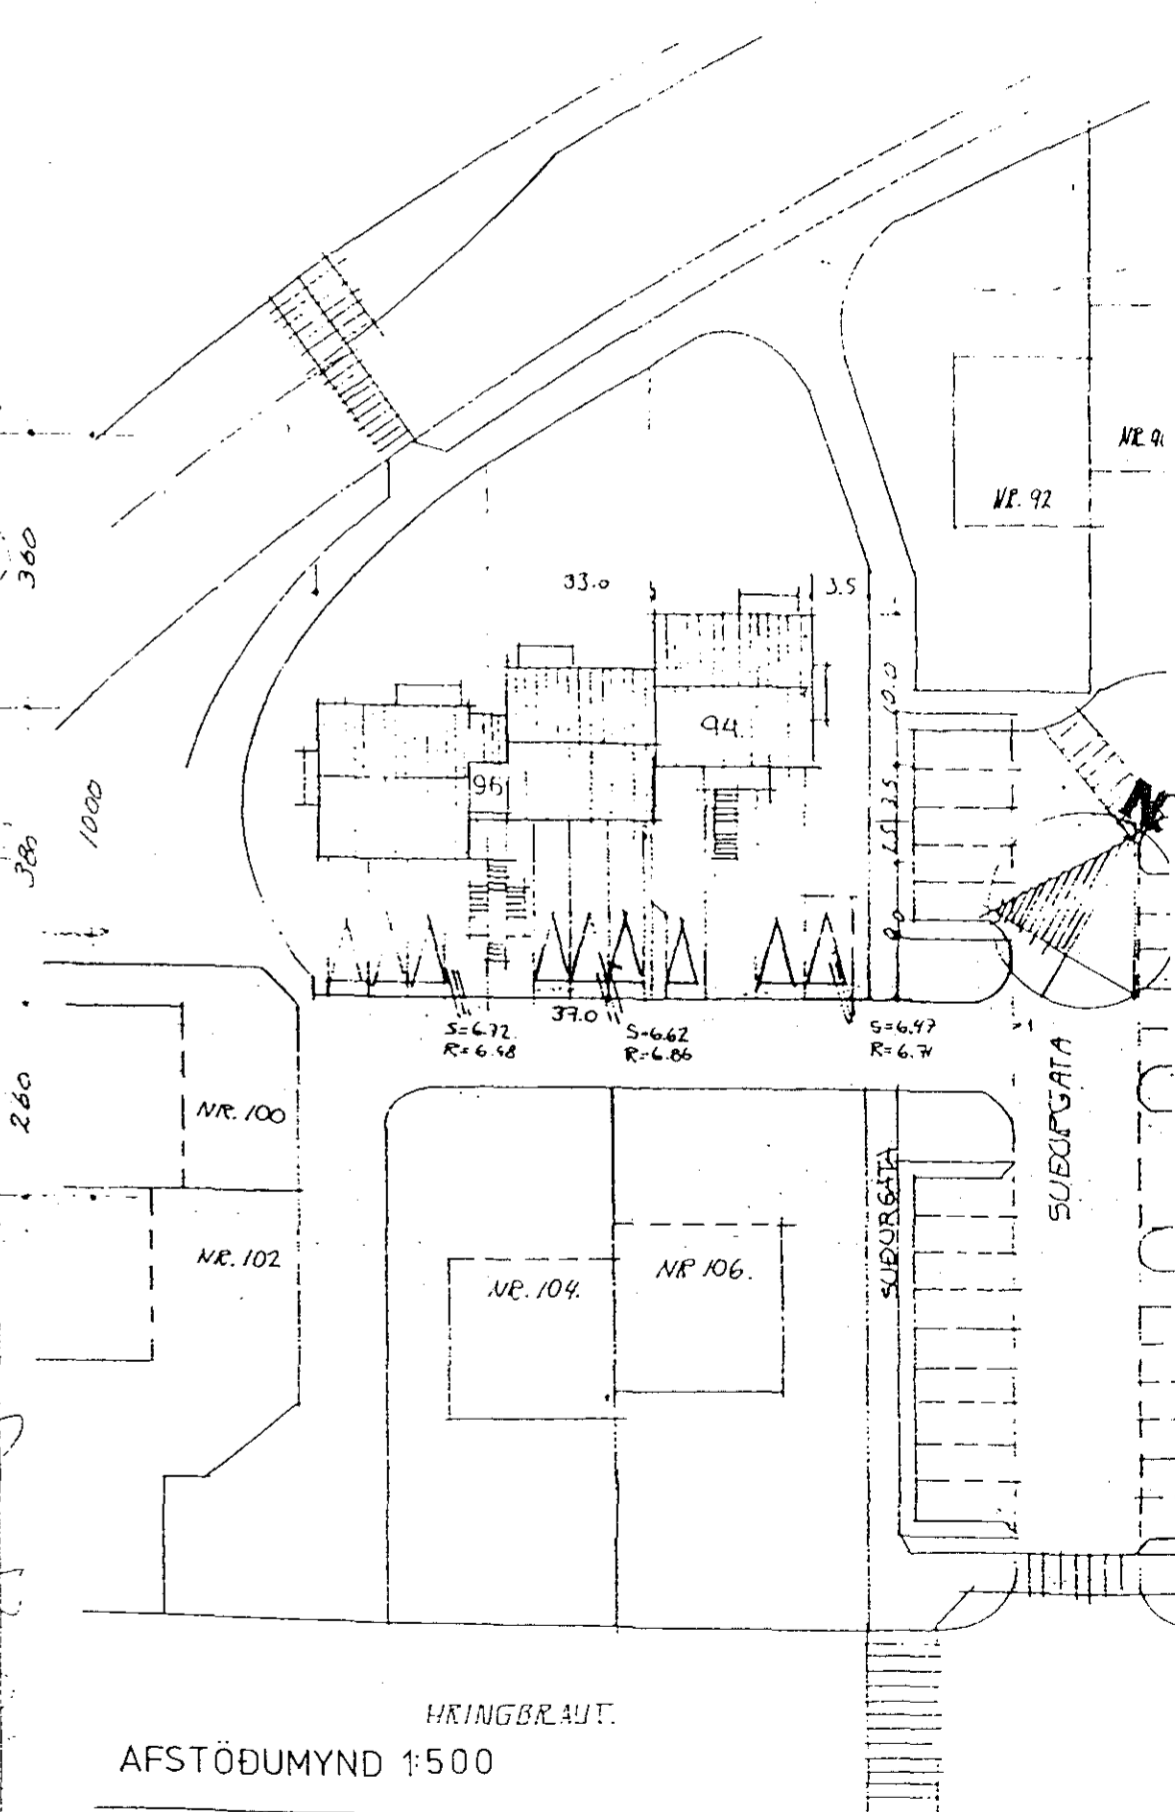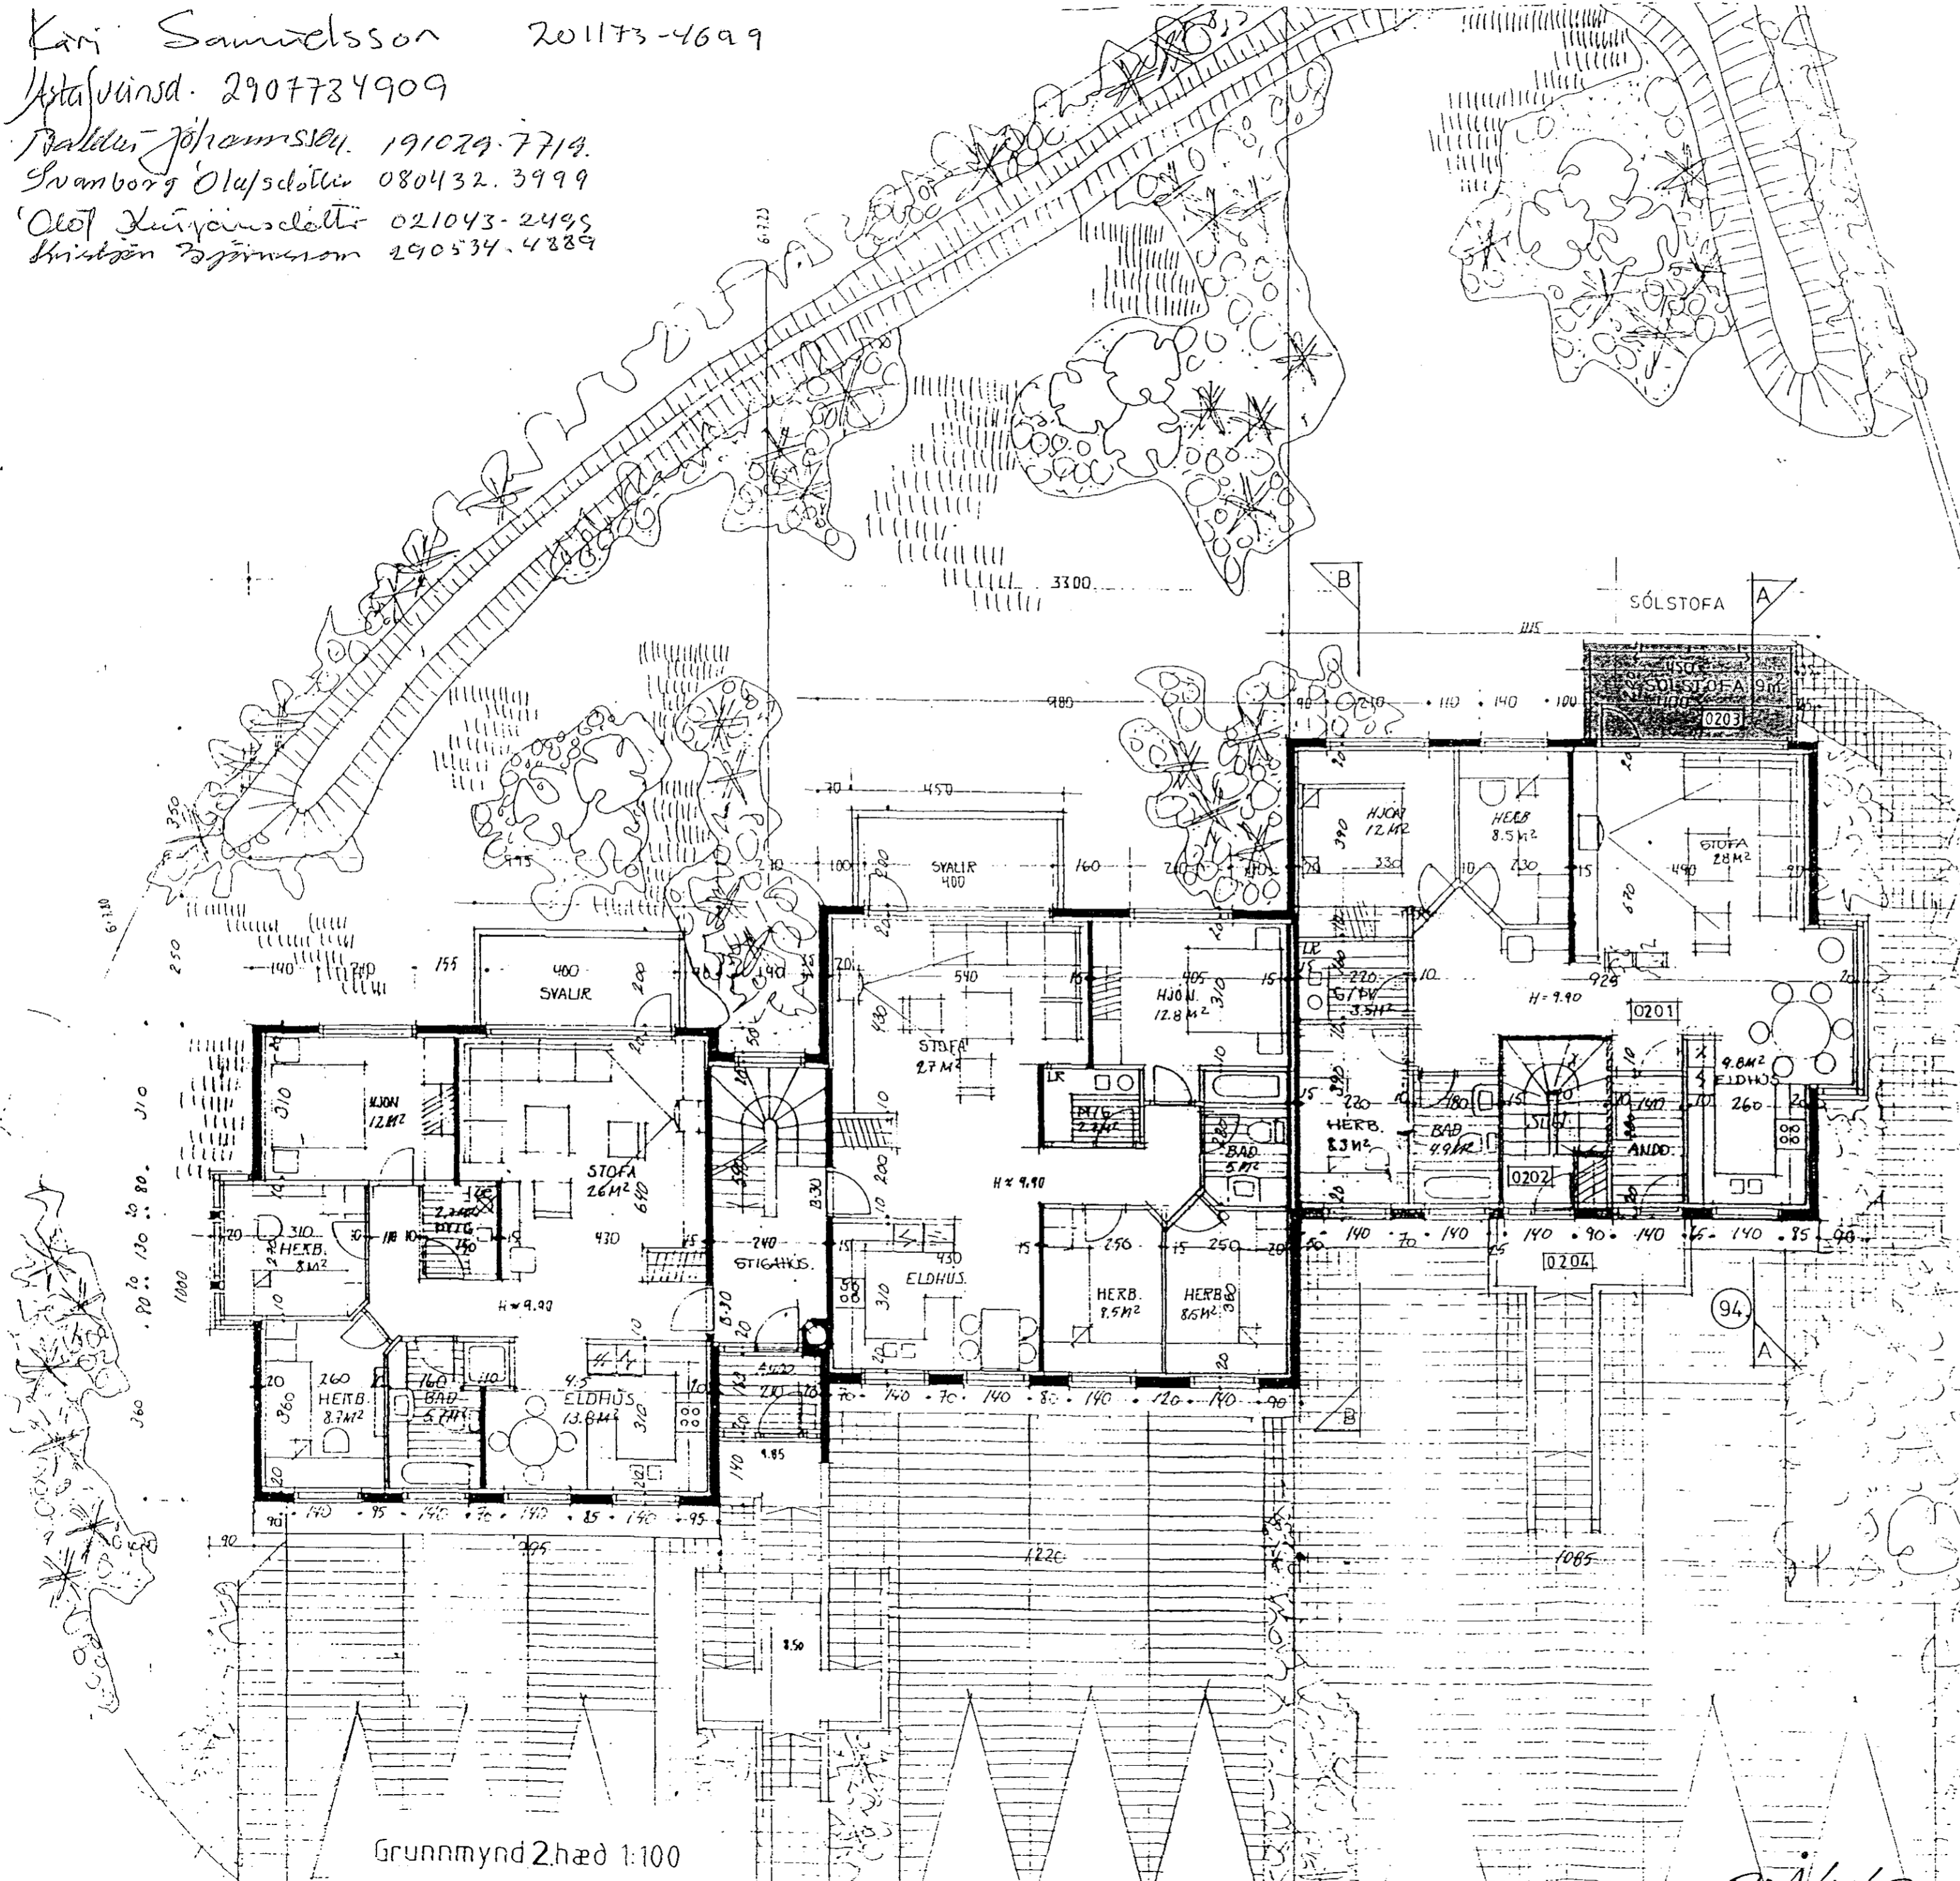

Grunnmynd 2.hæð 1:100

HRINGBRAUT  
AFSTÖÐUMYND 1:500

SUBURGATA 94.  
SÓLSTOFA A NV. SVÖLUM 7.9.1999  
BREYTTAR EIGNARHALDSTÖLUR FÆRÐAR INN Á  
GRUNNMYND 2.HÆÐAR 7.2.2000