



Samþykkt á fundi
byggingarnefndar þann

14 APR. 1999

Byggingafulltrúinn í Hafnarfirði
Erlendur Hjálmarsson

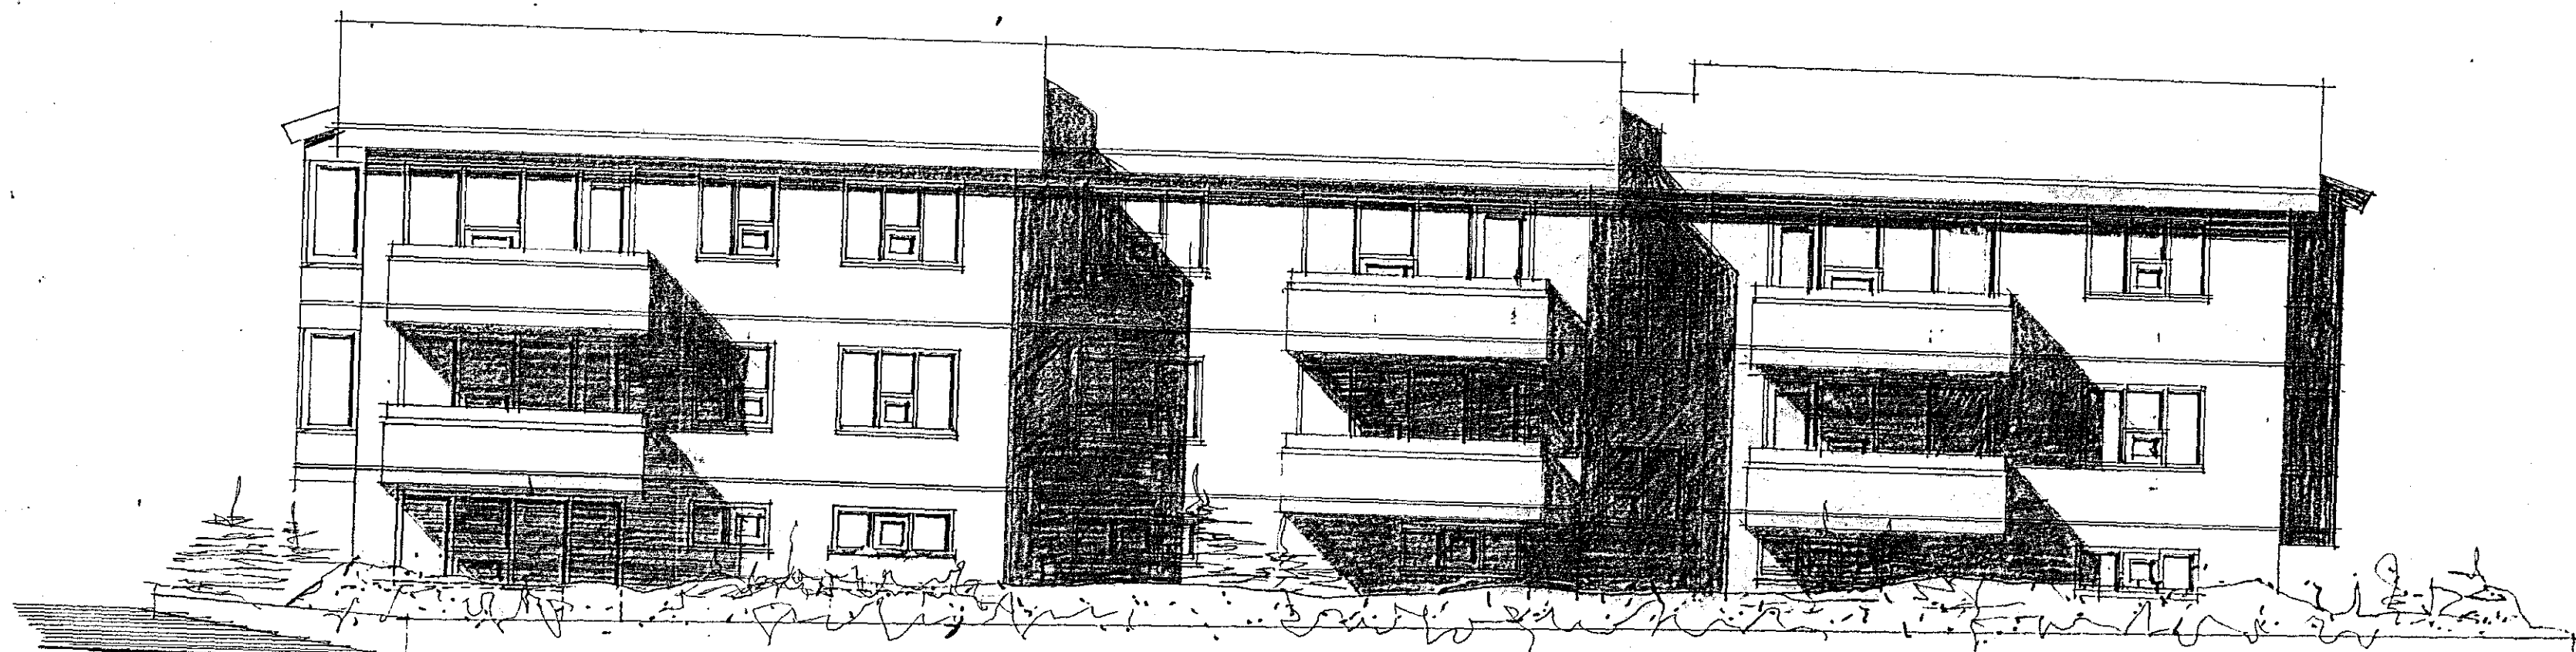

NORÐ-VESTUR M. 1:100

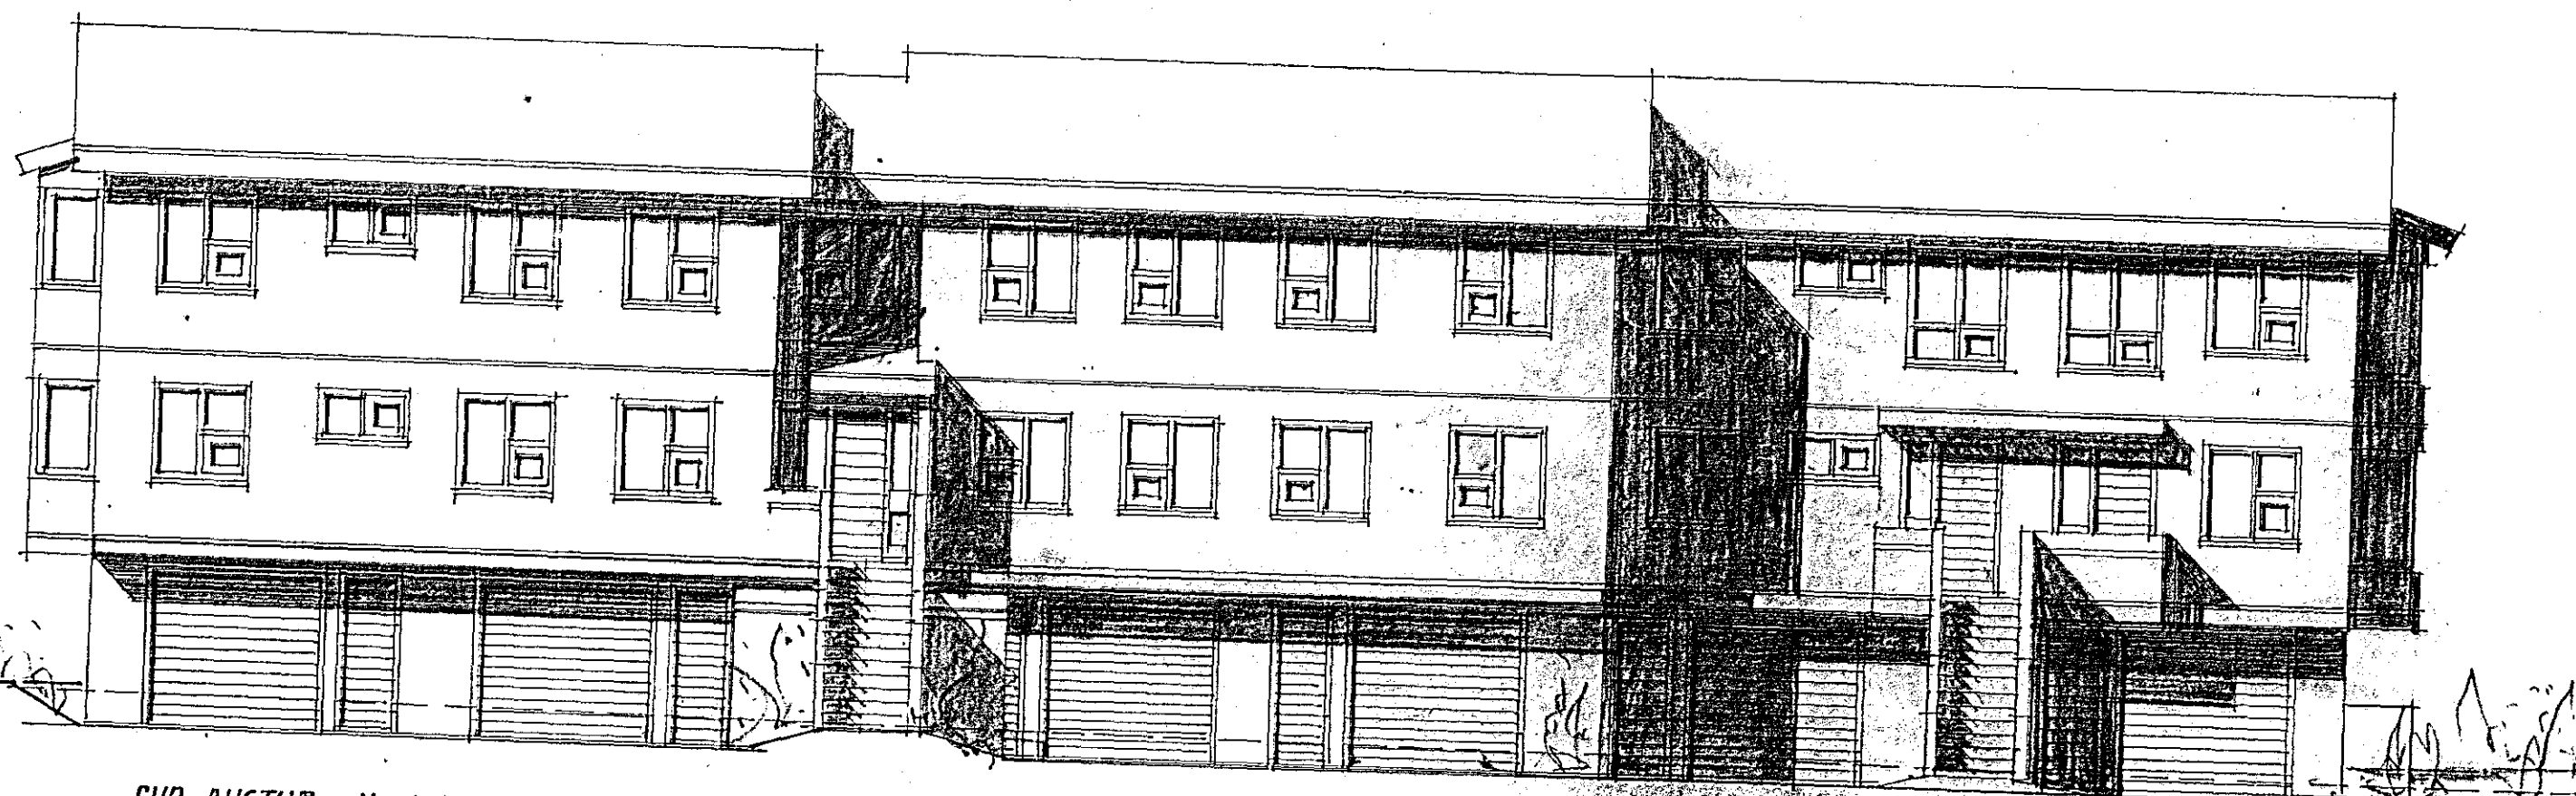

SUÐ-AUSTUR M. 1:100

BREYTING Á GLUGGA
GERT M. LEYFI HÖF 1 MAI 1996

LITLA
TEIKNISTOFAN
220 Hafnarfirði

Óli G. H. Þorjarsen
ARKT. 1/15