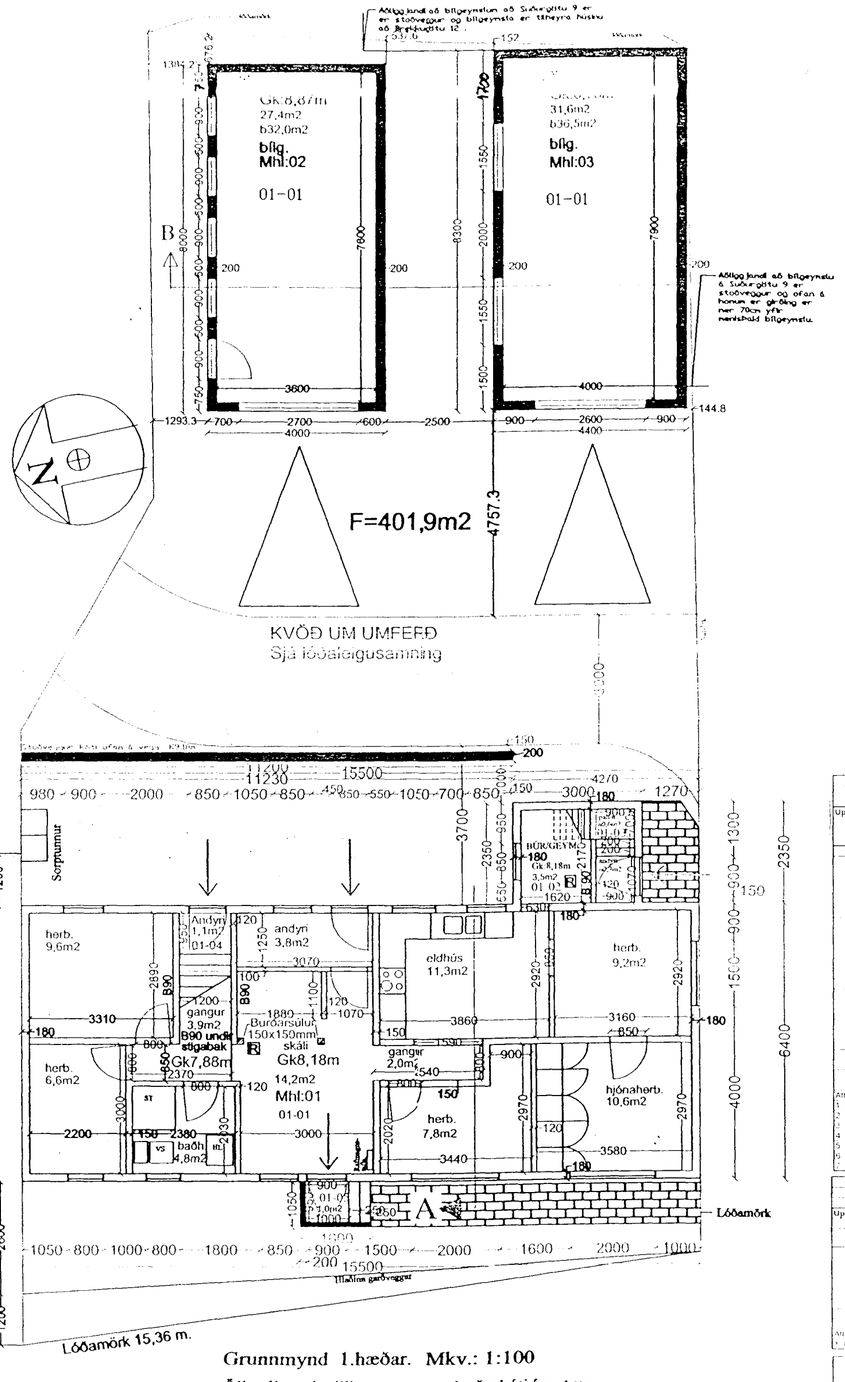

Grunnmynd 1.hæðar. Mkv.: 1:100

Öll mál eru í millimetrum,aema hæðarkóti í metrum.

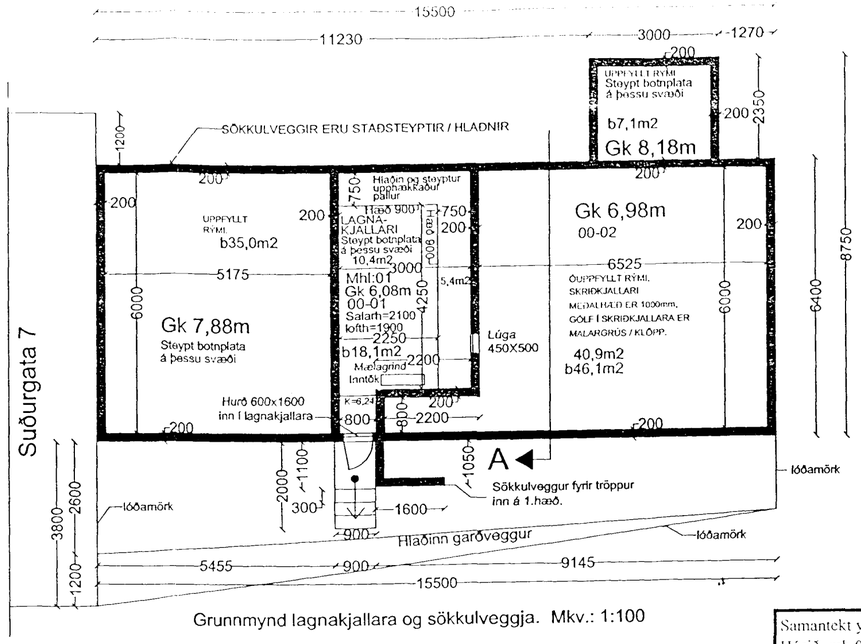

Grunnmynd lagnakjallara og sökkulveggja. Mkv.: 1:100

Grunnmynd 1.hæðar. Mkv.: 1:100

Öll mál eru í millimetrum,aema hæðarkóti í metrum.

Samþykkt þann 10 FEB. 1998

Byggingafulltrúinn í Hafnarfirði
Erlendur Hjalmarsson

ÁRITUN OG STIMPILL BYGGINGAFULLTRÚA.

Samantekt yfir sögu hússins að **Suðurgötu 9.**
Húsið, mh 01, er byggt 1890, kjallari, timburhús tvær hæðir og ris byggt á hlöðnum eða steyptum sökkli, húsið stóð sérstætt.
Um 1933 er byggt við húsið tveggja hæða timburbygging með tvö samtengd einhalla þök. að og áfast að Suðurgötu 7,
Teikningar að viðbyggingunni eru dagsettar 18.október 1933.
Byggð var bílgeymsla árið 1940, merktur nú mhl 03, steinsteypt ein hæð með einhalla þaki, bílgeymslan tilheyrðir íbúðinni á efri hæð í mhl 01, nú íbúð merkt 02-01.
Fyrir og um þetta leyti hefur húsið verið skilgreint sem tvíbýlishús. þó engin samþykkt finnist fyrir því né bílgeymslunni.
Samþykkt var á fundi byggingarnefndar dags. 23.júlí 1980 að heimila að byggja bílgeymslu, merktur nú mhl 02, steinsteypt ein hæð með einhalla þaki, bílskúrinn tilheyrir íbúðinni á neðri hæð hússins í mhl 01, nú íbúð merkt 01-01.
Síðast sem fjallað er um Suðurgötu 9 í byggingarnefnd er 28.apríl 1982, en þá er sótt um og samþykkt breyting á gluggum og hurðum.
Húsið var mælt upp 11.október 1997 og teiknað upp vegna eignaskiptasamnings, húsið er nánast óbreytt frá 1940.
Tekið skal fram að íbúð efri hæðar (02-01) er nú rafmagnshiti, en íbúðin á neðri hæð (01-01) er hituð upp með hitaveitu, bílgeymslur eru með rafmagnshitun.

B 90 HÆÐARSKIL OG VEGGIR VERÐA ÚTFÆRÐIR SKV. LÖGUM, REGLUGERÐ OG LEIÐBEININGUM UM BRUNAVARNIR Í BYGGINGUM ÚTG. AF BRUNAMÁLASTOFNUN RÍKISINS.

BR.	BR. DAGS	EÐLI BREYTINGA.	SIGN.
1.	3/2 98	B90 VEGGJA-OG HÆÐARSKIL.	Sigbjörn.
2.	9/2 98	SKRÁNINGATAFLA OG LAGNAKJ. Y/SLAPLÝSINGARSKRÁ	Sigbjörn

STAÐUR: SUÐURGATA 9 ,220 HAFNARFIRÐI.

BLAÐ NR: 1-01

SKÝRING: GRUNNMYND 1.HÆÐAR OG BÍLGEYMSLUR
GRUNNMYND LAGNAKJALLARA.
SKRÁNINGATAFLA, MATSHLUTA 01-02-03.

KVARÐI: 1:100.

SIGURBJARTUR HALLDÓRSSON kt: 230656-3479, Vnr:43064.
BYGGINGATÆKNIFRÆÐINGUR. FTFÍ.
SUÐURGATA 78, 220 HAFNARFIRÐI
hs:565-5707.

REIKN: Sigurbj. Hall.
TEIKN: Sigurbj. Hall.
DAGS: 10.FEB.1998
SAMÞ: Sigurbjörn Halldórsson 230656-3479
VERK NR: SUÐURG 9