









03 OKT. 2001

Bent skal á að samþykkt þessi verður ekki virk, fyrr en eftir skráningu eignaskipta-
yfirlýsingarinnar hjá Fasteignamat-
ráðsins og þinglýsingu hennar.

Kristján Þóráðsson
aðst.m. byggingafltr.

AP

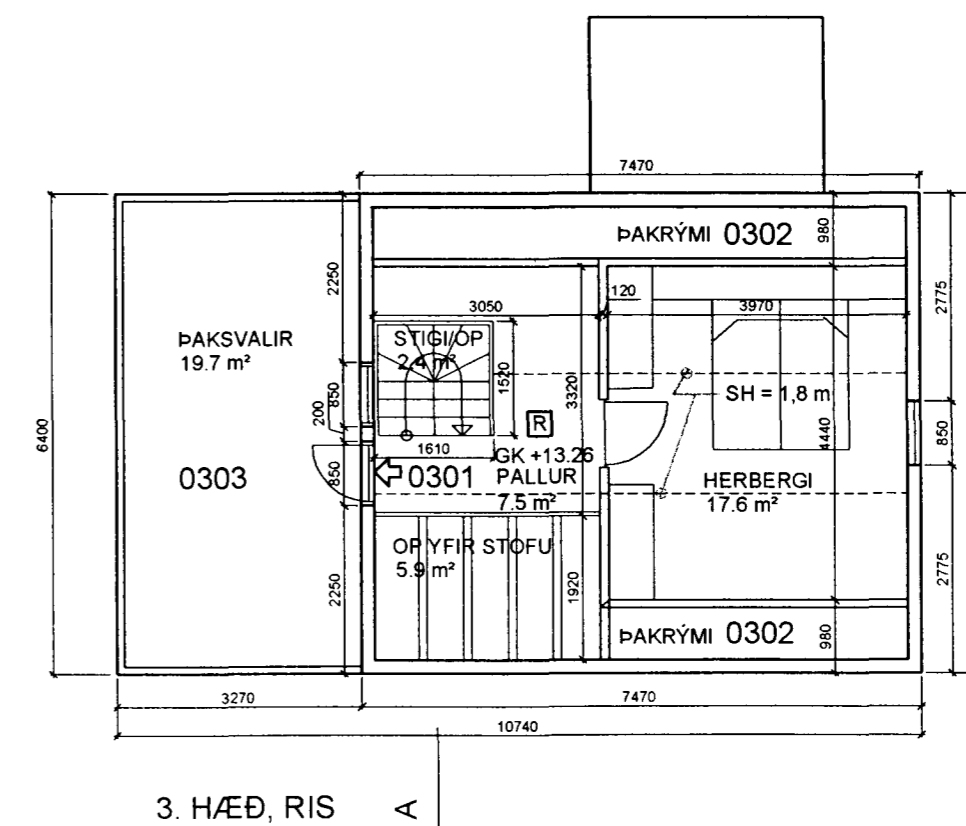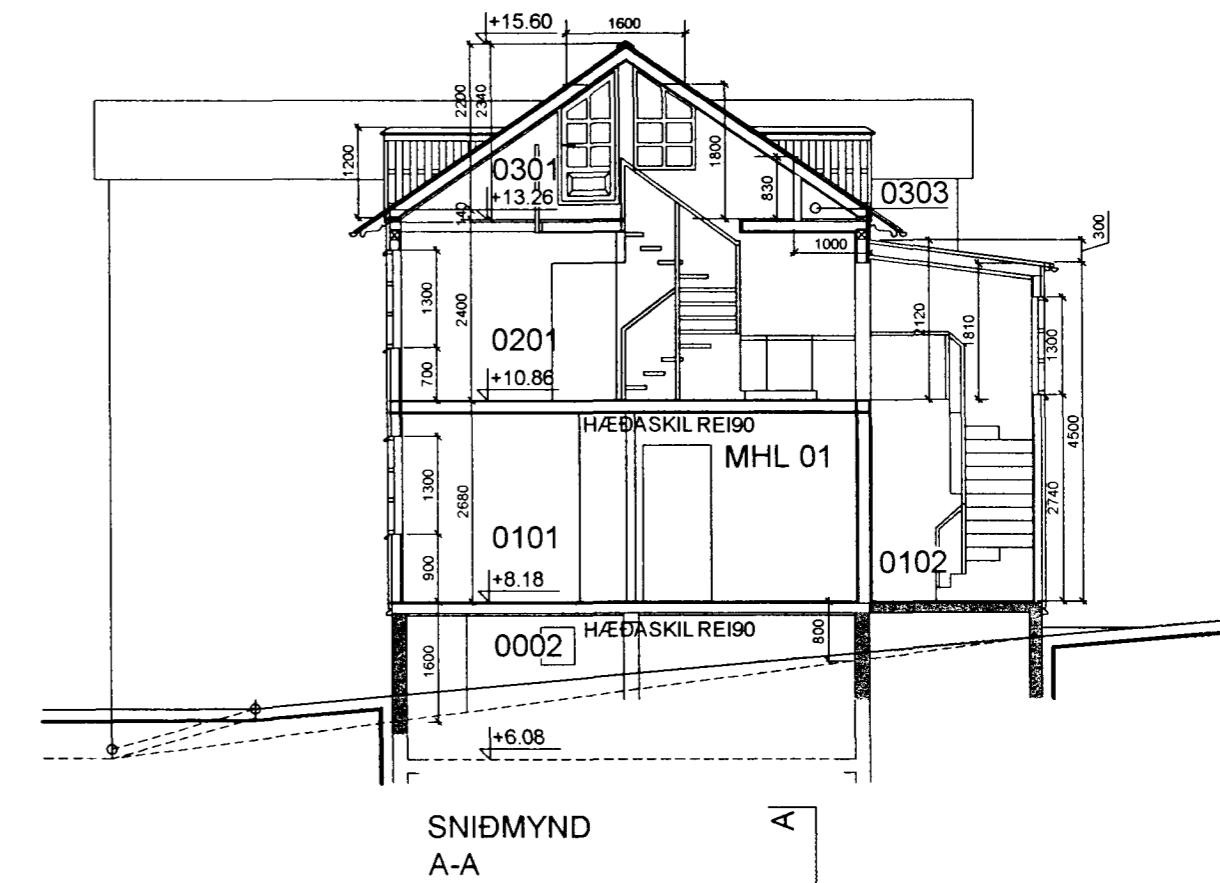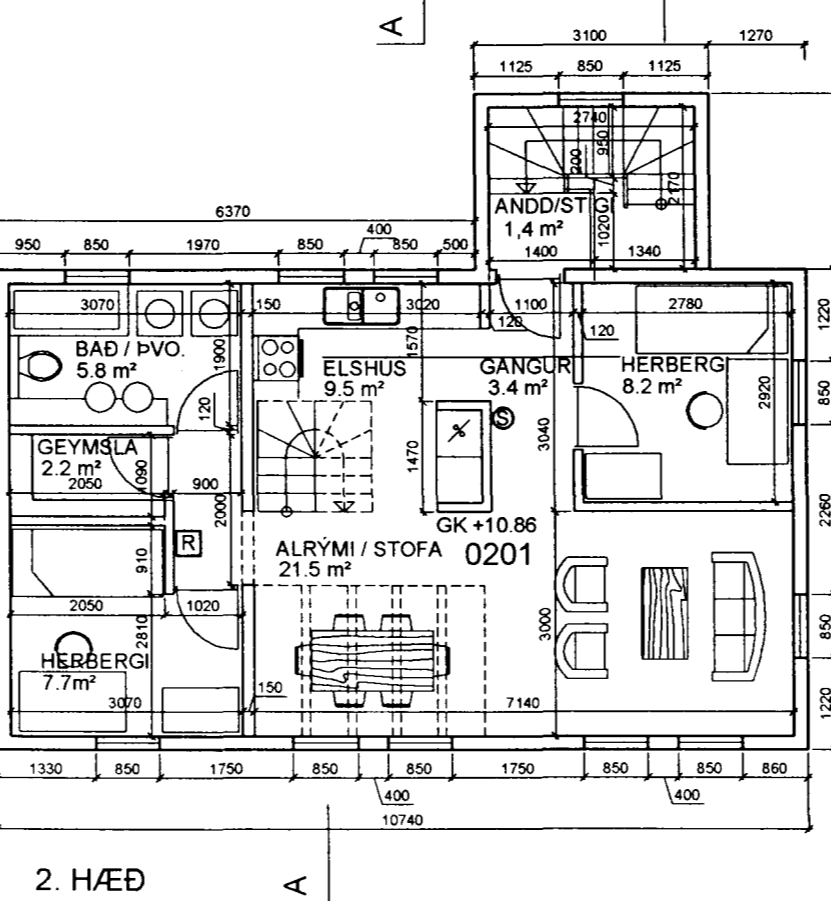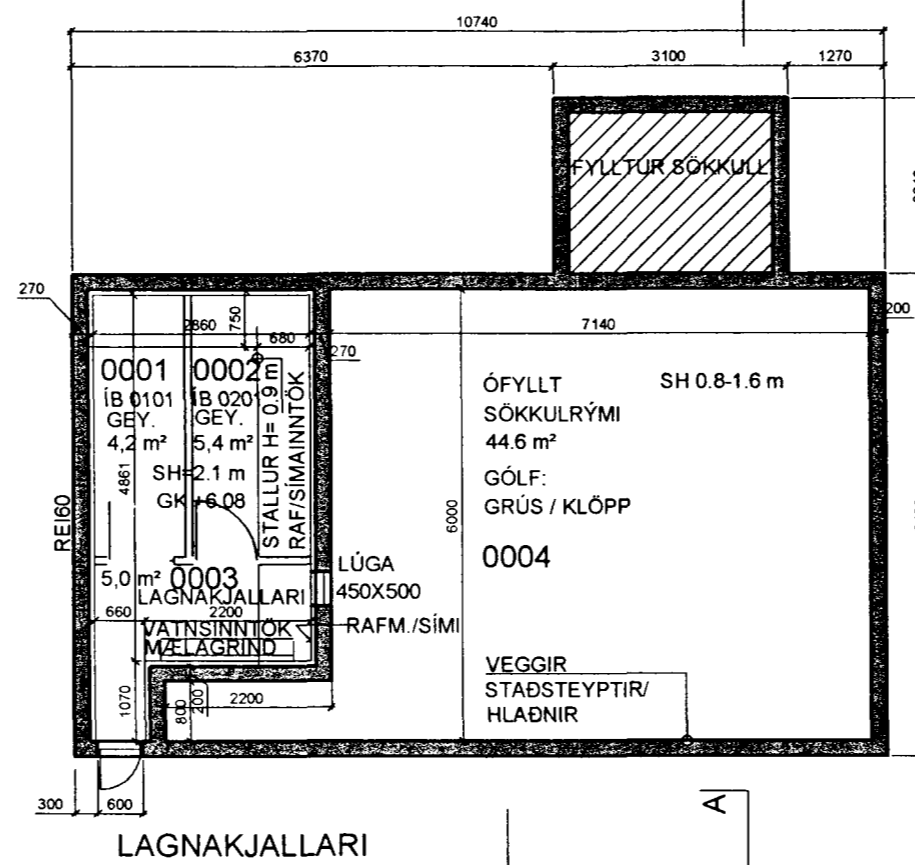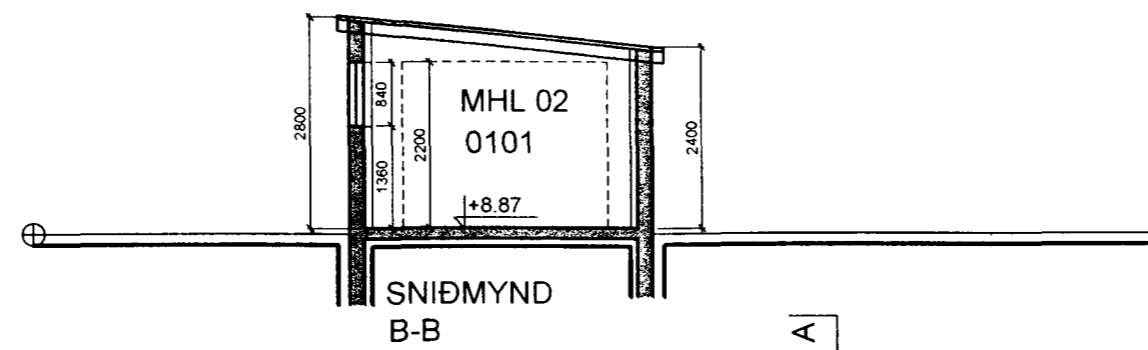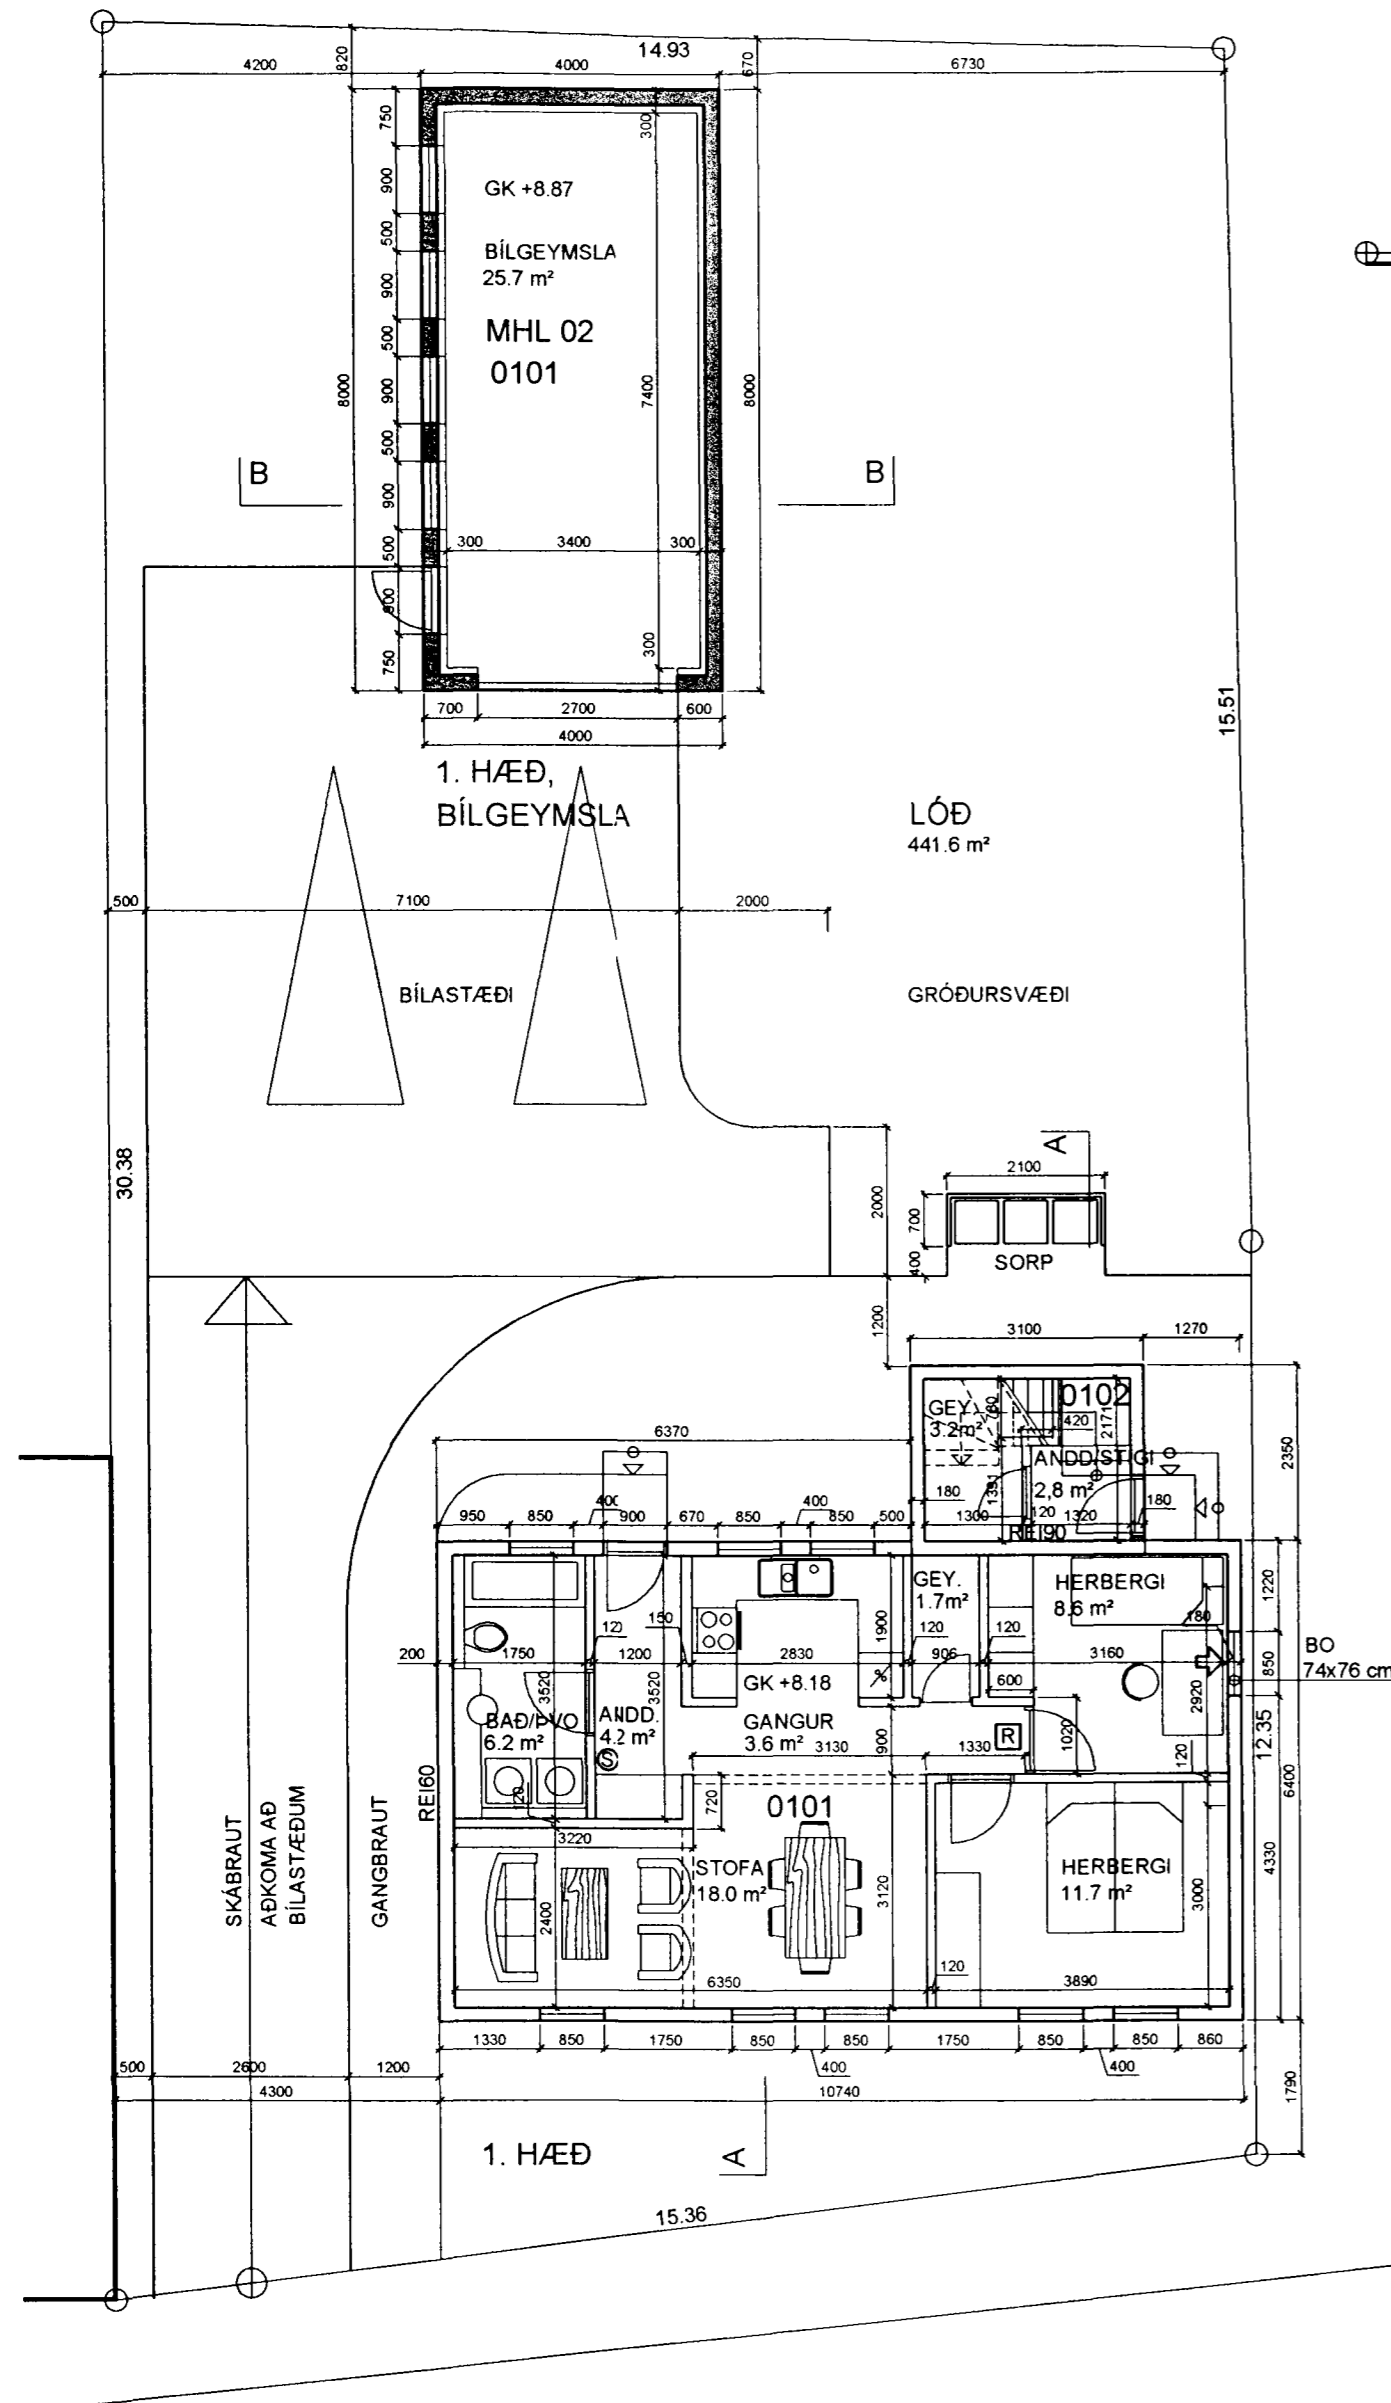

linnþór Adalsteinsson

Breytt 02.10.2001: Hæðaskil gerð REI 90, breytt dagsetning skráningartöflu
Breytt 22.09.2001: geymslur í kjallara, brunaráðstafanir, bilgeymsla tengd íbúð 0101

SUÐURGATA 9, HAFNARF. BL 01

BREYTT	DAGS	LÝSING



ÞRIÐJA HÆÐIN, ARKITEKTAR – SIGURÞÓR ADALSTEINSSON FAI
GRUNNMÝNDIR
SNID

STRANDGÖTU 28 220 HAFNARFIRSI
SÍMI: 555 46 10 FAX: 565 48 31
KT:250144-3939
NETFANG: ai@stondia.is

HANNAÐ: SA HTEKNAÐ: SA DAGS: 09.09.2001 MKV: 1:100

VERÐUR: