


ÁSKILIÐ.  
SJA BÓKUN

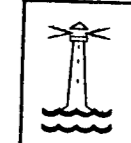


Byggingarfulltrúi  
samþykkir erindið.





03 OKT. 2001

Bent skal á að samþykkt þessi verður ekki  
virk, fyrr en eftir skráningu eignaskipta-  
yfirlýsingarinnar hjá Fasteignamat-  
ráðisins og þinglýsingu hennar.

*AP*

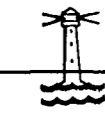

Kristján Þóráðsson  
aðst.m. byggingarfltr.

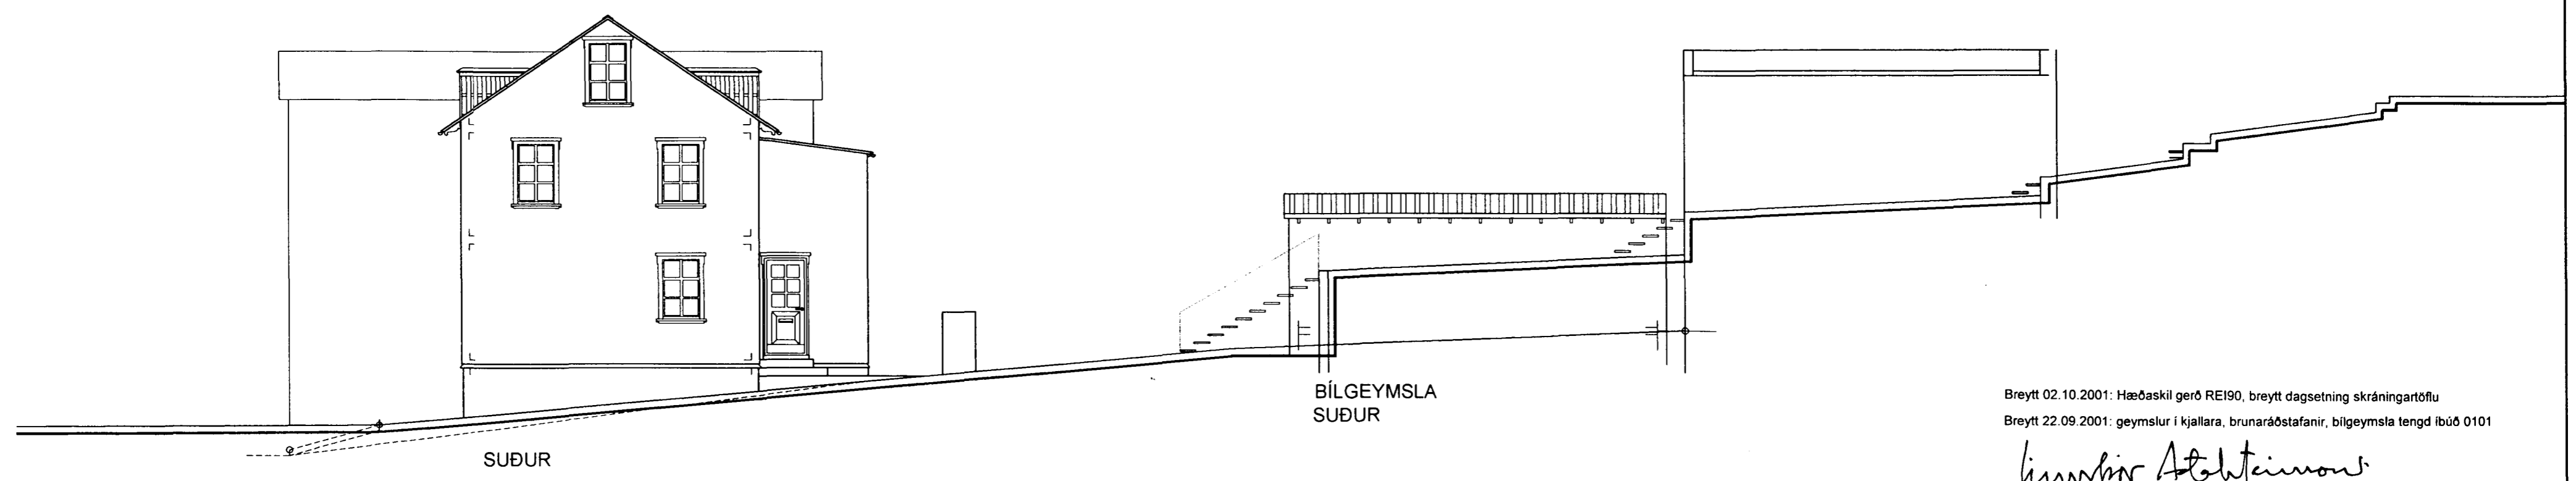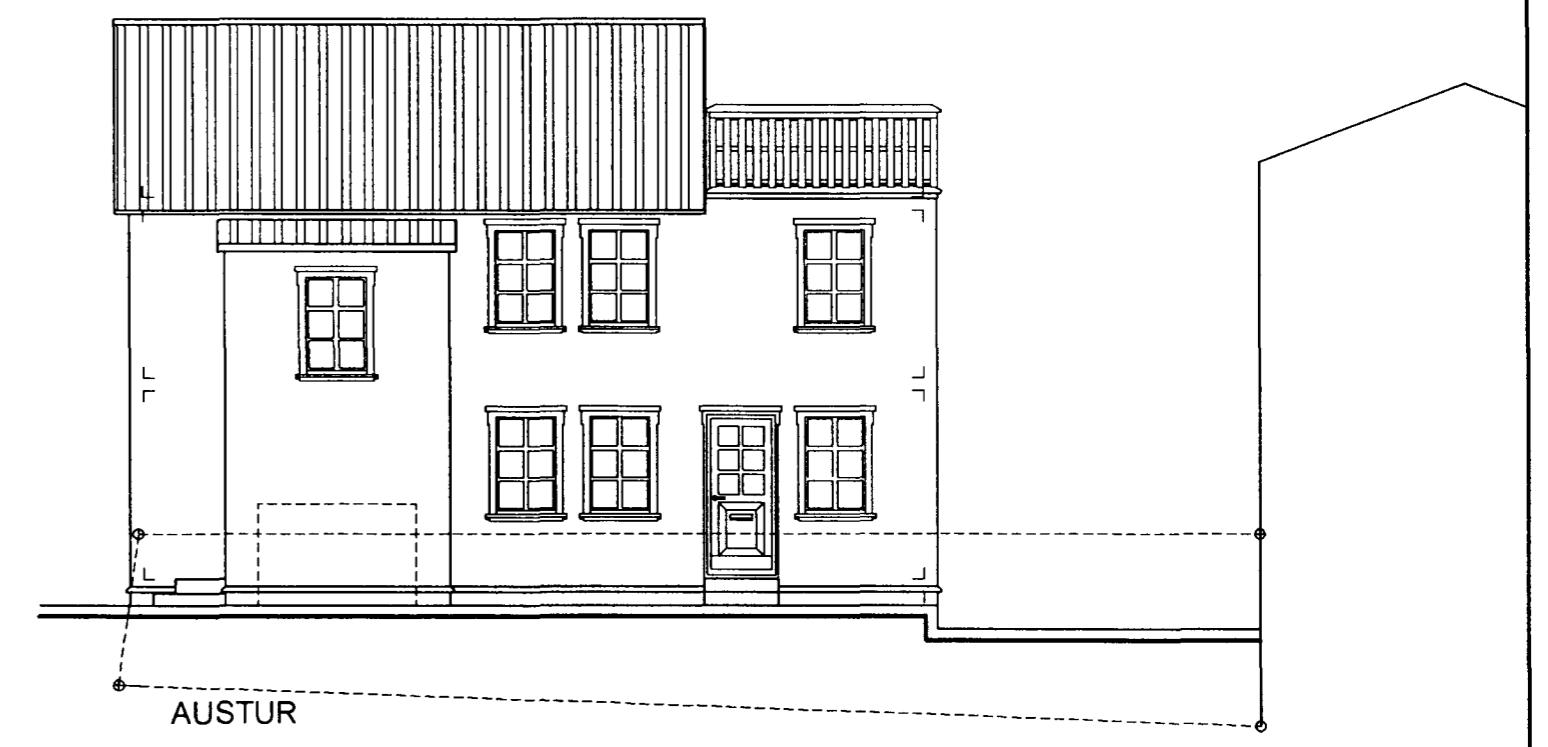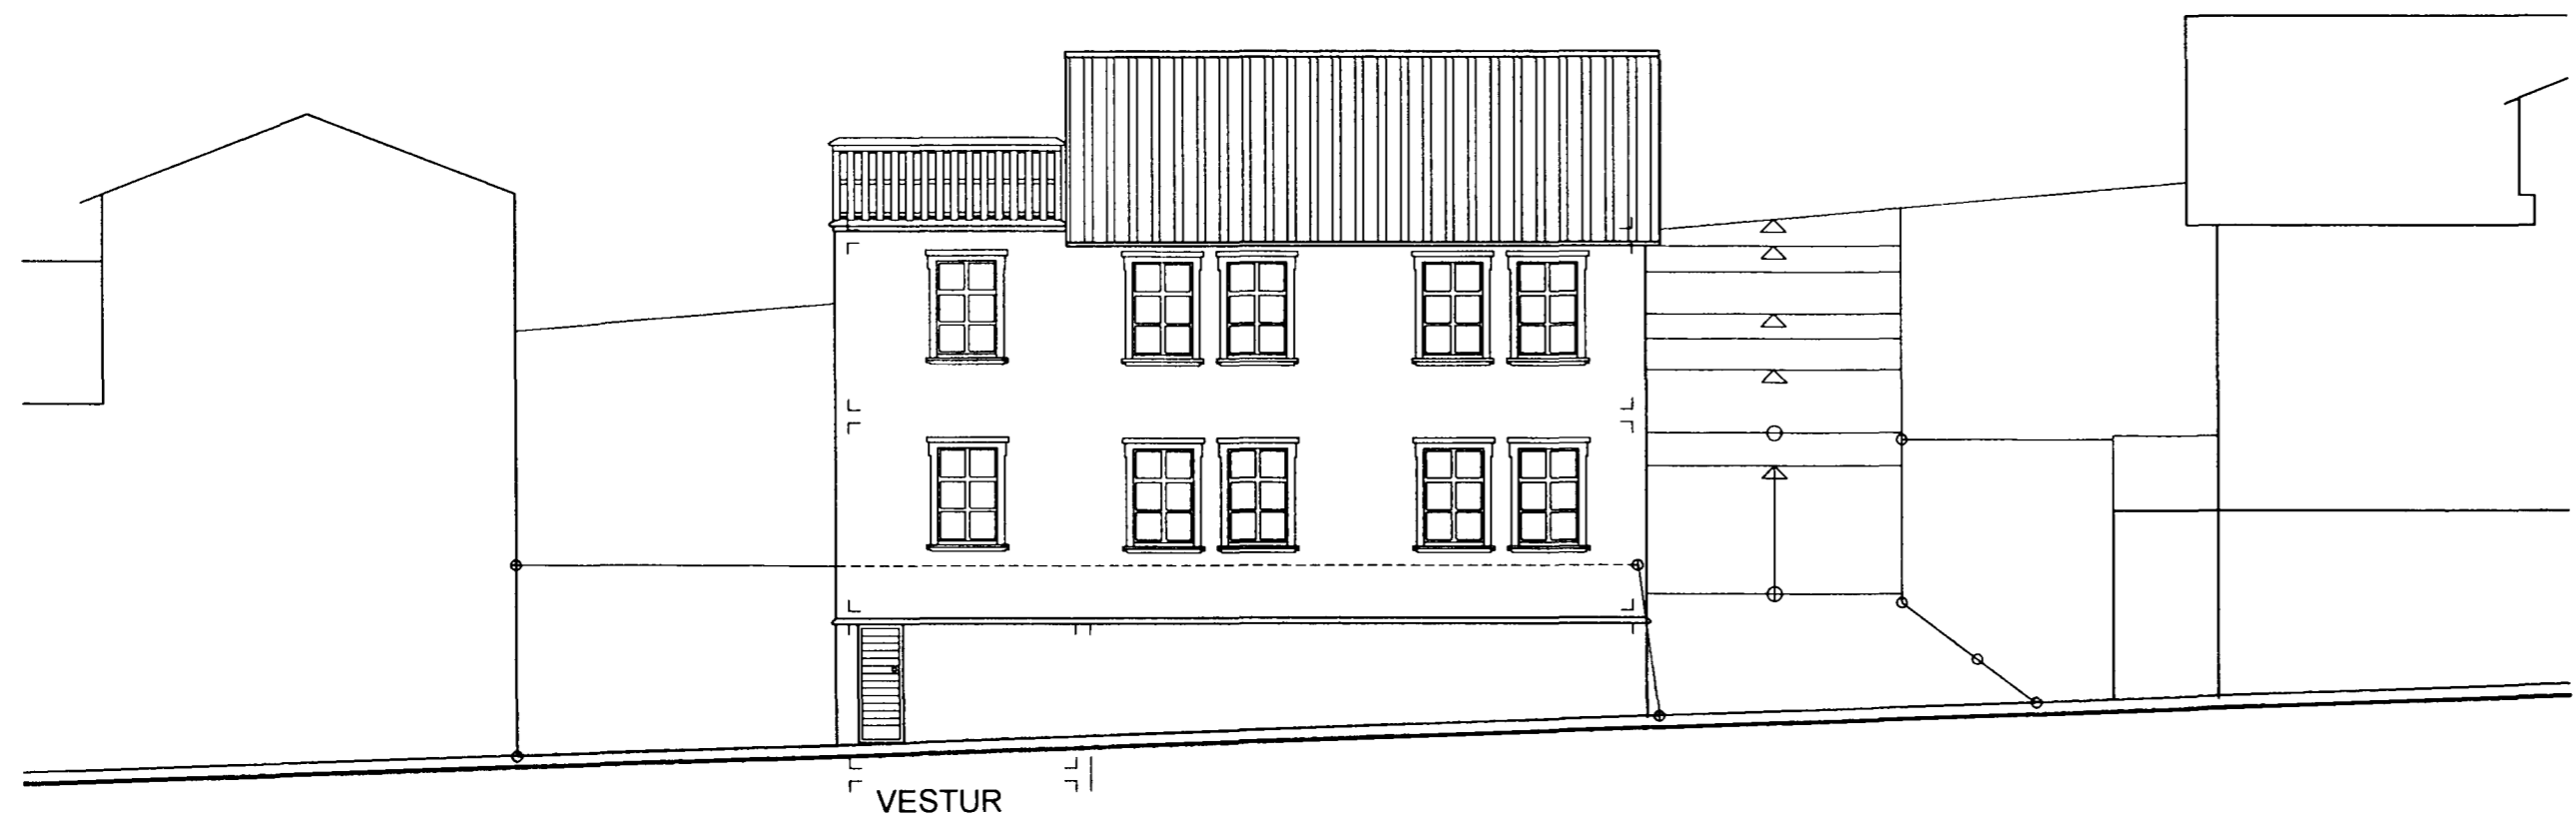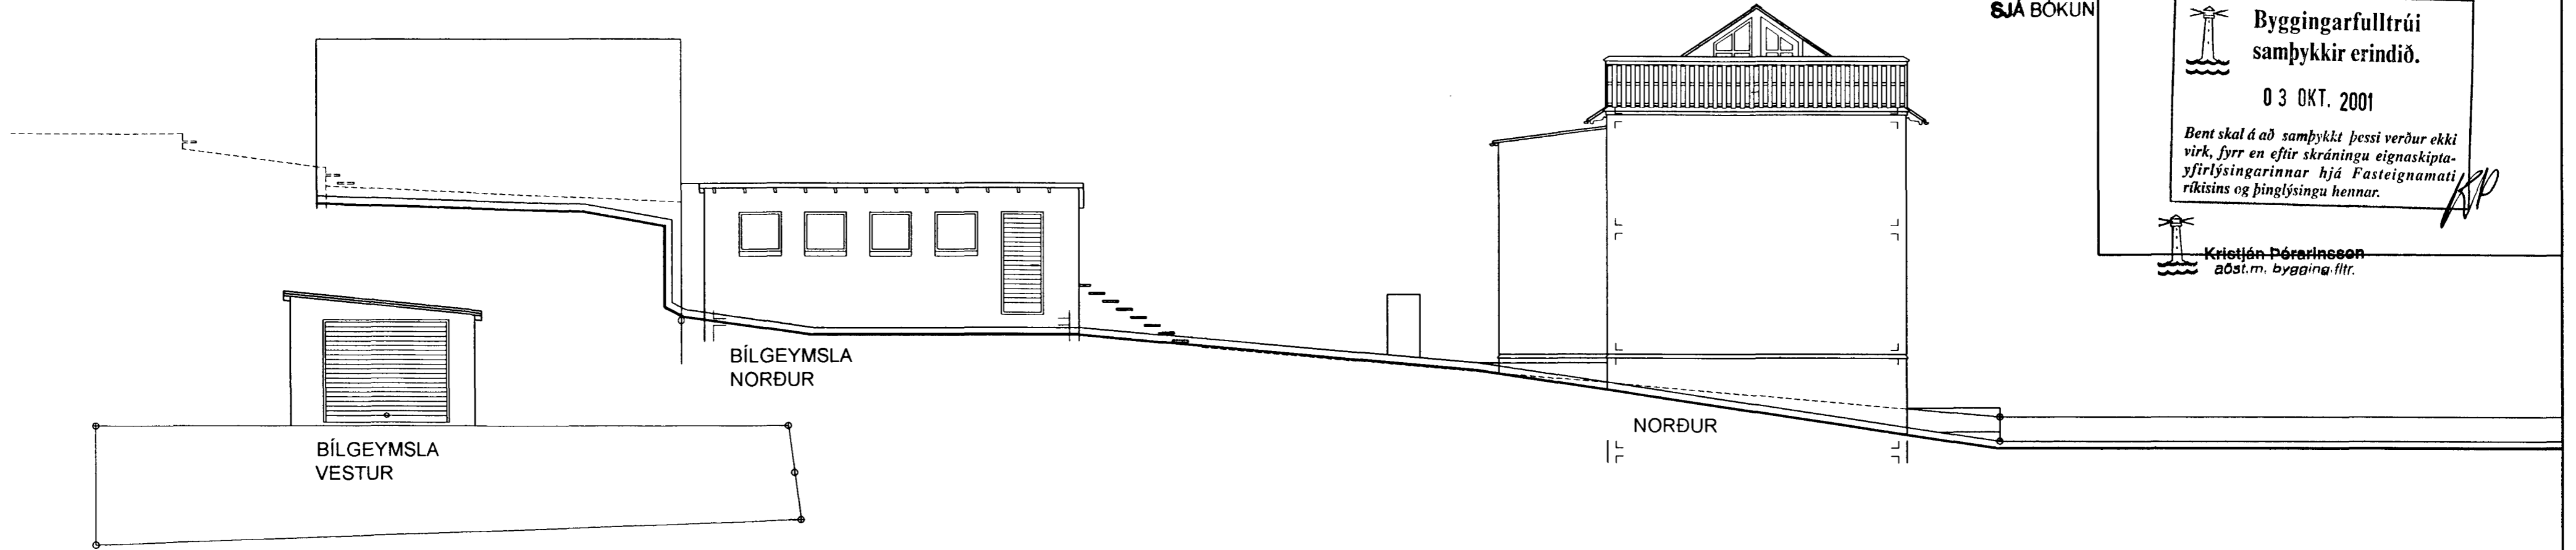

Breytt 02.10.2001: Hæðaskil gerð REI90, breytt dagsetning skráningartöflu  
Breytt 22.09.2001: geymslur í kjallara, brunaráðstafanir, bílgeymsla tengd íbúð 0101

*Kristján Þóráðsson*

SUÐURGATA 9, HAFNARF. BL 02

BREYTT:	DAGS:	LÝSING:
_____	_____	_____
_____	_____	_____
_____	_____	_____



ÞRIÐJA HÆÐIN, ARKITEKTAR – SIGURÞÓR ADALSTEINSSON FÁI  
ÚTLIT

STRANDGÖTU 28 220 HAFNARFIRÐI  
SM: 555 46 10 FAX: 565 46 31  
KT:250144-3939  
NETFANG: [st@stlanda.is](mailto:st@stlanda.is)  
VERÐUR:

HANNAÐ: SA HTEKNAÐ: SA DAGS: 09.09.2001 MKV: 1:100