

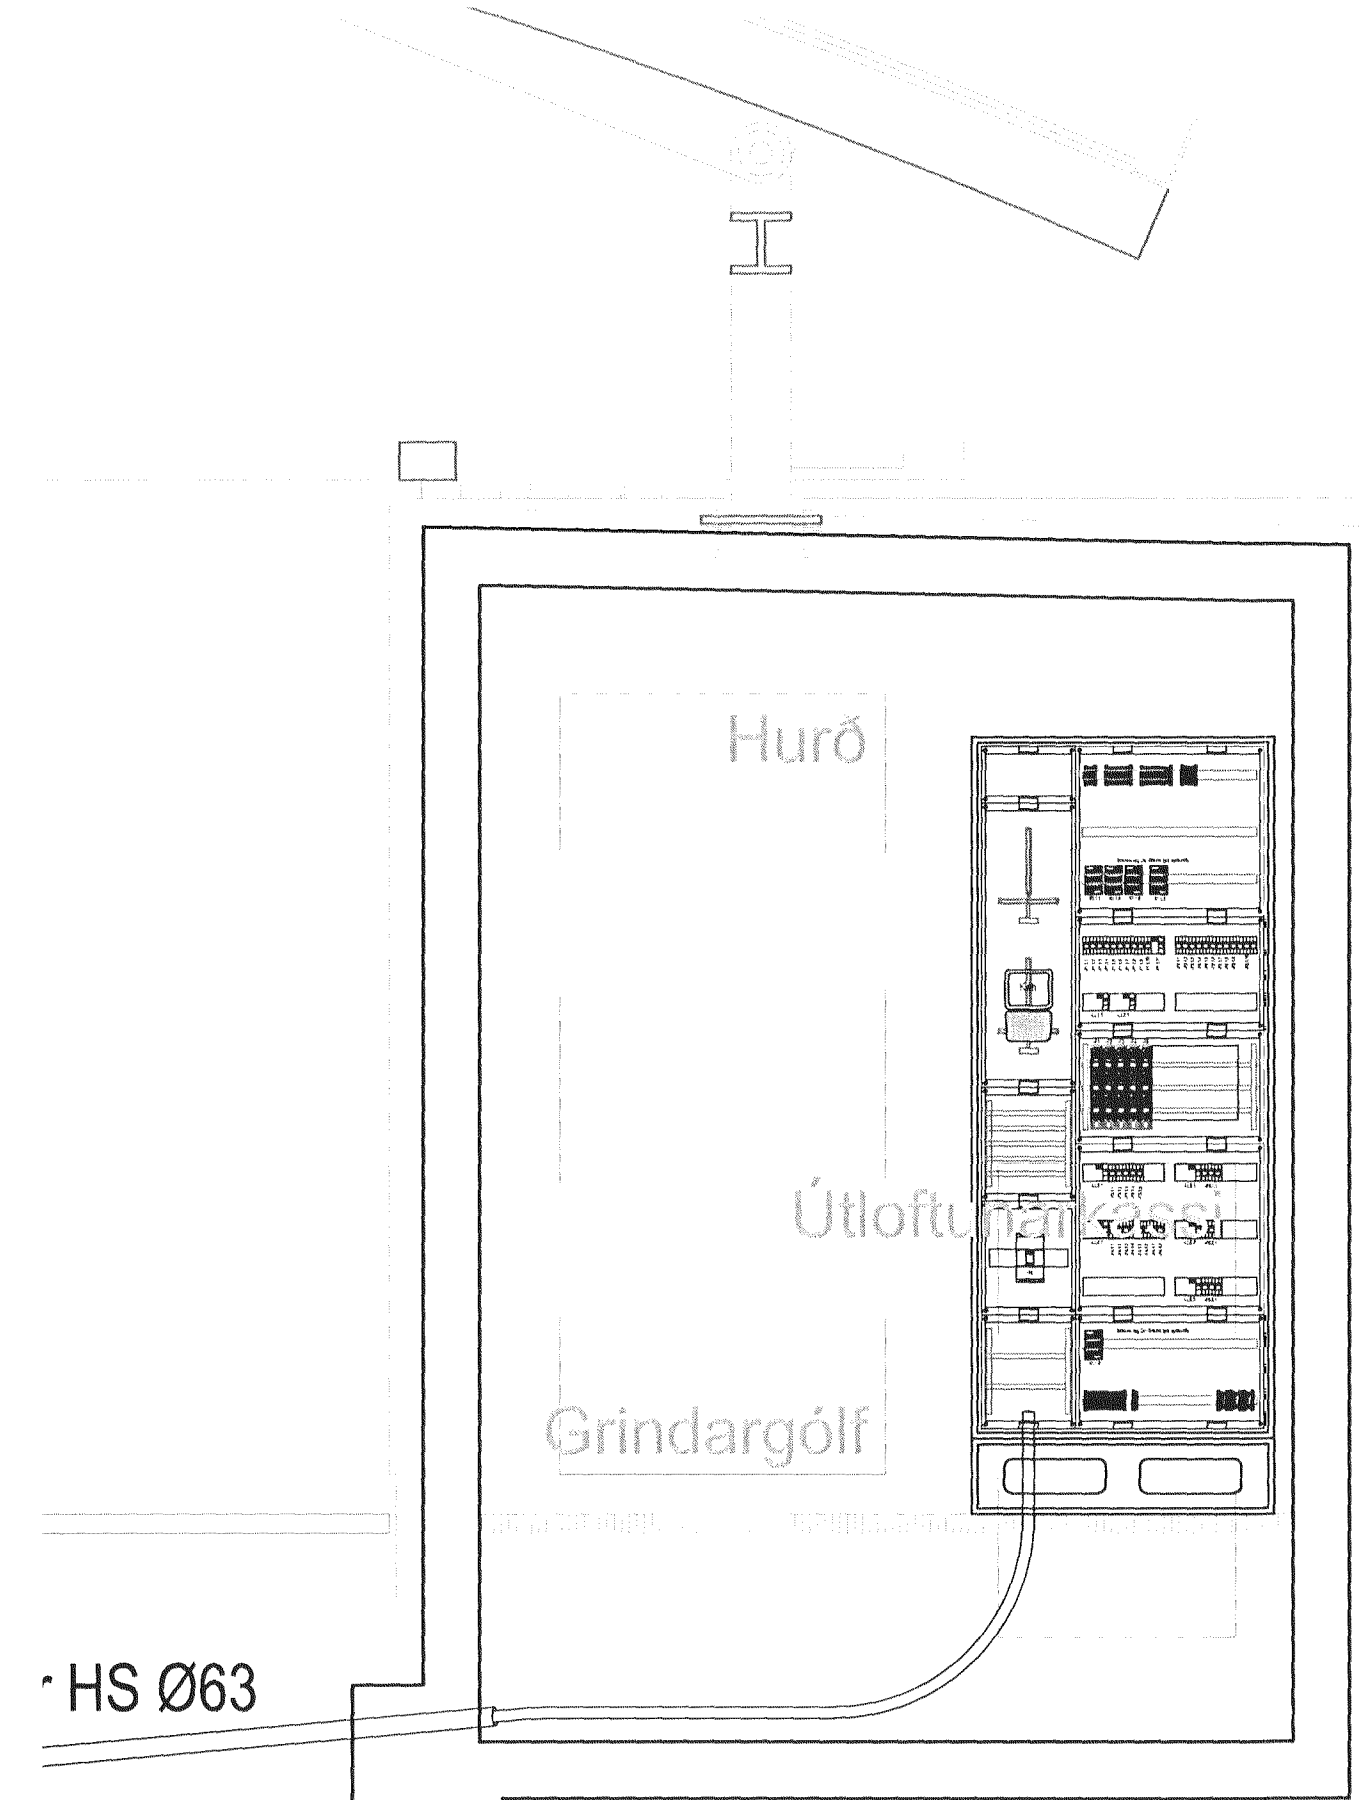
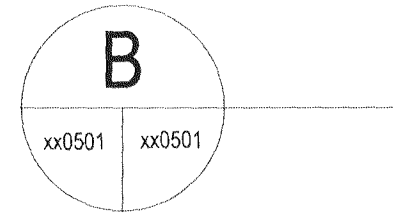




Kvarði 1:20

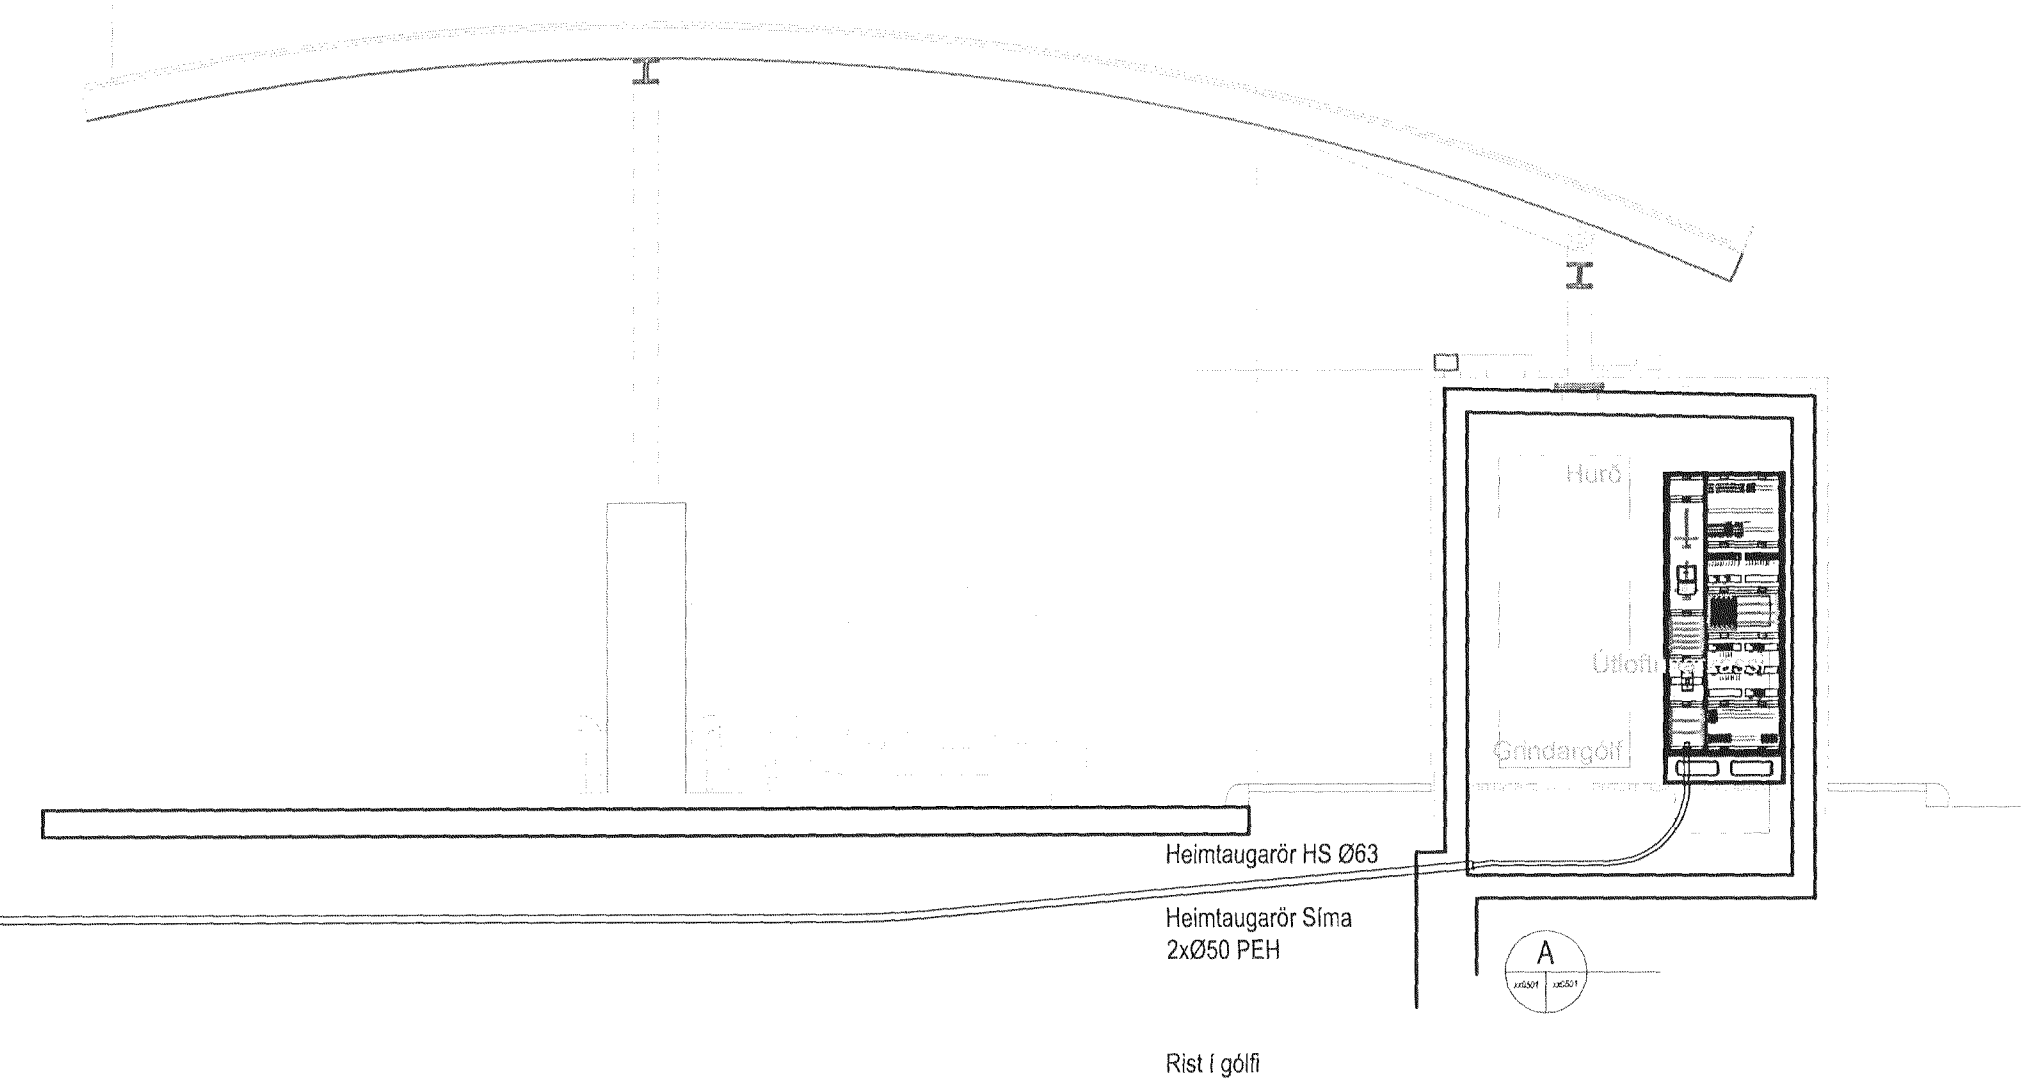

Kvarði 1:20

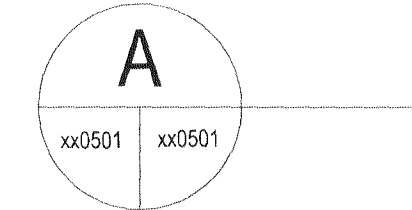

Kvarði 1:50

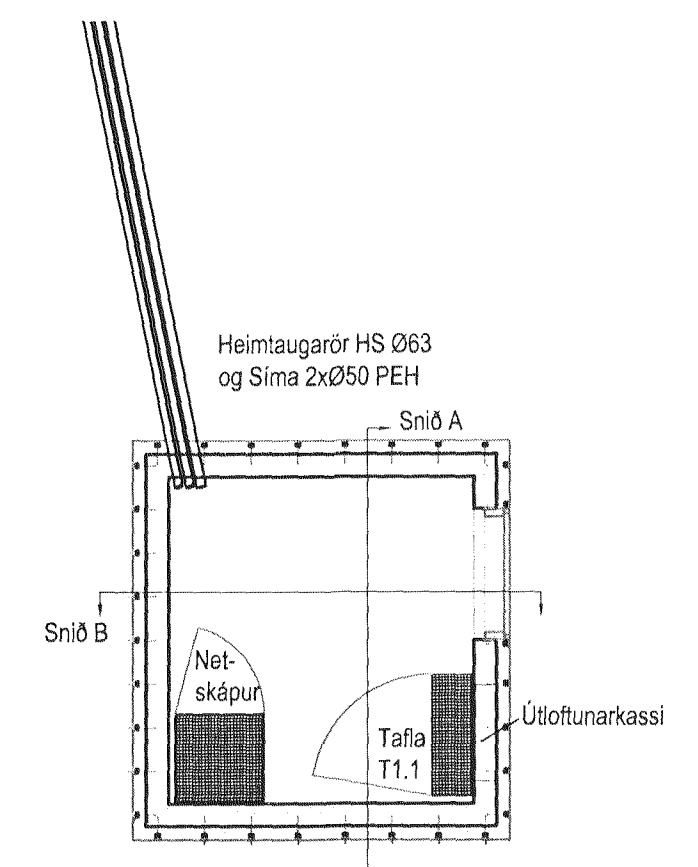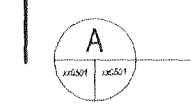

Grunnur, kvarði 1:50



Mótt: 15/12 2011  
H

Hönnuður:  
Björn Sveinsson  
Yfirfarð.  
Samþykkt: Dávid B. Sólvasón kt: 100356-3339

Breytingar:  
R: 15.10.2009 Reyndarteiknað  
.....  
.....  
.....  
.....  
.....  
.....  
.....

Aðalhönnuður:  
H. Gunnarsson

Olís þjónustumiðstöð  
ÓB Stöð Suðrhella 2B  
220 Hafnarfjörður

Sniðmyndir  
ÓB Stöð  
Mkv: 1:50 / 1:20

**RTS**  
VERKFRÆÐISTOFA  
Grensásvegur 3  
108 Reykjavík  
Sími 520 9900  
Fax 520 9901  
www.rts.is



22-2275  
16.12.2008  
xx0501 R