# SKÝRINGAMYNDIR AF SÖKKULSKAUTI
# ERU EKKI Í MÆLIKVARÐA

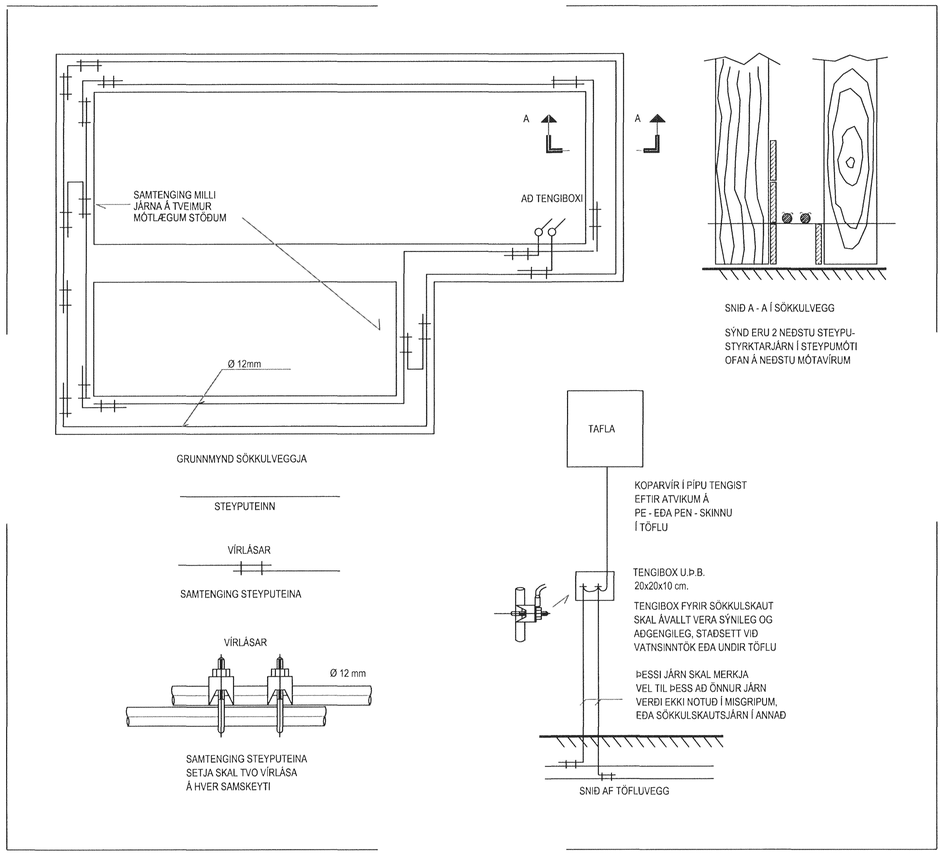


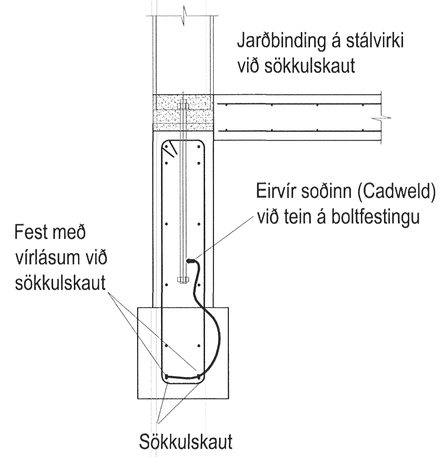


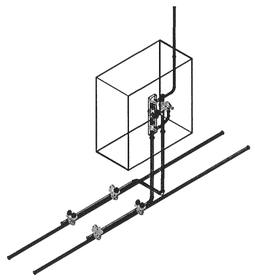

Frágangur á tengiboxi fyrir sökkulskaut

15/3 '11

Hönnuður:

Björn Sveinsson

Yfirfarið:

Samþykkt: Davið E Sölvason kt: 100356-3339

Breytingar:

R: 15.10.2009 Reyndarteiknað
---
---
---
---
---
---
---
---

---

Aðalhönnuður:

Olís þjónustumiðstöð

ÓB Stöð Suðurhella 2B
220 Hafnarfjörður

Skýringamyndir, sökkulskaut

ÓB Stöð
Mkv: Enginn


RTS
VERKFRÆÐISTOFA
Grensásvegur 3
108 Reykjavík
Sími 520 9900
Fax 520 9901
www.rts.is


22-2275

16.12.2008

xx0601 R