


Tafla T1.1

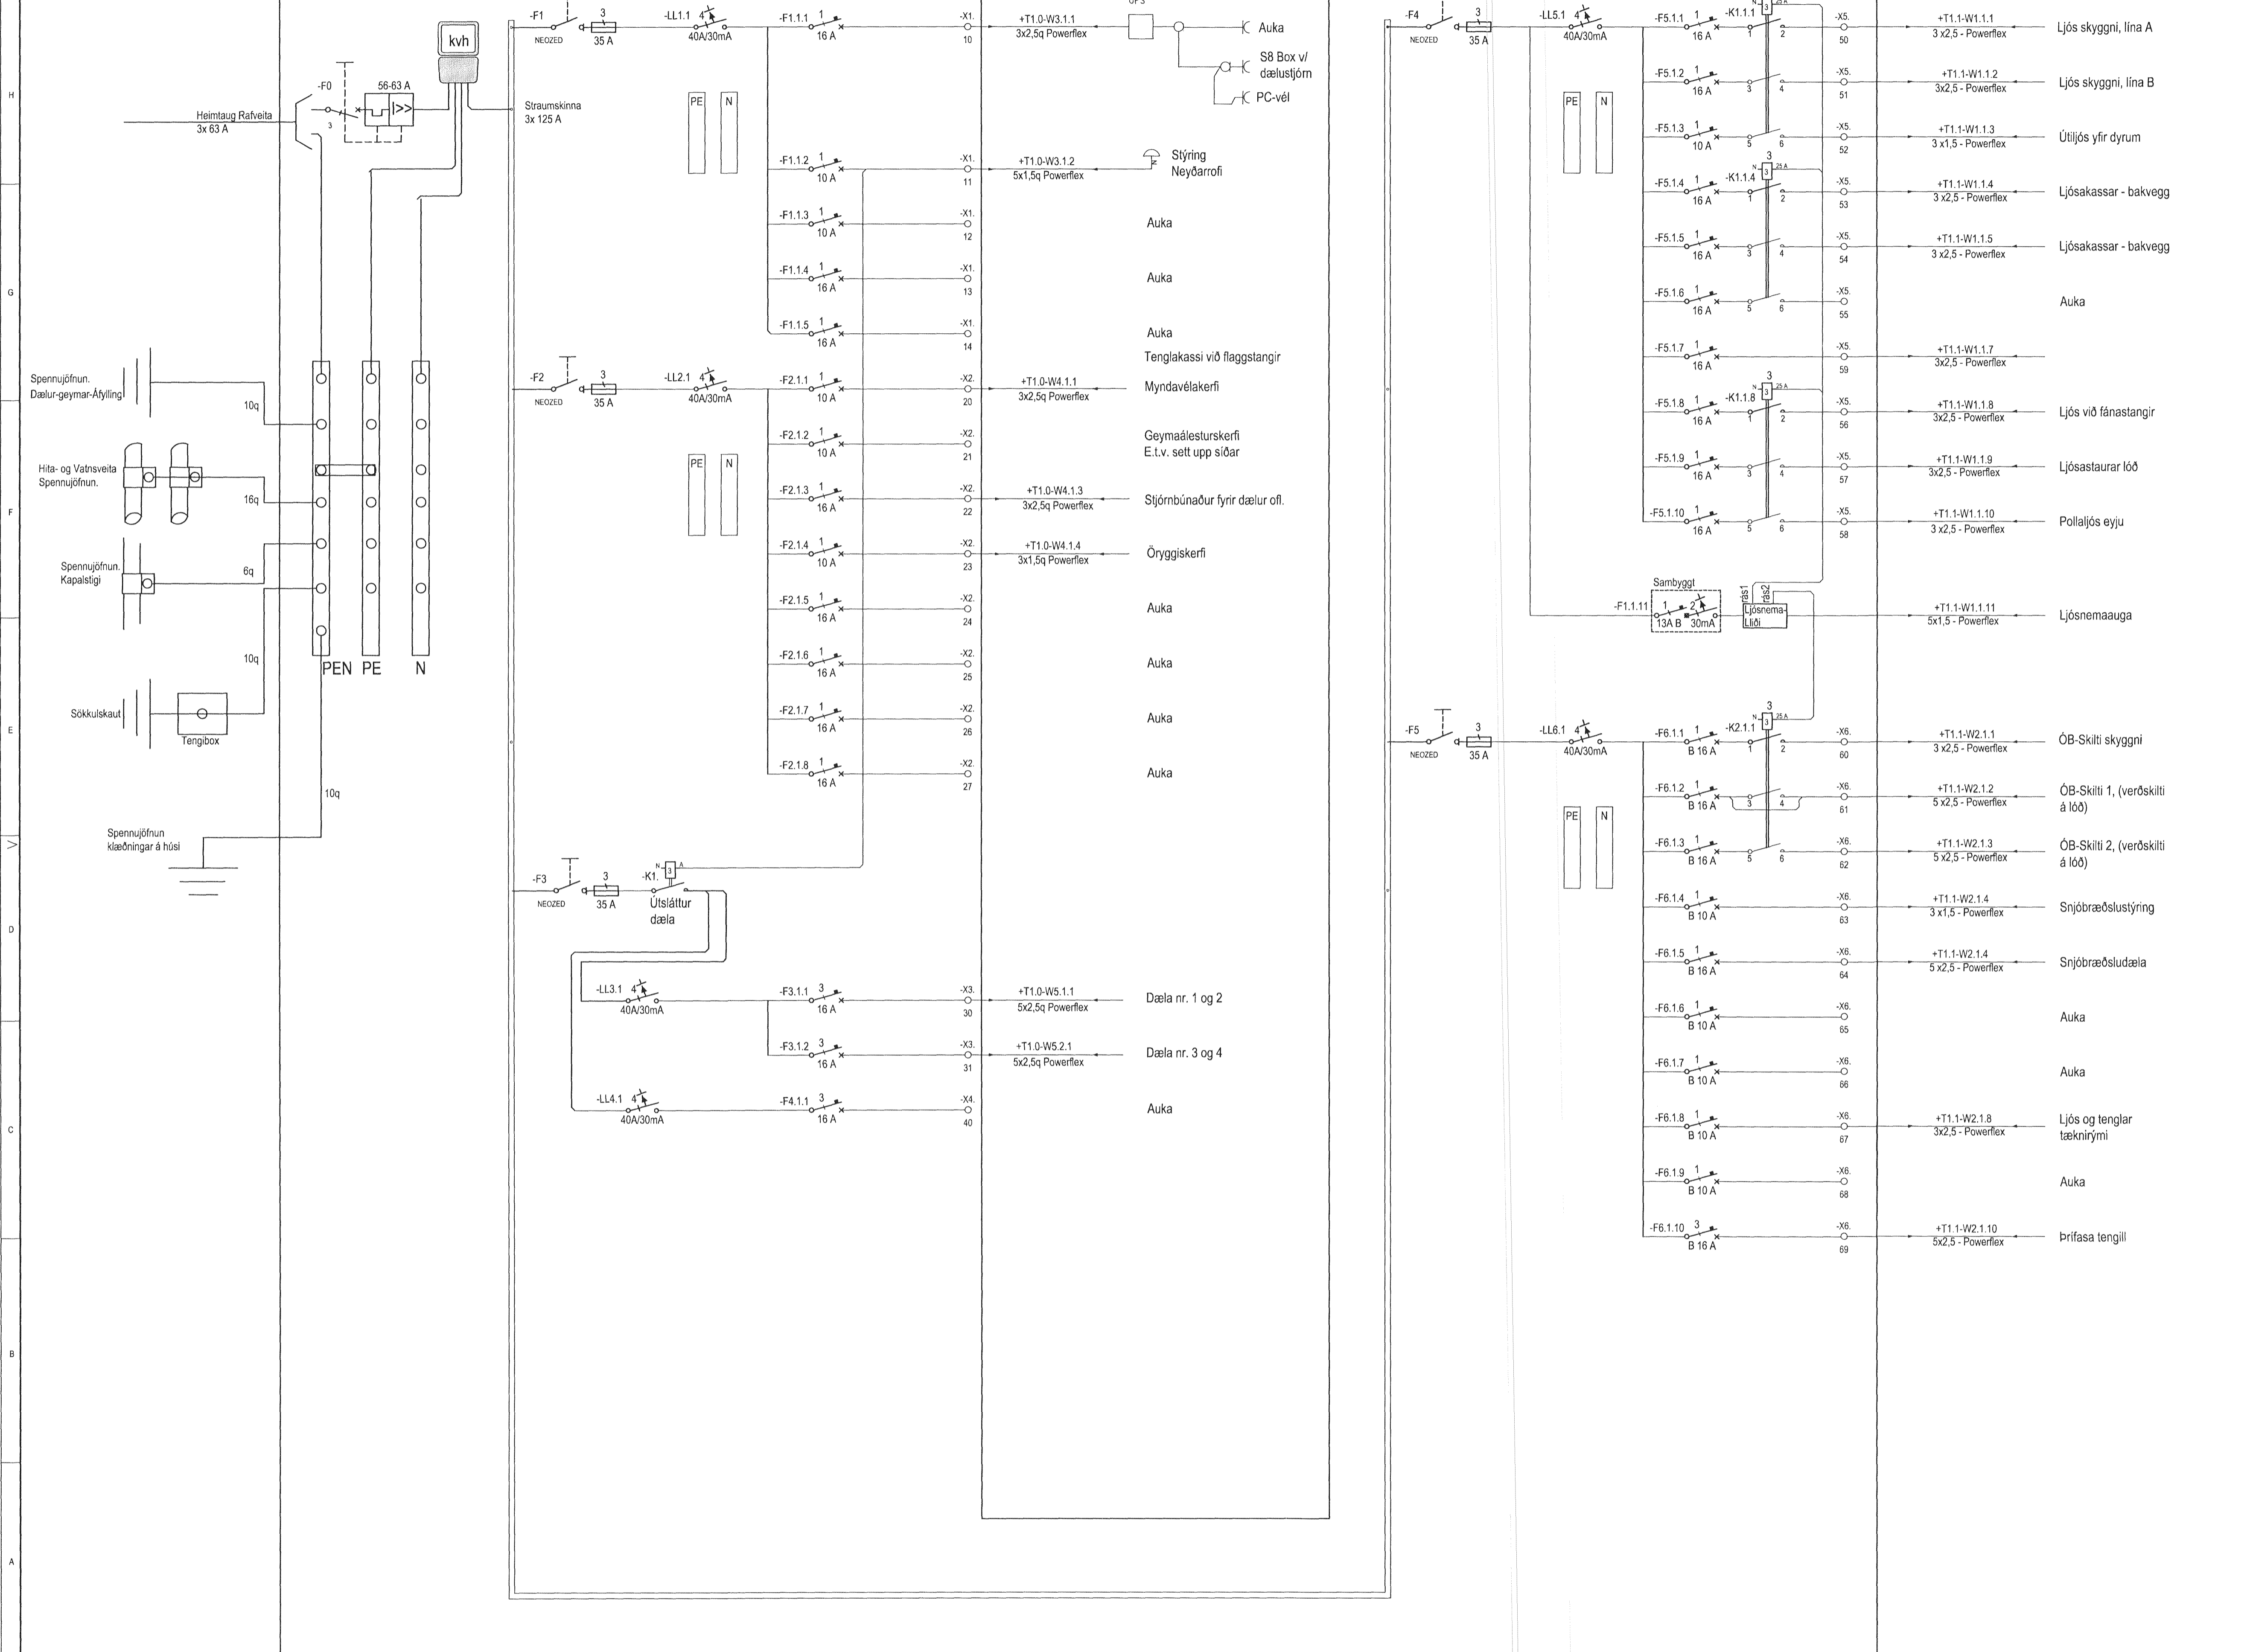

Hönnuður:
 Björn Sveinsson
 Yfirfarir:
 Samþykkt: Davíð E. Sölvason kt. 100356-3339

Breytingar:
 R: 15.10.2009 Reyndarteiknað

Aðalhönnuður:

Olís þjónustumiðstöð
 ÓB Stöð Suðurlhella 2B
 220 Hafnarfjörður

Einlínunmynd Tafla T1.1
 ÓB-Stöð
 Mkv: Enginn

RTS
 VERKFRÆÐISTOFA
 Grensásvegur 3
 108 Reykjavík
 Sími 520 9900
 Fax 520 9901
 www.rts.is