

15/3 2011


Hönnuður:  
 Björn Sveinsson  
 Yfirfarð:  
 Samþykkt: Davíð E. Sölvason kt. 100356-3339

Breytingar:  
 R. 15.10.2009 Reyndarteiknað  
 ....  
 ....  
 ....  
 ....  
 ....  
 ....

Aðalhönnuður:  
*[Signature]*

Olís þjónustumiðstöð  
 ÓB Stöð Suðurlhella 2B  
 220 Hafnarfjörður

Lampaplan á lóð  
 ÓB Stöð  
 Mkv: 1:100

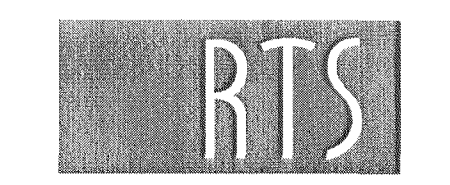

VERKFRÆÐISTOFA

Grensásvegur 3  
 108 Reykjavík  
 Sími 520 9900  
 Fax 520 9901  
 www.rts.is



22-2275

16.12.2008

xx1502

R

