

15/3 2011 JT

Hönnuður:
Björn Sveinsson
Yfirfand:
Sambykkt: Davíð Bj. Sólvason kt: 100356-3339

Breytingar:
R 15.10.2009 Reyndarteiknað
.....
.....
.....
.....
.....


Aðalhönnuður:
JT

Olís þjónustumiðstöð
ÖB Stöð Suðurlhella 2B
220 Hafnarfjörður

Öryggiskerfi
ÖB Stöð
Mkv: 1:50

RTS
VERKFRÆÐISTOFA
Grensásvegur 3
108 Reykjavík
Sími 520 9900
Fax 520 9901
www.rts.is

22-2275 013203 R
16.12.2008

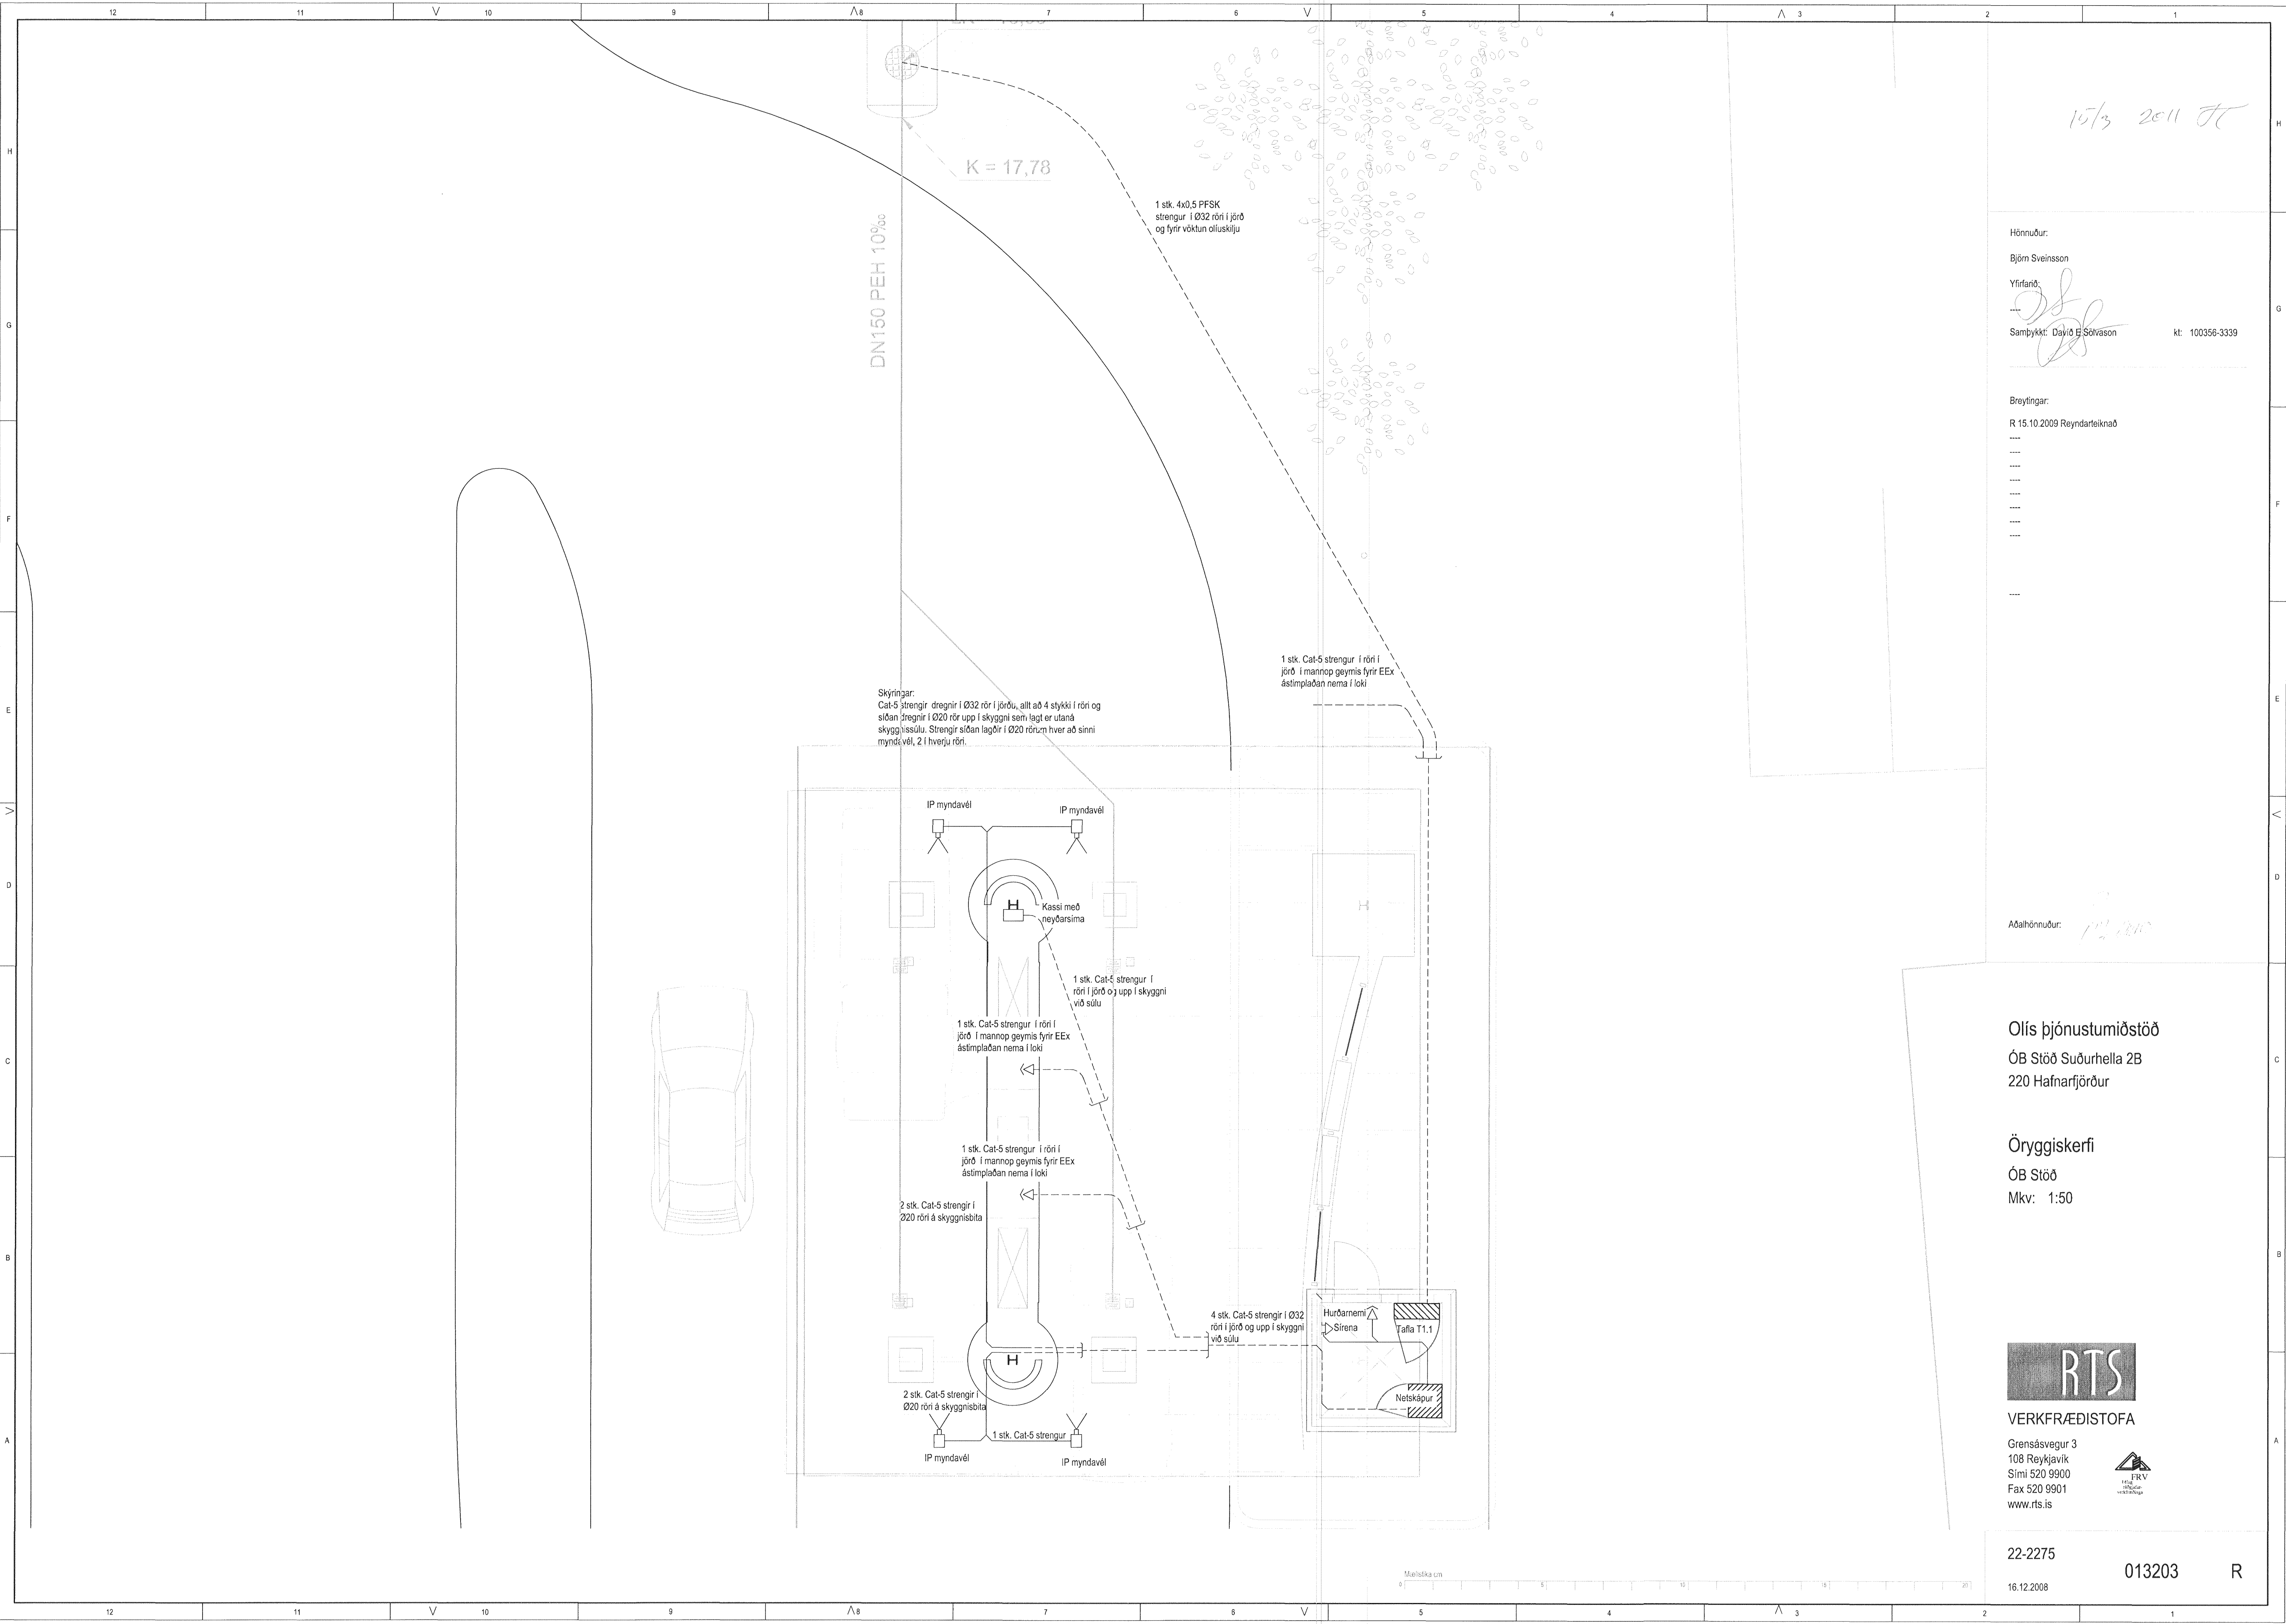

K = 17,78

DN150 PEH 10%

1 stk. 4x0.5 PFSK strengur í 032 rör í jörð og fyrir vöktun oliusköju

1 stk. Cat-5 strengur í rör í jörð í manngö geymis fyrir EEx ástíplaðan nema í loki

Skýringar:
Cat-5 strengir dregnir í 032 rör í jörðu, allt að 4 stykki í rör og síðan strengir í 020 rör upp í skyggni sem lagt er utan á skyggissúlu. Strengir síðan lagðir í 020 rörum hver að sinni myndavél, 2 í hverju rör.

IP myndavél

IP myndavél

Kassi með neyðarsíma

1 stk. Cat-5 strengur í rör í jörð og upp í skyggni við sulu

1 stk. Cat-5 strengur í rör í jörð í manngö geymis fyrir EEx ástíplaðan nema í loki

1 stk. Cat-5 strengur í rör í jörð í manngö geymis fyrir EEx ástíplaðan nema í loki

2 stk. Cat-5 strengir í 020 rör á skyggisbita

4 stk. Cat-5 strengir í 032 rör í jörð og upp í skyggni við sulu

Hurðarnemi

Sirena

Talía T1.1

Netskápur

2 stk. Cat-5 strengir í 020 rör á skyggisbita

1 stk. Cat-5 strengur

IP myndavél

IP myndavél

Mælska cm