

**HNITASKRÁ**


AUSTUR	NORÐUR	NR
354148 851	397069 513	301
354188 190	397072 940	302
354185 679	397071 926	303
354188 090	397055 378	304
354181 652	396948 749	305
354125 071	398052 007	306
354134 488	397036 099	307
354135 668	397054 668	308
354123 848	396991 103	310
354124 187	396937 013	311
354153 133	396942 888	312
354181 523	396941 262	313
354180 774	396528 177	314
354180 503	396920 636	315
354123 573	396923 897	342

HNIT Í LANDSHNITAKERFINU ISN-93

**SKÝRINGAR**

- KVOD UM BILASTÆÐI  
FJOLDI STÆÐA SAMKVÆMT SKILMALUM OG REGLUG
- BINDANDI MORK BYGGINGAREITS
- HAMARKS BYGGINGARREITUR
- NUMER LODAR
- FLATARMAL LODAR
- NYTINGARHLUTFALL
- HORNÞUNKTAR LODA
- HUSAGERÐ, SJA SKILMALA
- NUMER AÐLIGGJANDI LOÐABLAÐA
- ÞJÓÐSKRARNUMER
- LANDEIGNANUMER
- SJA JARNFRAMT SKIPULAGSUPPDRAKT OG SKILMALA

DEILISKIPULAG SAMÞYKKT Í SKIPULAGS OG BYGGINGARRÁÐI  
26 09 2006 OG Í BÆJARSTJÓRN 03 10 2006

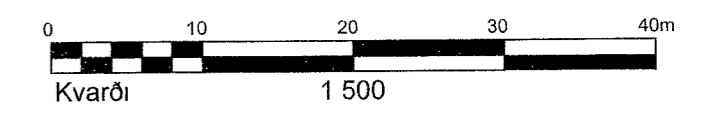

<b>HAFNARFJARÐARBÆR SKIPULAGS OG BYGGINGASVIÐ</b>	
SUÐURHELLA 2 OG 2a	
MÆLIBLAÐ	26,103,1
Teikn nr	422,032
SELHRAUN SUÐUR	
Mælt	VSB
Hannað	EBH
Teiknað	EJ
Breytt	MÆLIBLAÐ FRA VSB DAGS 02 05 2006
UPPFÆRT HJA SKIPULAGS OG BYGGINGARSVIÐI	
HAFNARFJARDAR	Blaðst A2

**BREYTINGAR**

Breyting A 25 07 08, HKB Breyting skv samþ skipulags- og byggingarfulltrúa þann 07 05 08  
Breyting B 19 09 08, RBS Suðurhella 2a breytt loðarmork og byggingarreitur verða því í stað eins bætt við kvod um lagnir a Suðurhella 2b Breytt hnit 305 og 306  
Breyting C 20 10 08, RBS Innkeyrsla að Suðurhella 2a brekkuð  
Breyting D 17 07 19/EJ Deiliskipulag Selhraun-suður endurskoðað, samþ skipulags- og byggingarráði 23 10 2018, óláðist gildi 21 11 2018  
Bláðstærð mæli- og hæðablaða breytt úi A3 í A2, Mæliblað 26 103 2 og 26 103 1 sameinast í blað 26 103 1