

HNITASKRÁ


AUSTUR	NORÐUR	NR
354191	323	396790 602 317
354192	781	396777 910 318
354205	359	396717 300 319
354211	418	396894 577 320
354231	488	396662 923 321
354193	043	396617 692 336
354157	239	396676 528 337
354150	283	396702 617 338
354136	201	396770 991 339
354134	695	396784 098 340
354311	358	396737 499 412
354319	569	396691 222 413
354320	617	396685 314 414
354314	709	396884 286 415
354313	661	396690 174 416
354243	813	396671 687 417
354225	428	396698 312 418
354219	334	396721 171 419
354205	770	396701 880 420
354251	555	396800 013 434
354284	134	396729 120 436
354201	569	396731 434 601
354202	747	396726 823 602
354196	548	396725 649 603
354195	674	396730 318 604
354147	212	396778 895 601
354168	836	396782 943 602
354181	347	396716 104 603
354159	723	396712 056 604
354181	158	396696 393 605
354181	169	396705 535 606
354209	216	396644 138 607
354189	206	396634 996 608

HNIT I LANDSHNITAKERFINU ISN-93

SKÝRINGAR

- KVOD UM BILASTÆÐI
- FJOLDI STÆÐA SAMKVÆMT SKILMALUM OG REGLUG
- BINDANDI MORK BYGGINGAREITS
- HAMARKS BYGGINGARREITUR
- NUMER LOÐAR
- FLATARMAL LOÐAR
- NYTINGARHLUTFALL
- 1-2 HÆDIR
- HORNPUNKTAR LOÐA
- HUSAGERÐ, SJA SKILMALA
- NUMER AÐLIGGJANDI LOÐABLAÐA
- ÞJÓÐSKRARNUMER
- LANDEIGNARNUMER
- SJA JARNFRAMT SKIPULAGSUPPDRATT OG SKILMALA

DEILISKIPULAG SAMÞYKKT Í SKIPULAGS- OG BYGGINGARRAÐI
26.09.2006 OG Í BÆJARSTJÓRN 03.10.2006

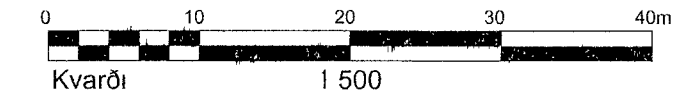

BREYTINGAR

- A 17.07.19/EJ, Deiliskipulag Selhraun-suður endurskoðað, sámp skipulags- og byggingarráði 23.10.2018, oðlást gildi 21.11.2018
- B Breytt deiliskipulag Suðurhella 8, sámp í skipulags- og byggingarfulltrúa 9.1.2019, oðlást gildi 28.1.2019, ný loð fyrir spennistöð, Suðurhella 8h, sem tekin er af loðinni nr. 8, breytt loðarstærð
- C Mæliblað 26.103.4, 26.103.5 og 26.104.3 A3 blöð sameinuð a eitt A2 blað staðgreini númer 26.103.3, leiðrett flatarmal og lengdir a loðarmörkum 02.09.2020
- D Breytt deiliskipulag Suðurhella 9, sámp í skipulags- og byggingarfulltrúa 23.2.2023, oðlást gildi 18.4.2023, Byggingarreit snúð og færður Tveimur inn/ut keyrslum bætt við frá gotu



SUÐURHELLA 7, 8, 8h 9, 10 OG 11a		
MÆLIBLAÐ		26,103,3
Teikn nr	422,034	
SELHRAUN SUÐUR		
Mælt	VSB	Sampykkt <i>aut</i>
Hannað	ASK	Dags 26,09 2017
Teiknað	EJ/AS	M kv 1 500
Breytt júlí 2019 Mæliblað frá VSB dags 02 05 06 uppfært		
hja skipulags og byggingarsviði Hafnarfjarðar, blaðstærð		
breytt ur A3 í A2		