Inntök samþykkt 3 16 1999
f.h. RAFVEITU HAFNARFJARÐAR
Björn Jóhannsson

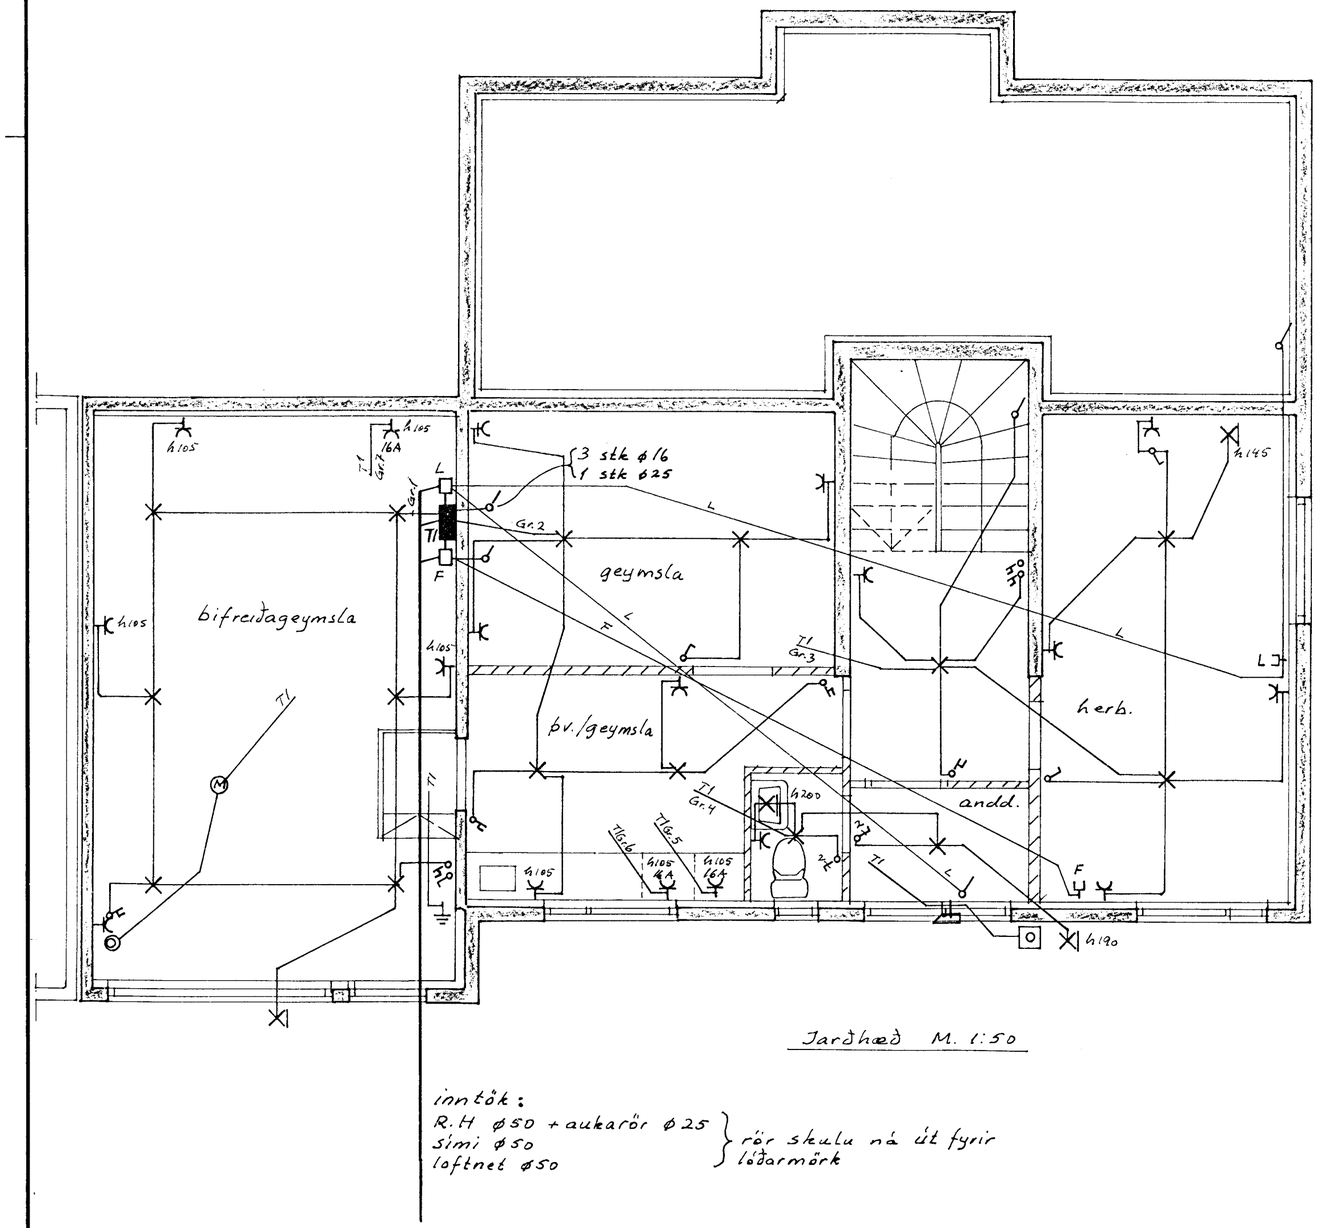

Jarðhæð M. 1:50

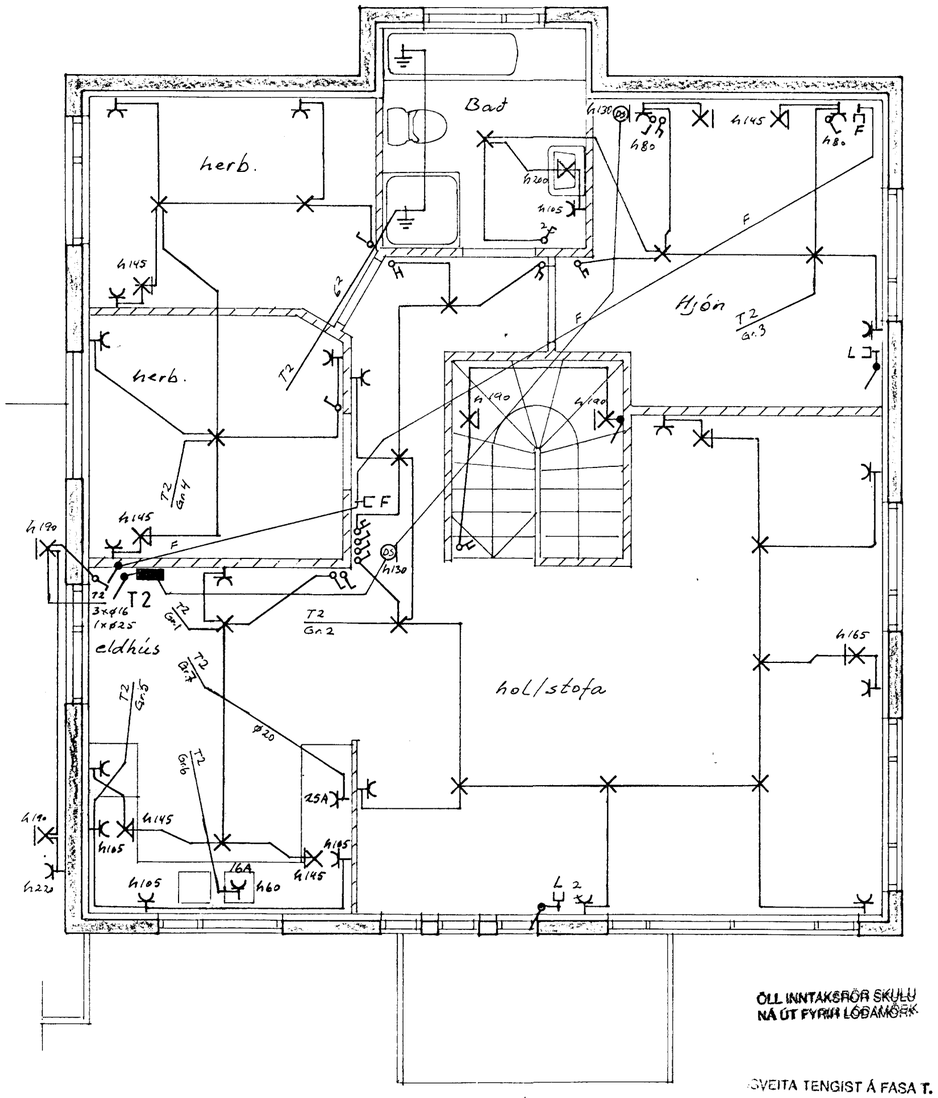

Efri hæð M. 1:50

ÖLL INNTAKSRÖR SKULU NÁ ÚT FYRIR LÓÐARMÖRK

VEITA TENGIST Á FASA T.

inntök:
R.H ø50 + aukarör ø25
sími ø50
loftnet ø50
} rör skulu ná út fyrir lóðarmörk

SUÐURHOLT 10 HAFNARFIRÐI

	DAGS.	NAFN
FRÓR	des.98	Þ.G.H
TEIKN	des.98	Þ.G.H
SAM		

Þór G. Hannesson
S. 565 4160
Hafnarfirði

RAFLÖGN OG VEIKSTRAUMS-LAGNIR

KVARÐI 1:50

Nr. 2.101.98 BL.1 AF 2

MÁL.

3581

BREYTING	DAGS.	TEIKN	SAMÞ.