


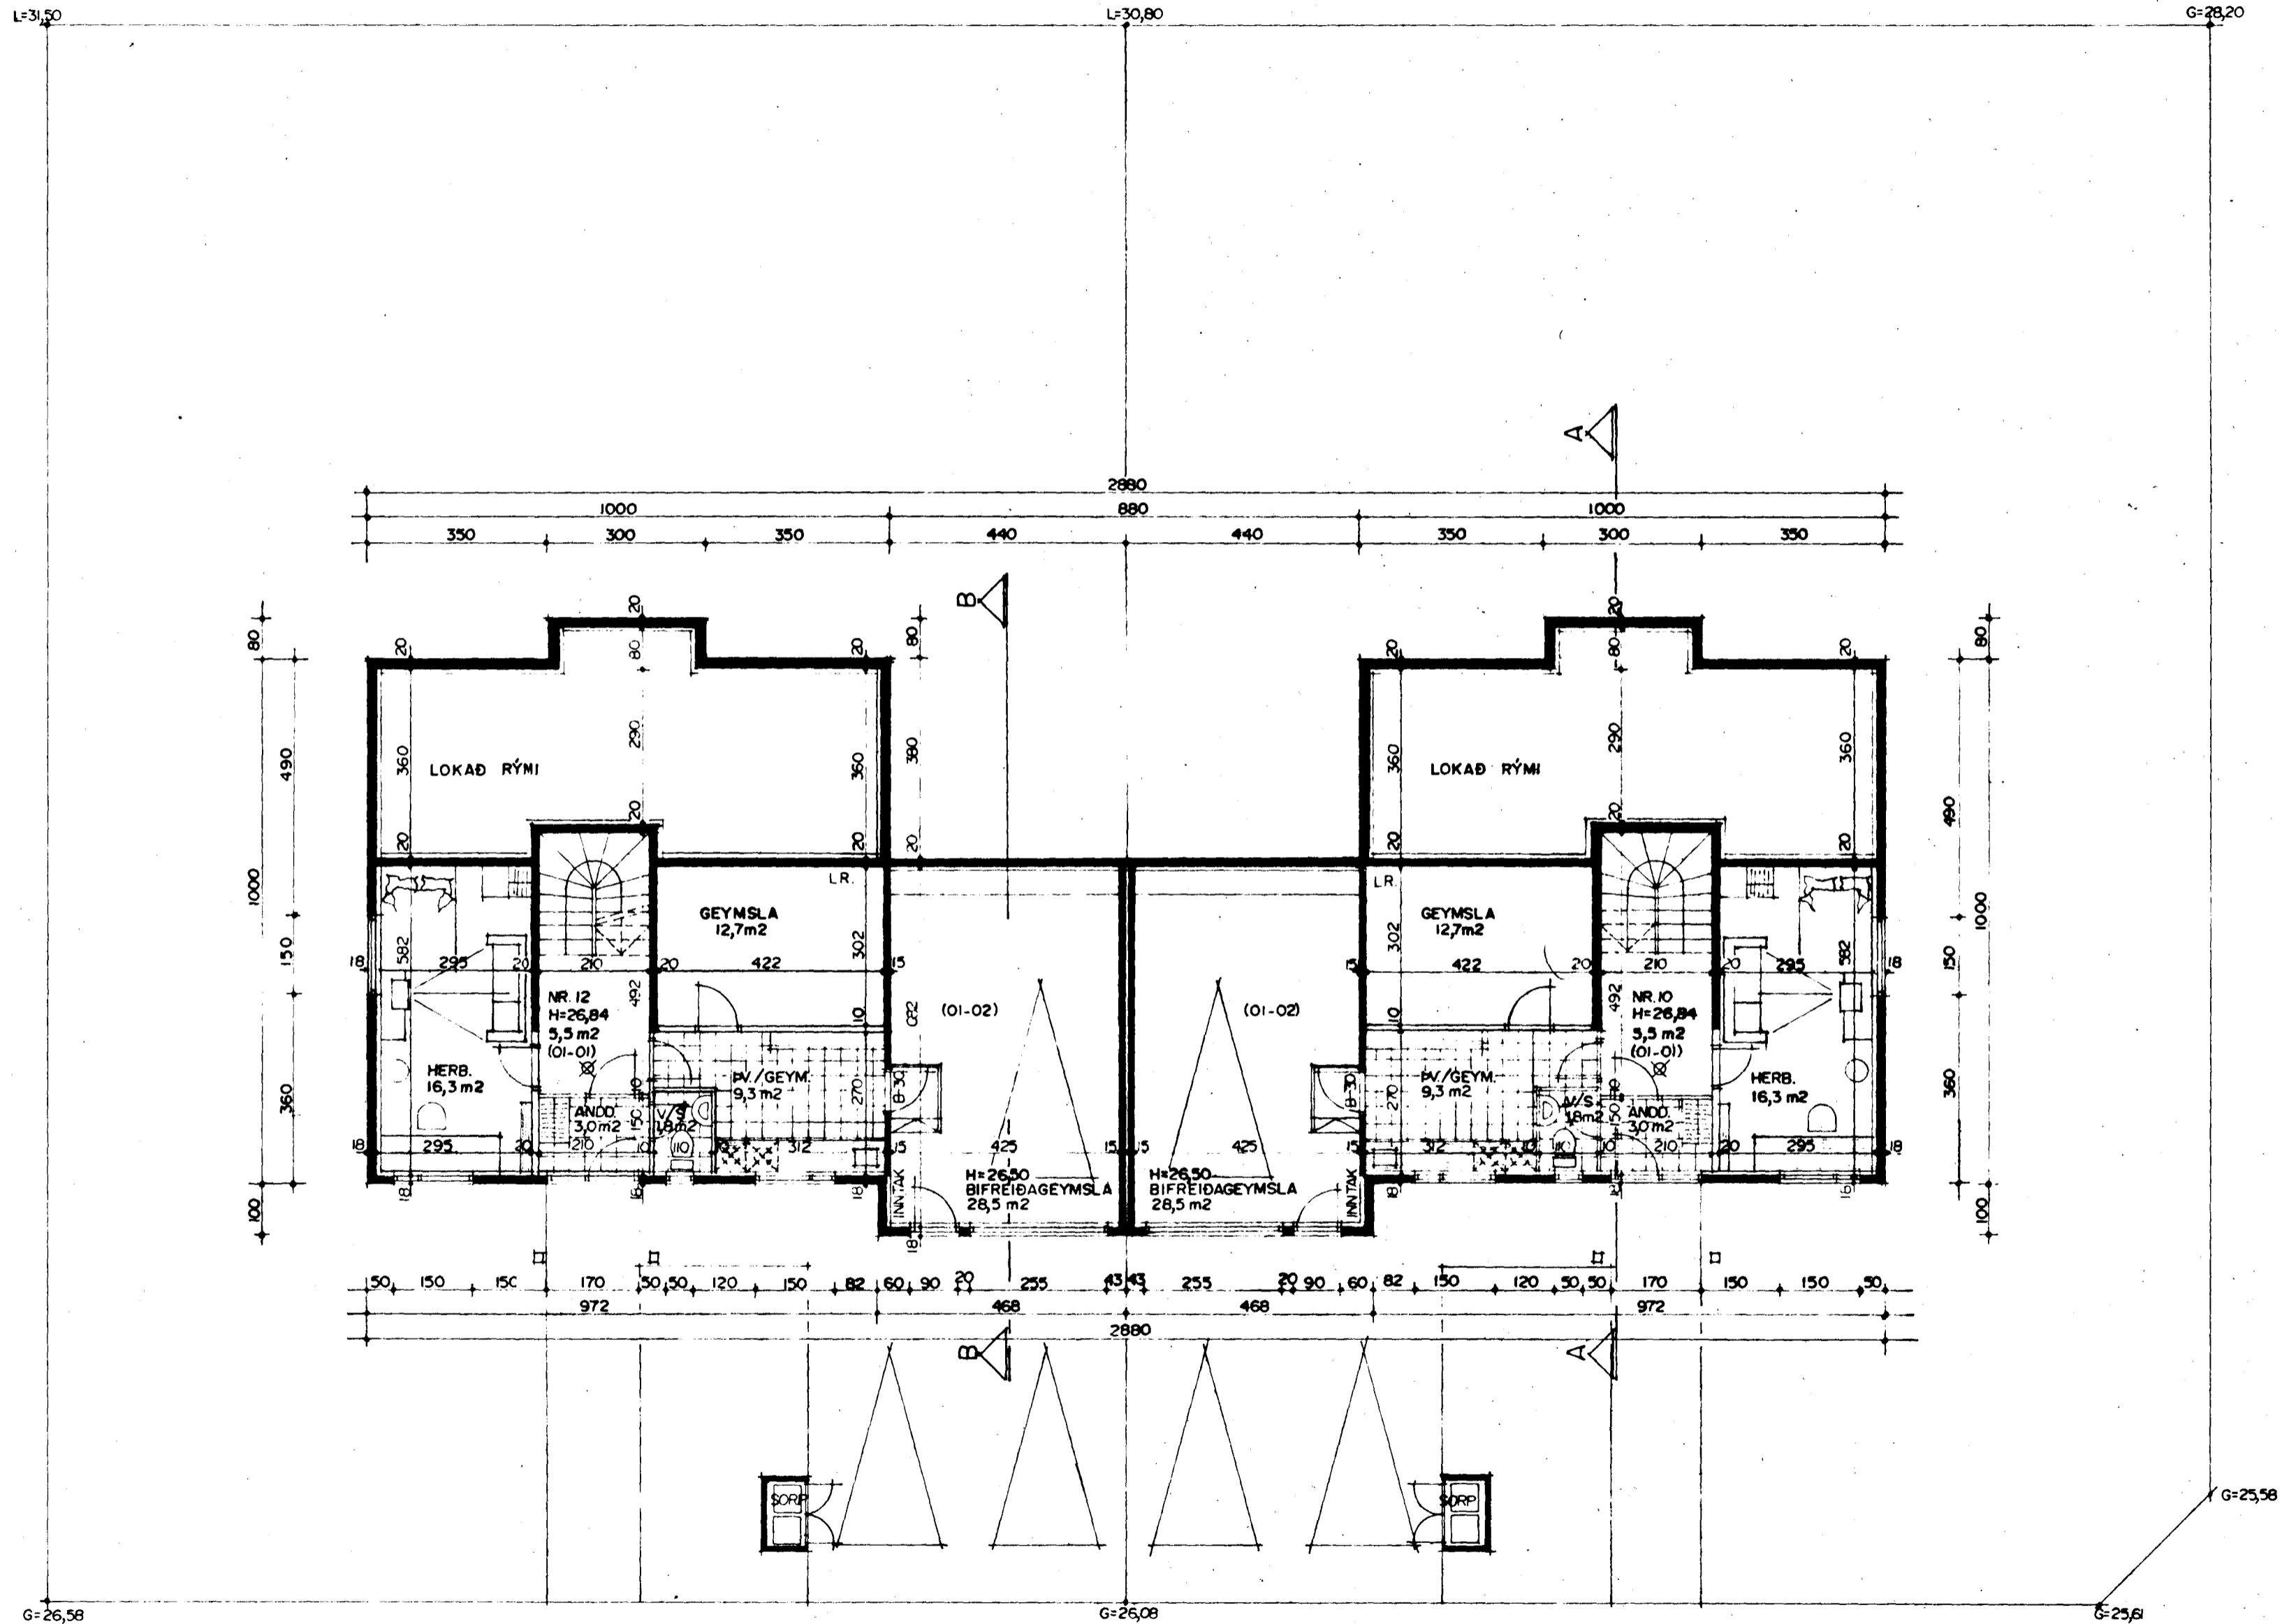

Samþykkt þann

24 FEB. 1998

Byggingatulltrúinn í Hafnarfirði
Erlendur Hjálmarsson



BREYTT Í JANÚAR 1998

20/2 98
Erlendur Hjálmarsson