


Byggingarfulltrúi  
samþykkir erindið.  
12 JAN. 2005  
Bent skal á að samþykki þessi verður ekki virk,  
því en eftir þinglyngni eigna skiptastofnsingar  
mátt og skráningu þessar hjá Eignastofnun ríkissins.  
Byggingarfulltrúi í Hafnarfirði  
Eh. Kristján Þórásson

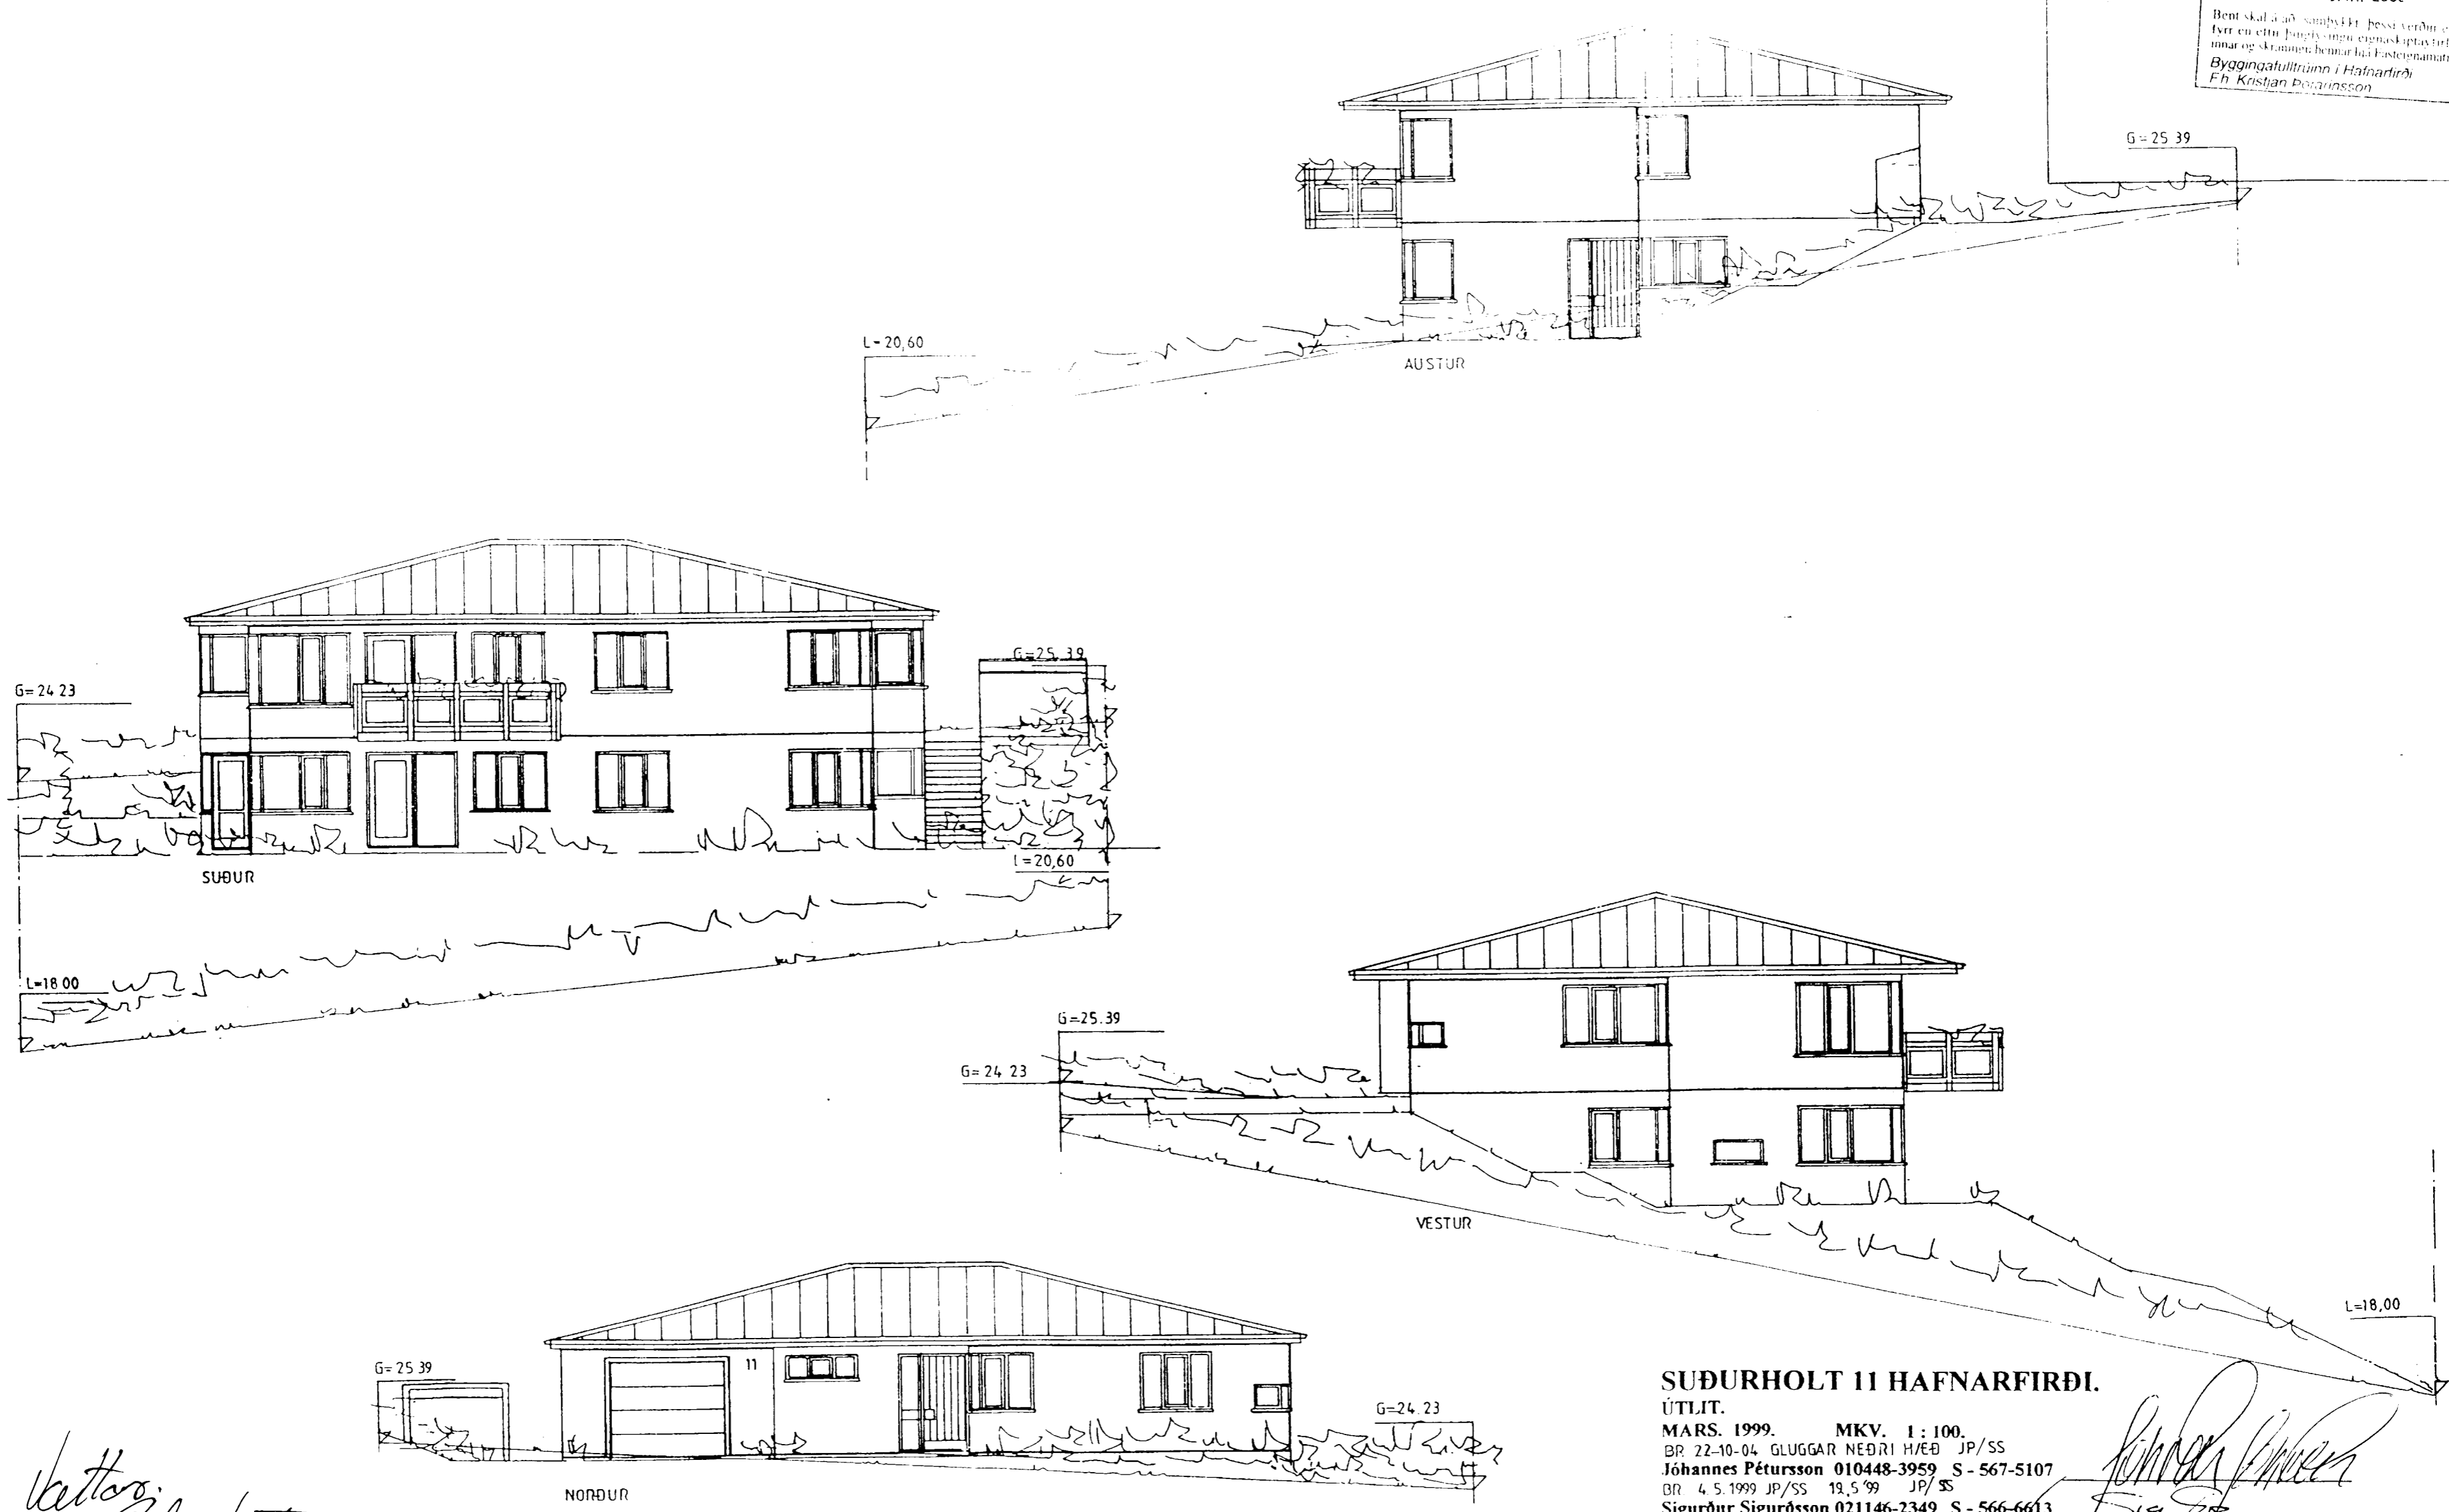

*Veitgjafi  
Andri Snær 010360-2939*

*Saupgjafi Leifur Þórásson  
Jónna Þ. Þórnadóttir  
Singueldur 1549904d 1308605919*

**SUÐURHOLT 11 HAFNARFIRÐI.**  
ÚTLIT.  
MARS. 1999. MKV. 1:100.  
BR 22-10-04 GLUGGAR NEDRI H/EB JP/SS  
Jóhannes Pétursson 010448-3959 S-567-5107  
BR 4.5.1999 JP/SS 19.5.99 JP/SS  
Sigurður Sigurðsson 021146-2349 S-566-6613

**ABS** tekmistöfa S-566-6613 567-5107 Nr. 3.