

**Byggingarfulltrúi
samþykkir erindið.**

24 NOV. 2004

Bent skal á að samþykki þessi veður ekki virk fyrir en eftir þinglýsingu eignaskiptaváttisningar innar og skráningu hennar hjá Efastofnunatrákostis.
Byggingarfulltrúinn í Hafnarholti
F.h. Kristján Þorsteinsson

Upprunalegar teikningar eru eftir Jón Guðmundsson arkitekt og gaf hann Sólararkitektum leyfi sitt til breytinga.
Byggt verður við íbúð 01-01 sólskála út frá stofu

BYGGINGARLÝSING:

SÖKKLAR:
Sökkjar eru steinsteypir á fyllingu, sjá teikn. verkfræðings.
Einangra skal niður sökkulveggi 50 cm að innanverðu með 75 mm frauðplasti.

BOTNPLATA:
Botnplata er steinsteypd ofan á þjappaða fyllingu, sjá teikn. verkfræðings.
Undir plötuna skal einangra með 75 mm þéttpressuðu frauðplasti. Plötumar veða vélpússaðar.

ÚTVEGGIR:
Húsið er byggt upp úr steinsteypum samlokueiningum, þar sem 100 mm einangrun er milli eininga. Útveggir hússins verða múrhúðaðir.

ÞAK:
Þakið er hefðbundið léttbyggt þak, klætt með aluzinki. Sperrur 225 mm. Þak skal einangrað með 200 mm steinull.

KLÆDNING:
Allar klæðningar í íbúðinni skulu að minnsta kosti vera í flokki II. Klæðningar í bílgeymslu skulu vera í flokki I.


GLUGGAR:
Glugga skal smíða úr B-gagnfúavörðu timbri. Gler skal vera tvöfalt k-gler

EINANGRUNARGILDI (U-gildi):

Botnplata	0,3W/m²K
Steyptir útv.	0,4W/m²K
Gluggar	2,0W/m²K
Hurðir	3,0W/m²K
Þak	0,2W/m²K

Húsið skal að öllu leyti byggt í samræmi við gildandi reglugerðir.
Loftræsa skal öll gluggalaus rými.
Reykskynjurum og öðrum eldvarnaránaði í húsið skal komið fyrir í samræmi við reglugerðir.

BREYTING.12.11.04
Sólskála bætt við sneiðingu

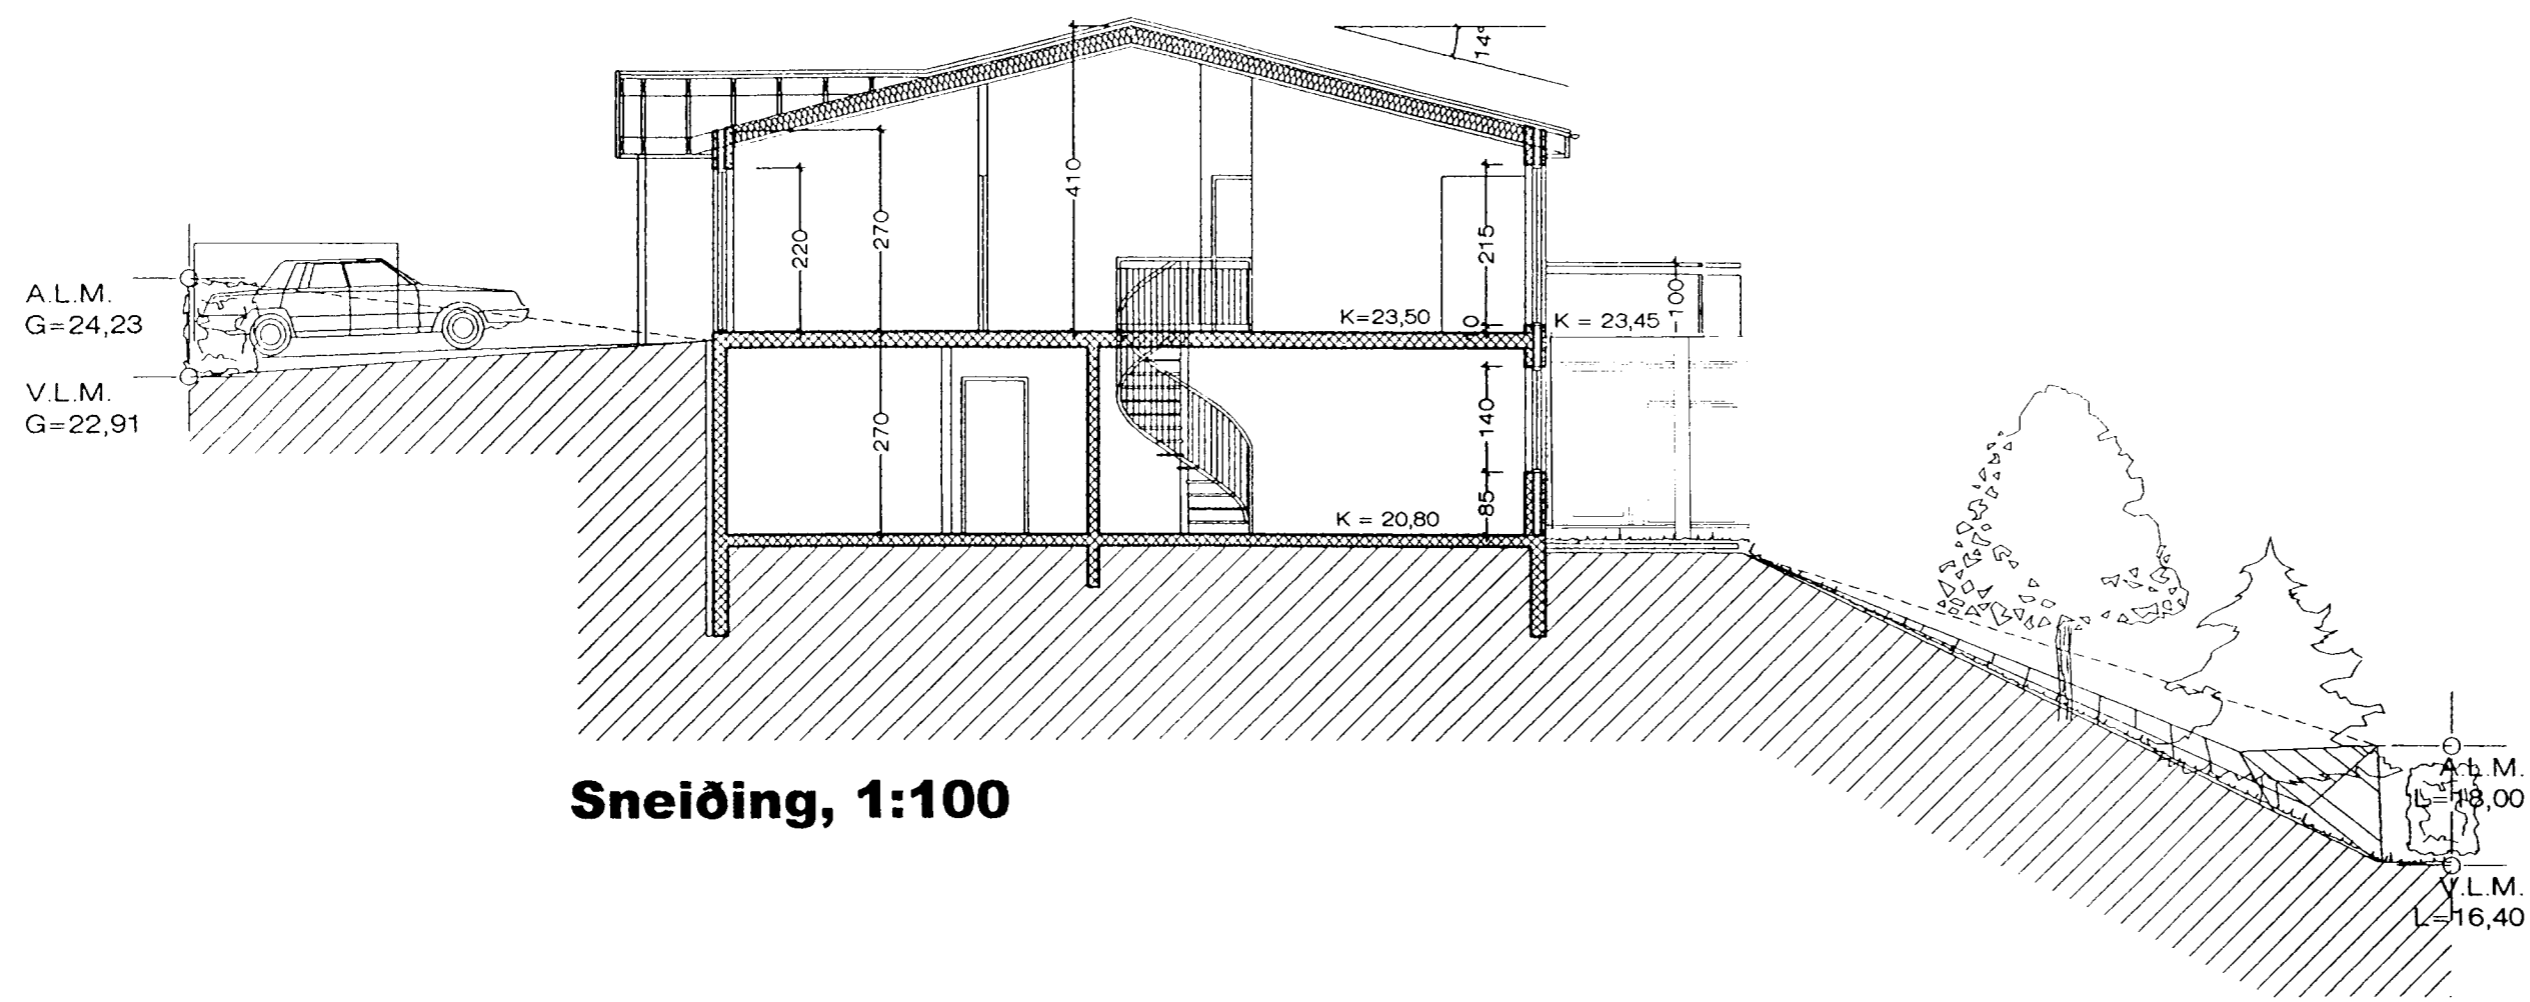

Sneiðing, 1:100

----- Góð hönnun er kjarni málsins -----


Sigrún Óla

SÓLARK
ARKITEKTAR
HUGVERKSHÚS

SUÐURHOLT 13 HFJ.

SNEIÐING A-A
KVARDI 1:100
DAGS. 28.06.2001
BR.DAGS. 12.11.04

TEIKN. 03

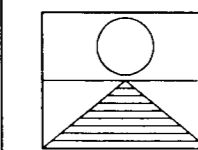

SIGRÚN ÓLADÓTTIR ARKITEKT FAÍ
MARGRÉT CASSARO BYGGINGAFRÆÐINGUR
110753-4119 / 590704-2020

REYKJAVÍKURVEGUR 66 220 HAFNARFJÖRÐUR
Sími 561 2707 - 861 2707 - 899-2707 FAX 561 2707
netfang - arkitektar@solark.is
heimasiða - solark.is