



C:\Bjarni\Teikningar\Suðurholt 14-16\Suðurholt 14-16.legur.dwg Tue May 25 11:06:58 1999

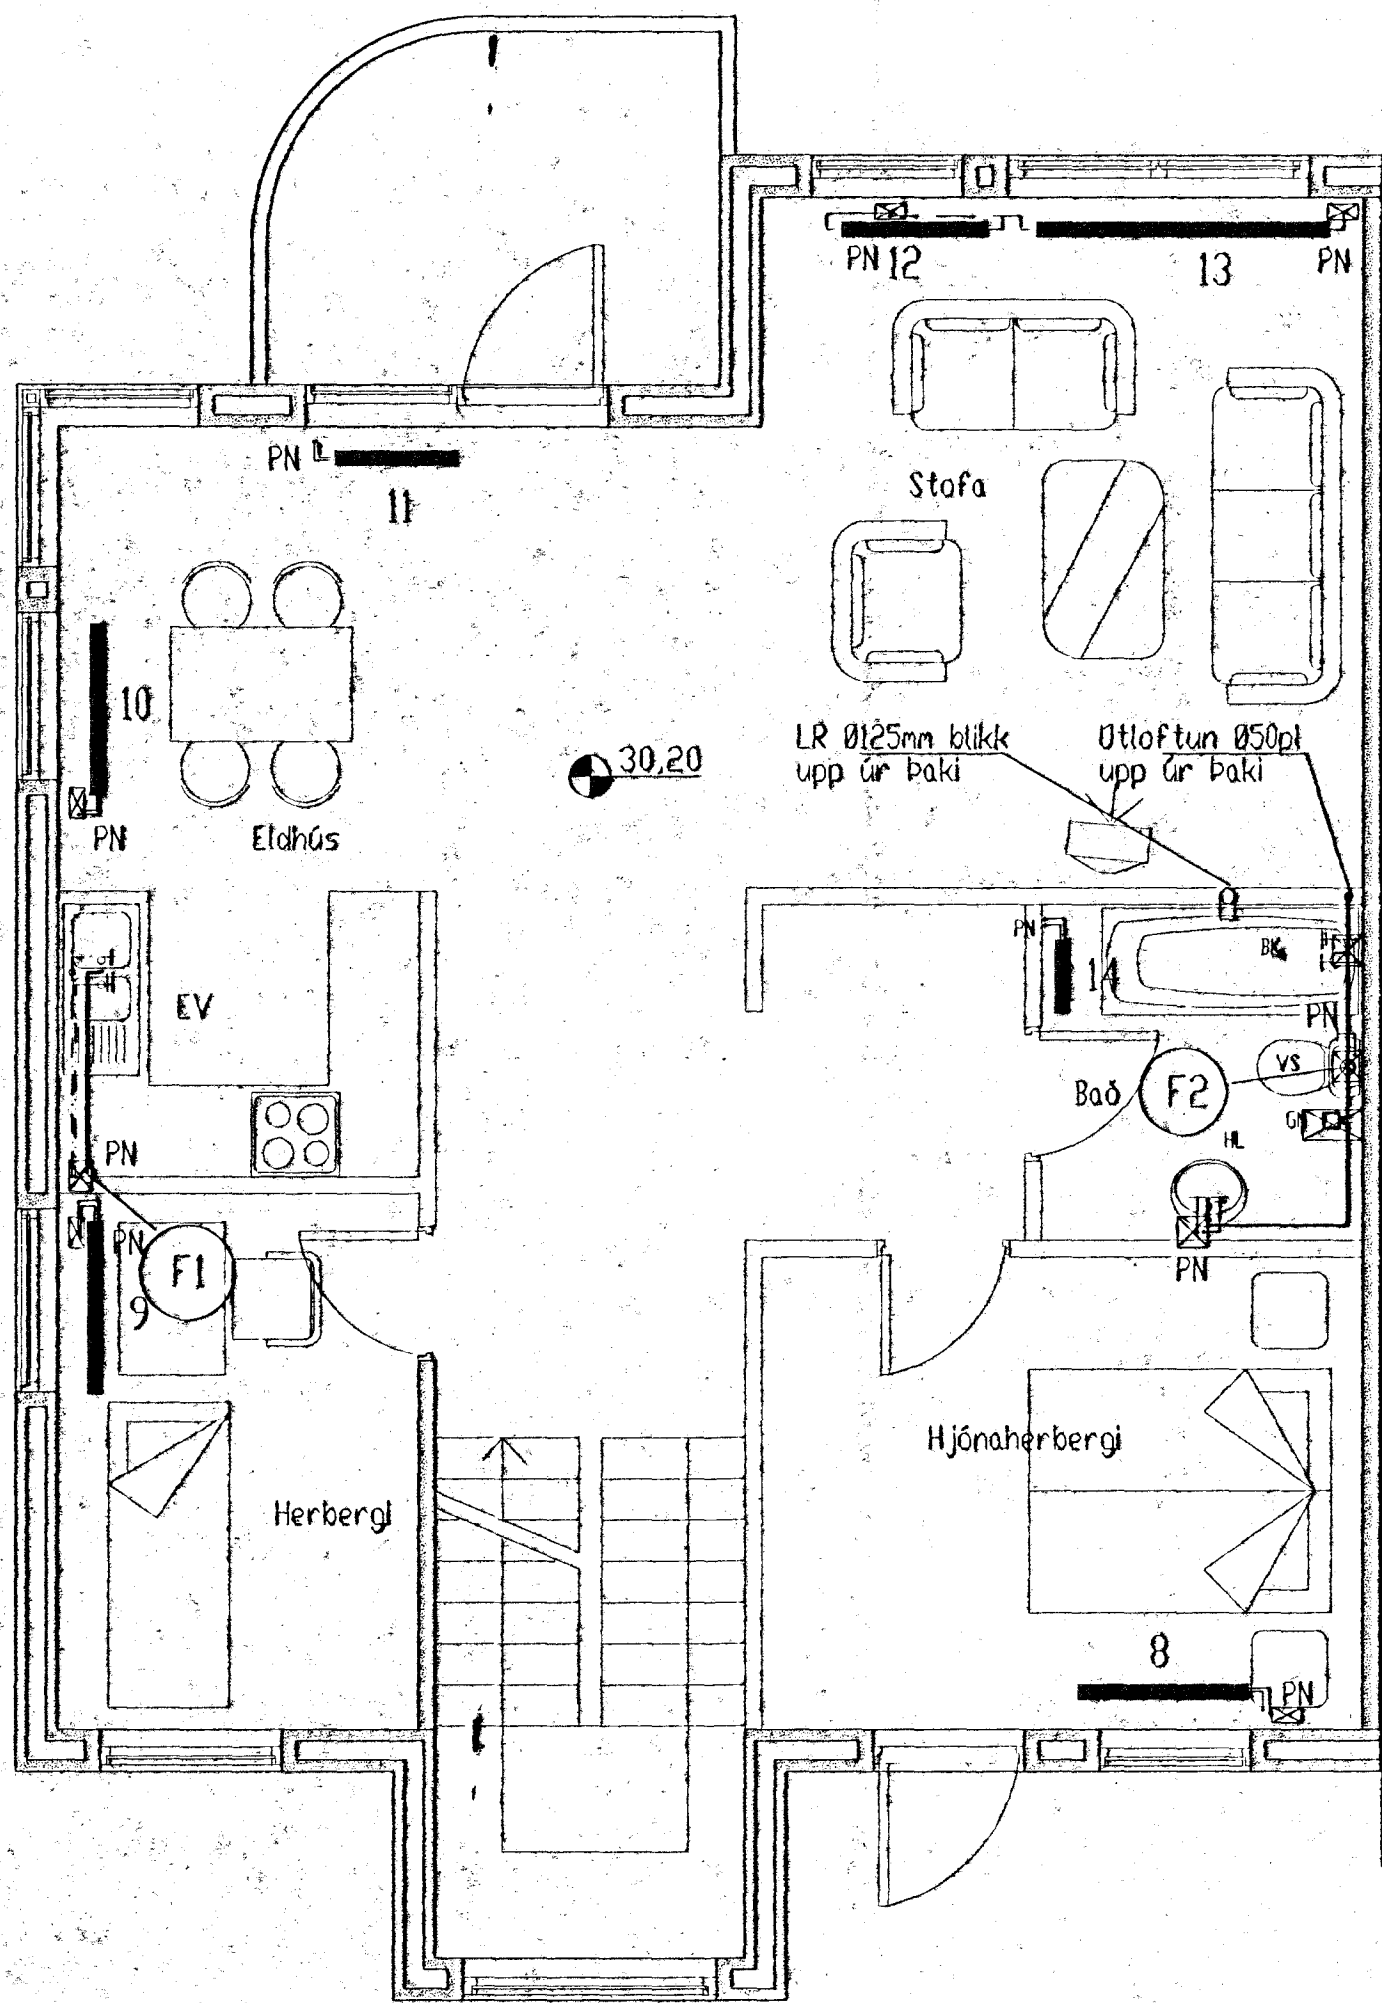

Grunnmynd efri hæðar 1:50
Hús nr 14

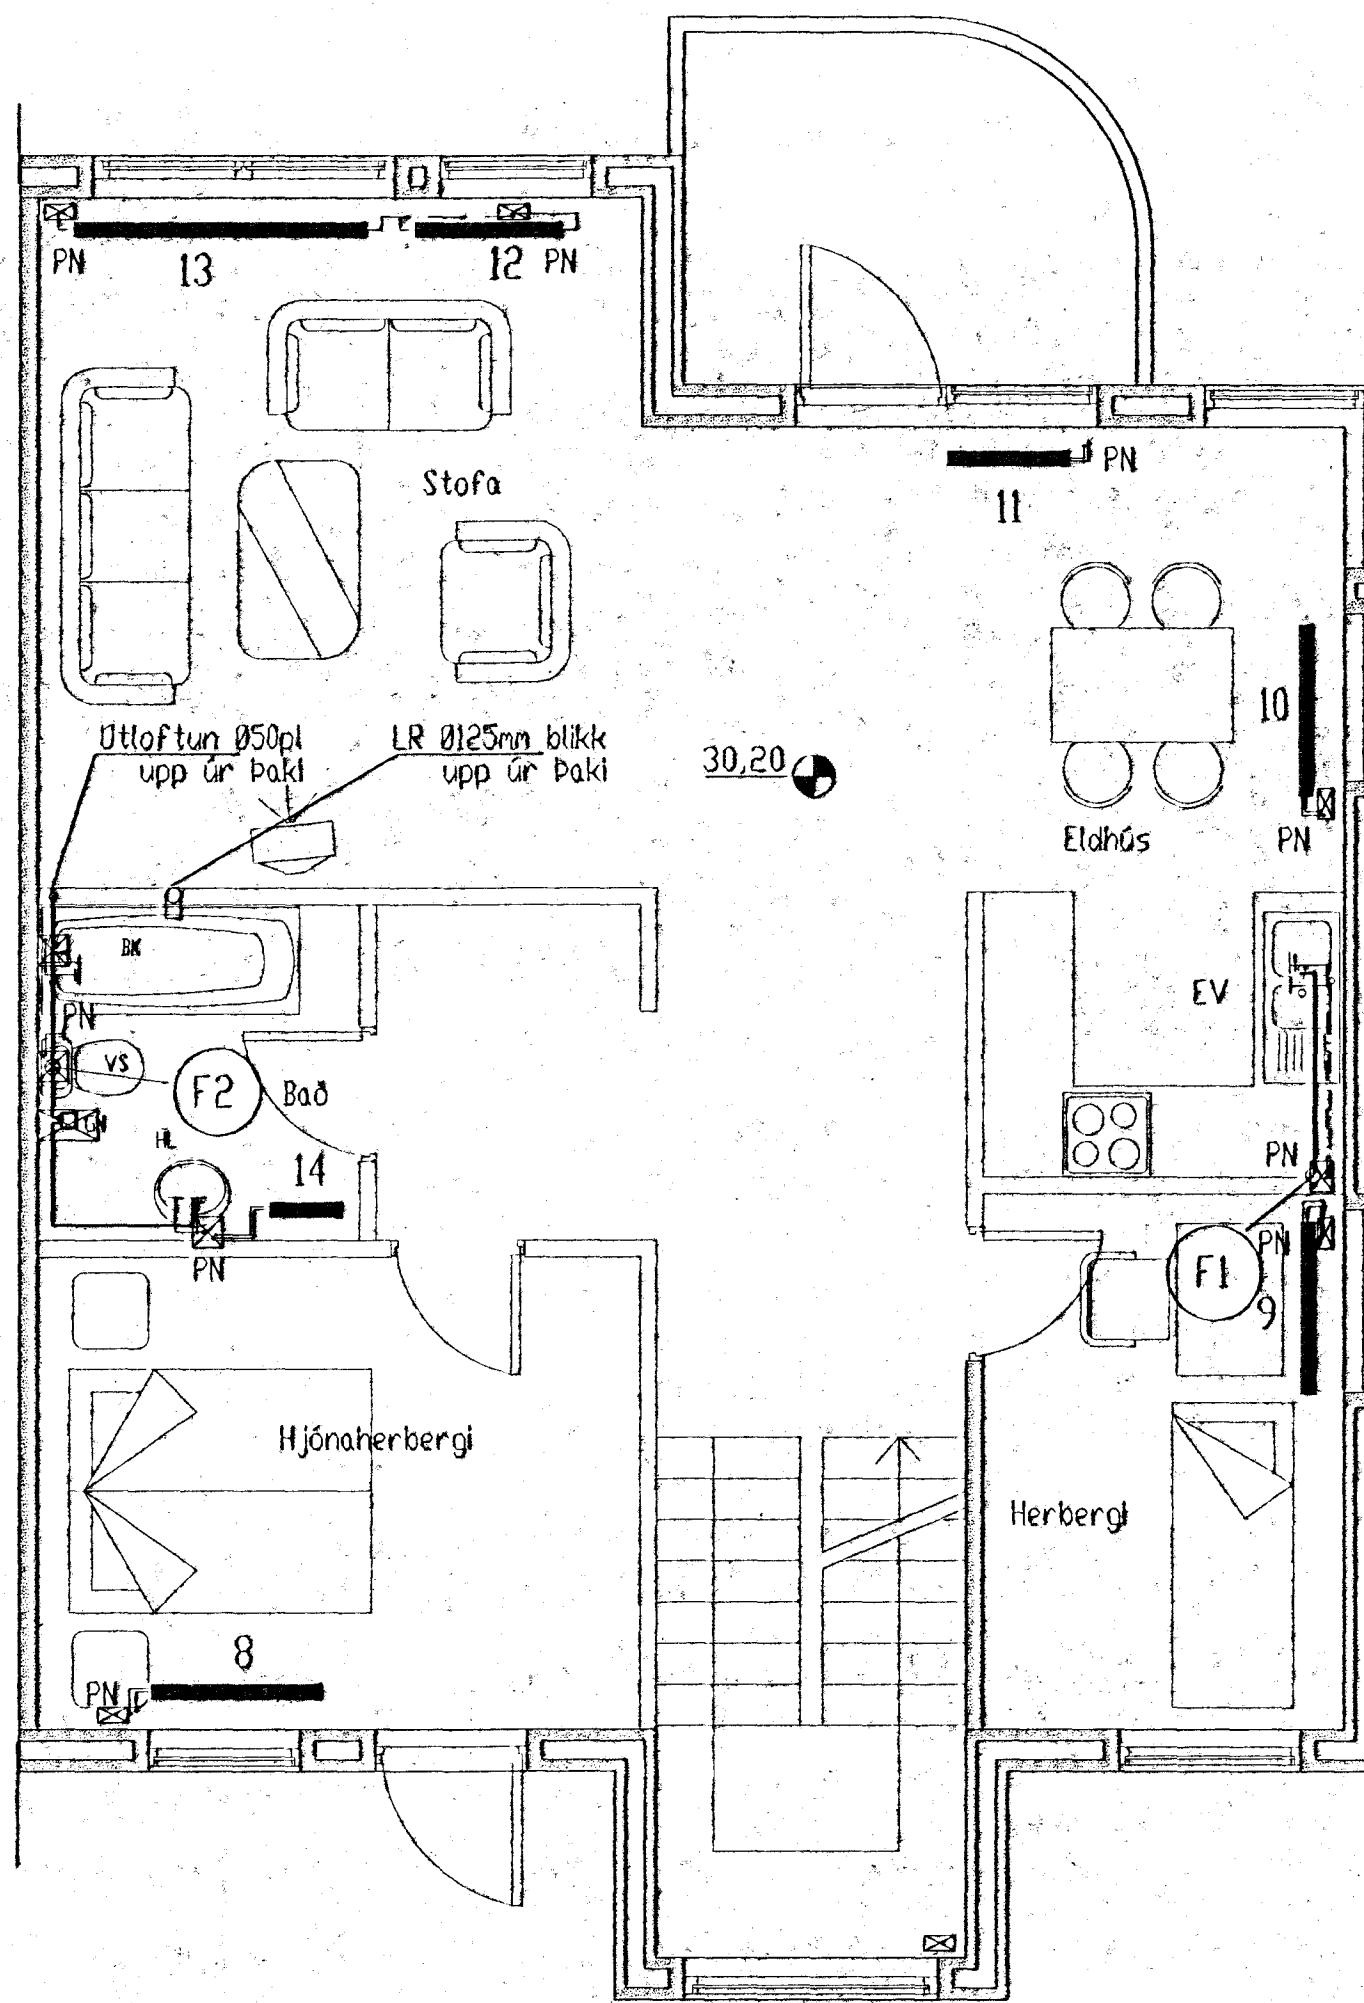

Grunnmynd efri hæðar 1:50
Hús nr 16

3 - JUNI 1999



Aritun aðalhönnuðar skv. gr. 19.2 byggingarreglugerð (samræming séruppráttá)

Gólfhúti í anddyrti og gega logna í nr. 14

Breytingar			Suðurholt 14 og 16
Nr.	Dags.	Nafn	
1.	25.05.99	BA	Tæknipjónusta Bjarna Arnasonar ehf. Smíðjuveg 11 s: 584 2260 fax: 584 4681
			Grunnmynd efri hæðar ofan og neysluvatnslagnir

Bjarni Arnason
Mkv. 1:50
Nr. 3L
Dags. 25.03.99
kt. 290461-4489