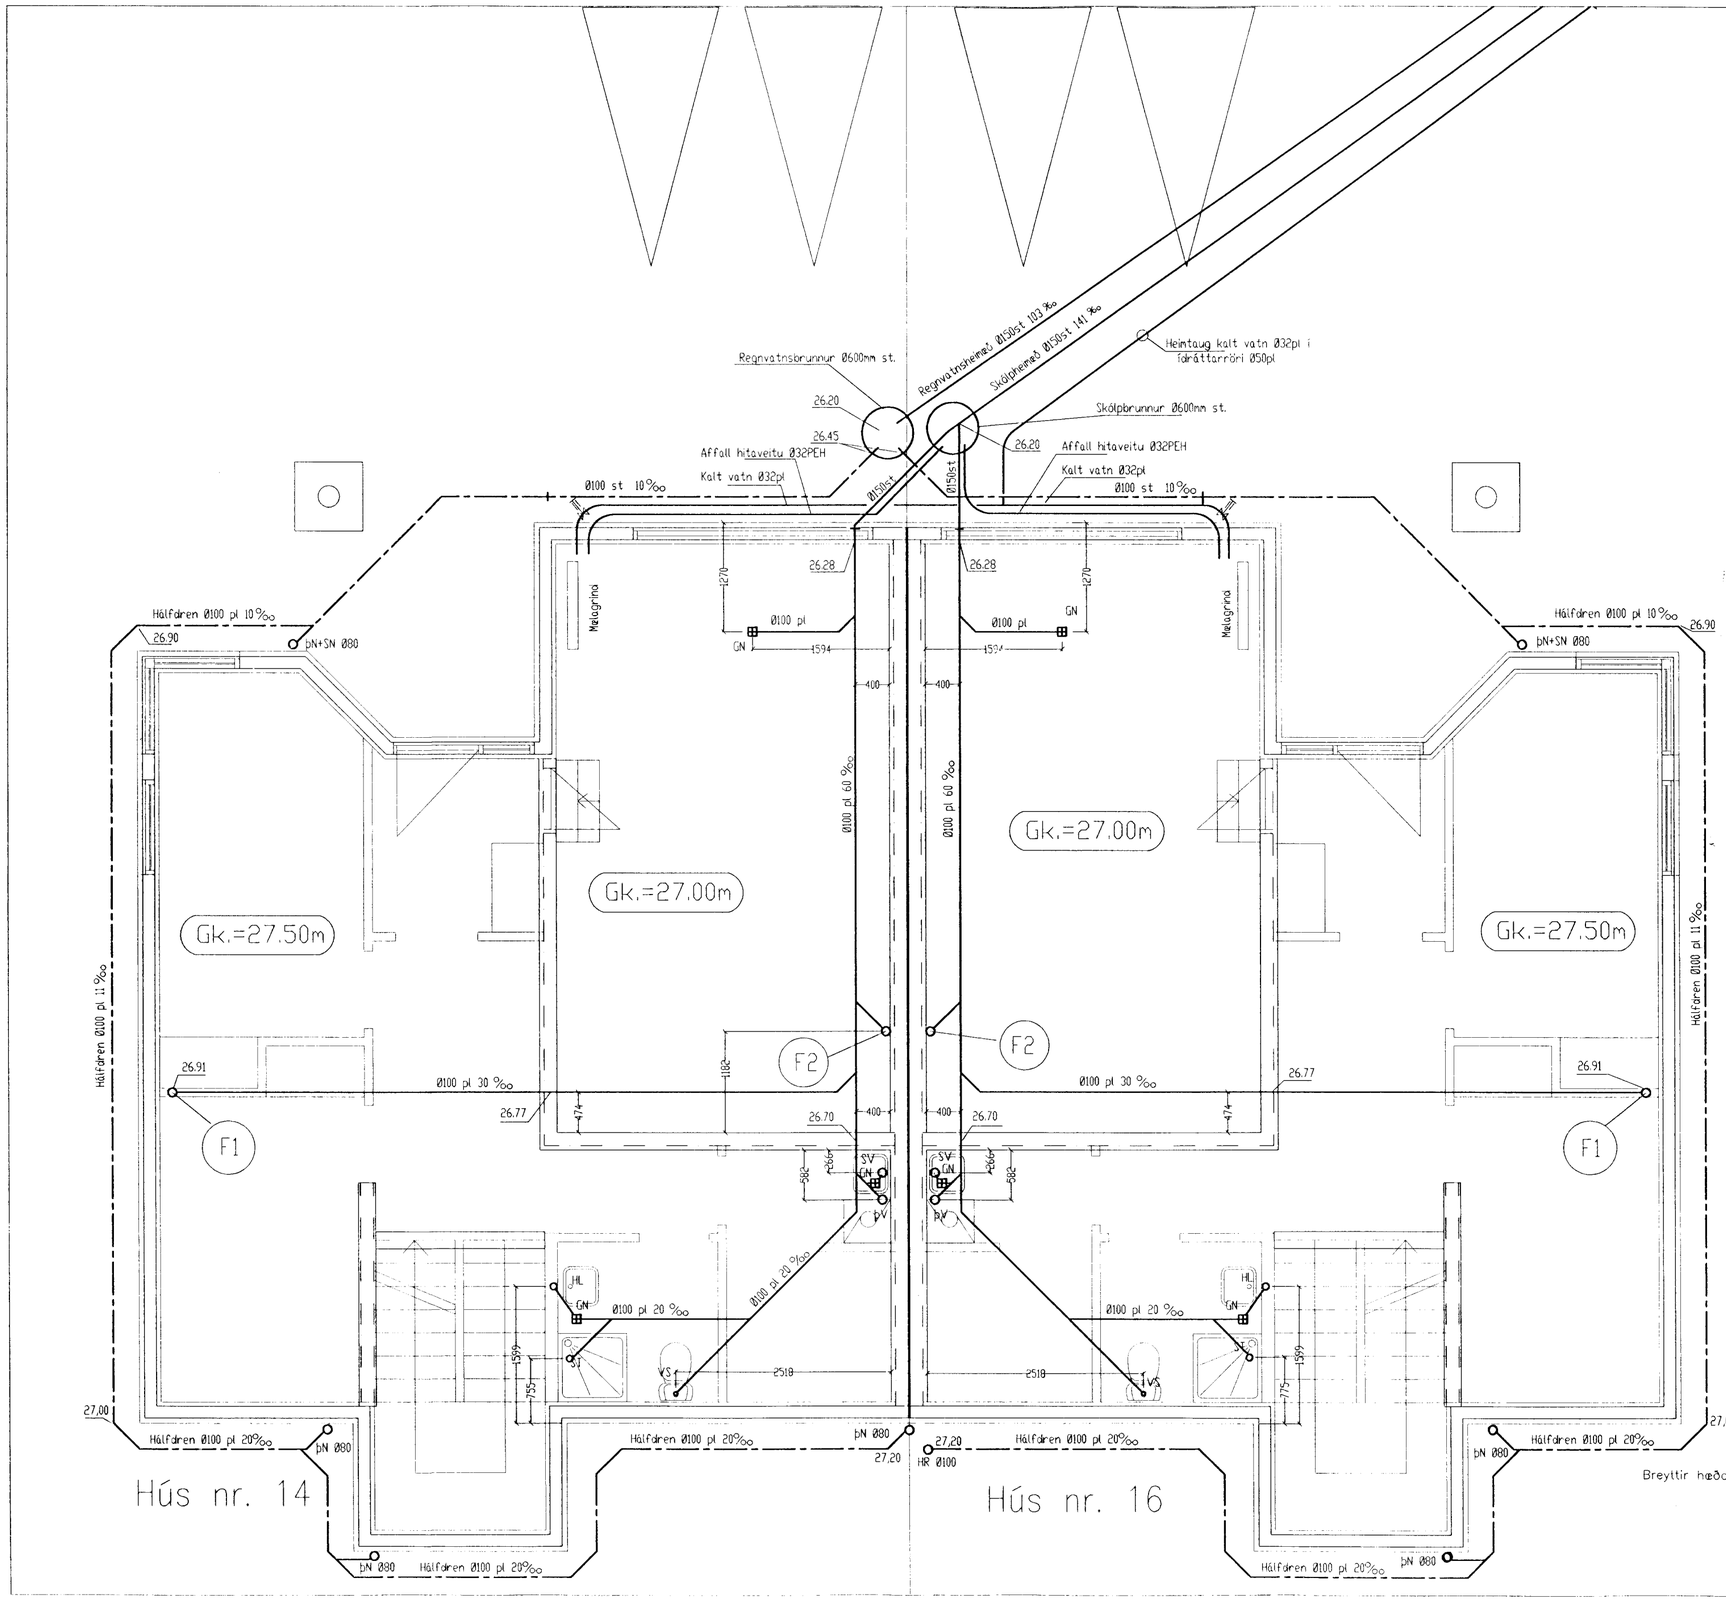

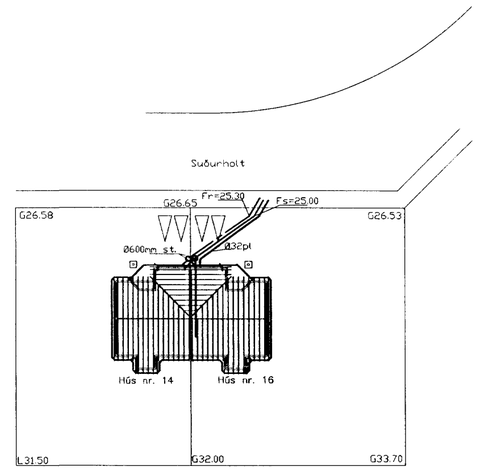

Afstöðumuynd 1:500

Skýringar

Kaldavatnsheimæð skal leggja í hlífðarkápu (Ø50pl) frá lóðarmörkum að húsvegg. Inntak skal vera úr asfaltbornum galvanhúðuðum rörum.
Tengistaður heimæðar við veitukerfi er við hlið skólpheimæðar.
Allar lagnir í grunni innanhúss skulu vera Ø100pl.
Frárennslislagnir innanhúss skulu ekki hafa minni halla en 20%.
Setja skal gegnumstreymisniðurfall á bað og í þvottahús (tengt við handlaug eða skolvask).
Inntaksheimtaug fyrir kalt vatn skal vera Ø32pl og asfaltborið galvanhúðað rör inn í hús.
Setja skal Ø150pl skólprör utan um spindil upp úr jörð með loki.
Kaldavatnsheimtaug skal leggja á frostfríu dýpi (1.2m) og í fóðurröri Ø50pl.
Leggja skal ídráttarrör fyrir rafmagn og síma inn í hús (sjá raflagnateikningar).
Við drenlagnir skal nota möl nr. 1.

Breyttir hæðarkótar á drenlögn

Breytingar			
Nr.	Dags.	Nafn	Suðurholt 14 og 16 Hafnarfirði
1.	30.04.99	BÁ	Tæknibjónusta Bjarna Árnasonar ehf. Smiðjuvegi 11 s: 564 2260 fax: 564 4681
			Grunnmynd frárennslislagna og afstöðumynd

Mkv. 1:50/500
Nr. 1L
Dags. 08.12.'97
kt.:290461-4489

C:\Bjarni\Teikningar\Suðurholt 14-16\Suðurholt14-b-1.dwg Fri Apr 30 11:57:13 1999