


3 - Júlí 1999

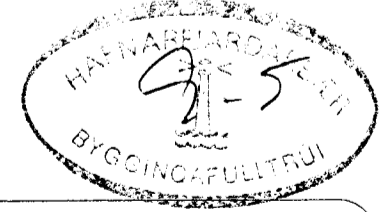

BREYTT í Maí 1999

HERMANN ISEBARN MTFI	
TEIKNISTOFA SUÐURLANDSBRÁUT 4B s 5887544 kt 050244-4319	
SUÐURHOLT NR.14-16, HAFNARFIRÐI	
Mál	1:50
Dags.	feb.1999
Blað	2
Breytt	
ÞAKBITAR OG VEGGIR GRUNNMYND 2.HÆÐAR	
<i>Hermann Isebarn</i>	