



*Gildir fyrir keið nr 16*


*Eg undirrituð Eigandi á R  
Súðurholt 14 Geri ekki  
æðugasendur dóð breytingar  
á teikningum tegna  
Súðurholt 16  
Bjarney Ragnarsd -  
060365-3189*

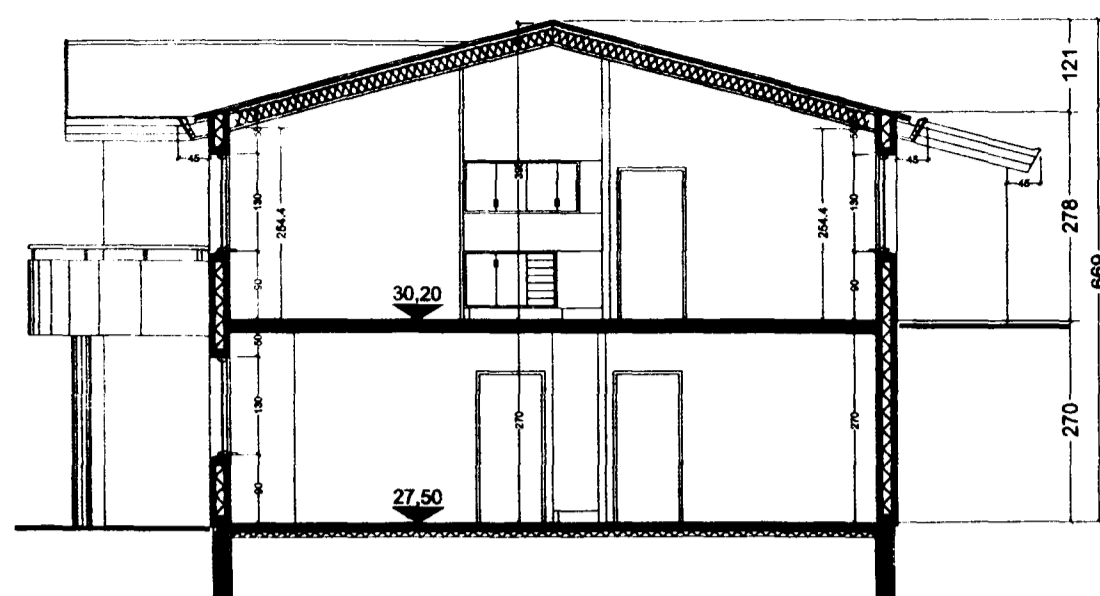


SKURÐUR A-A

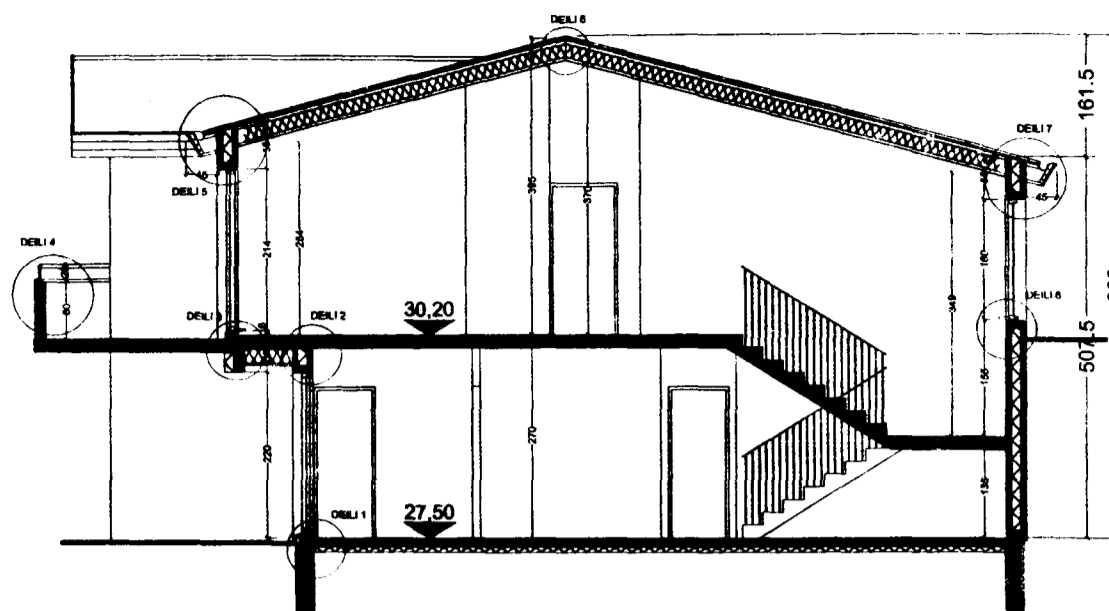


SKURÐUR B-B

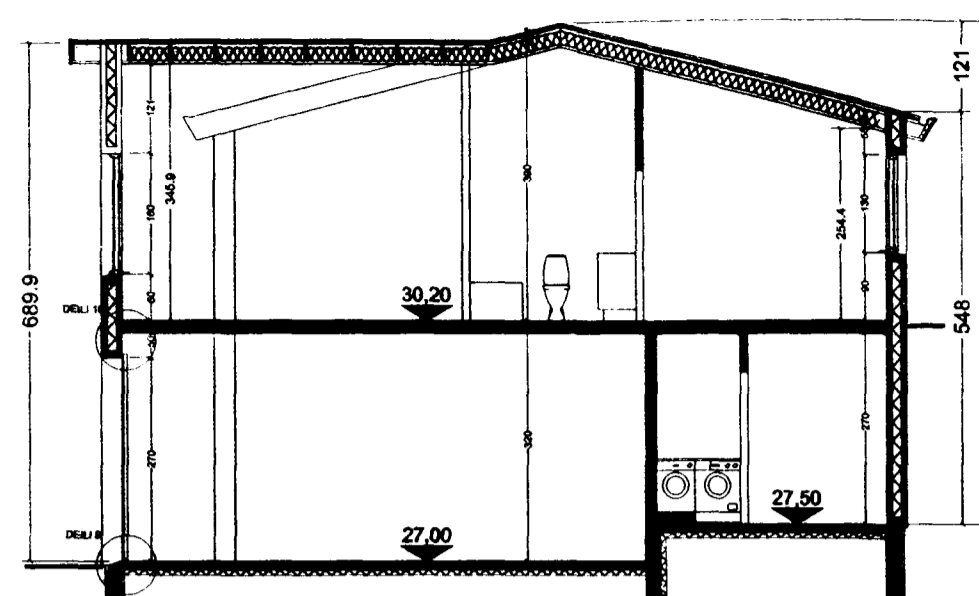

SKURÐUR C-C

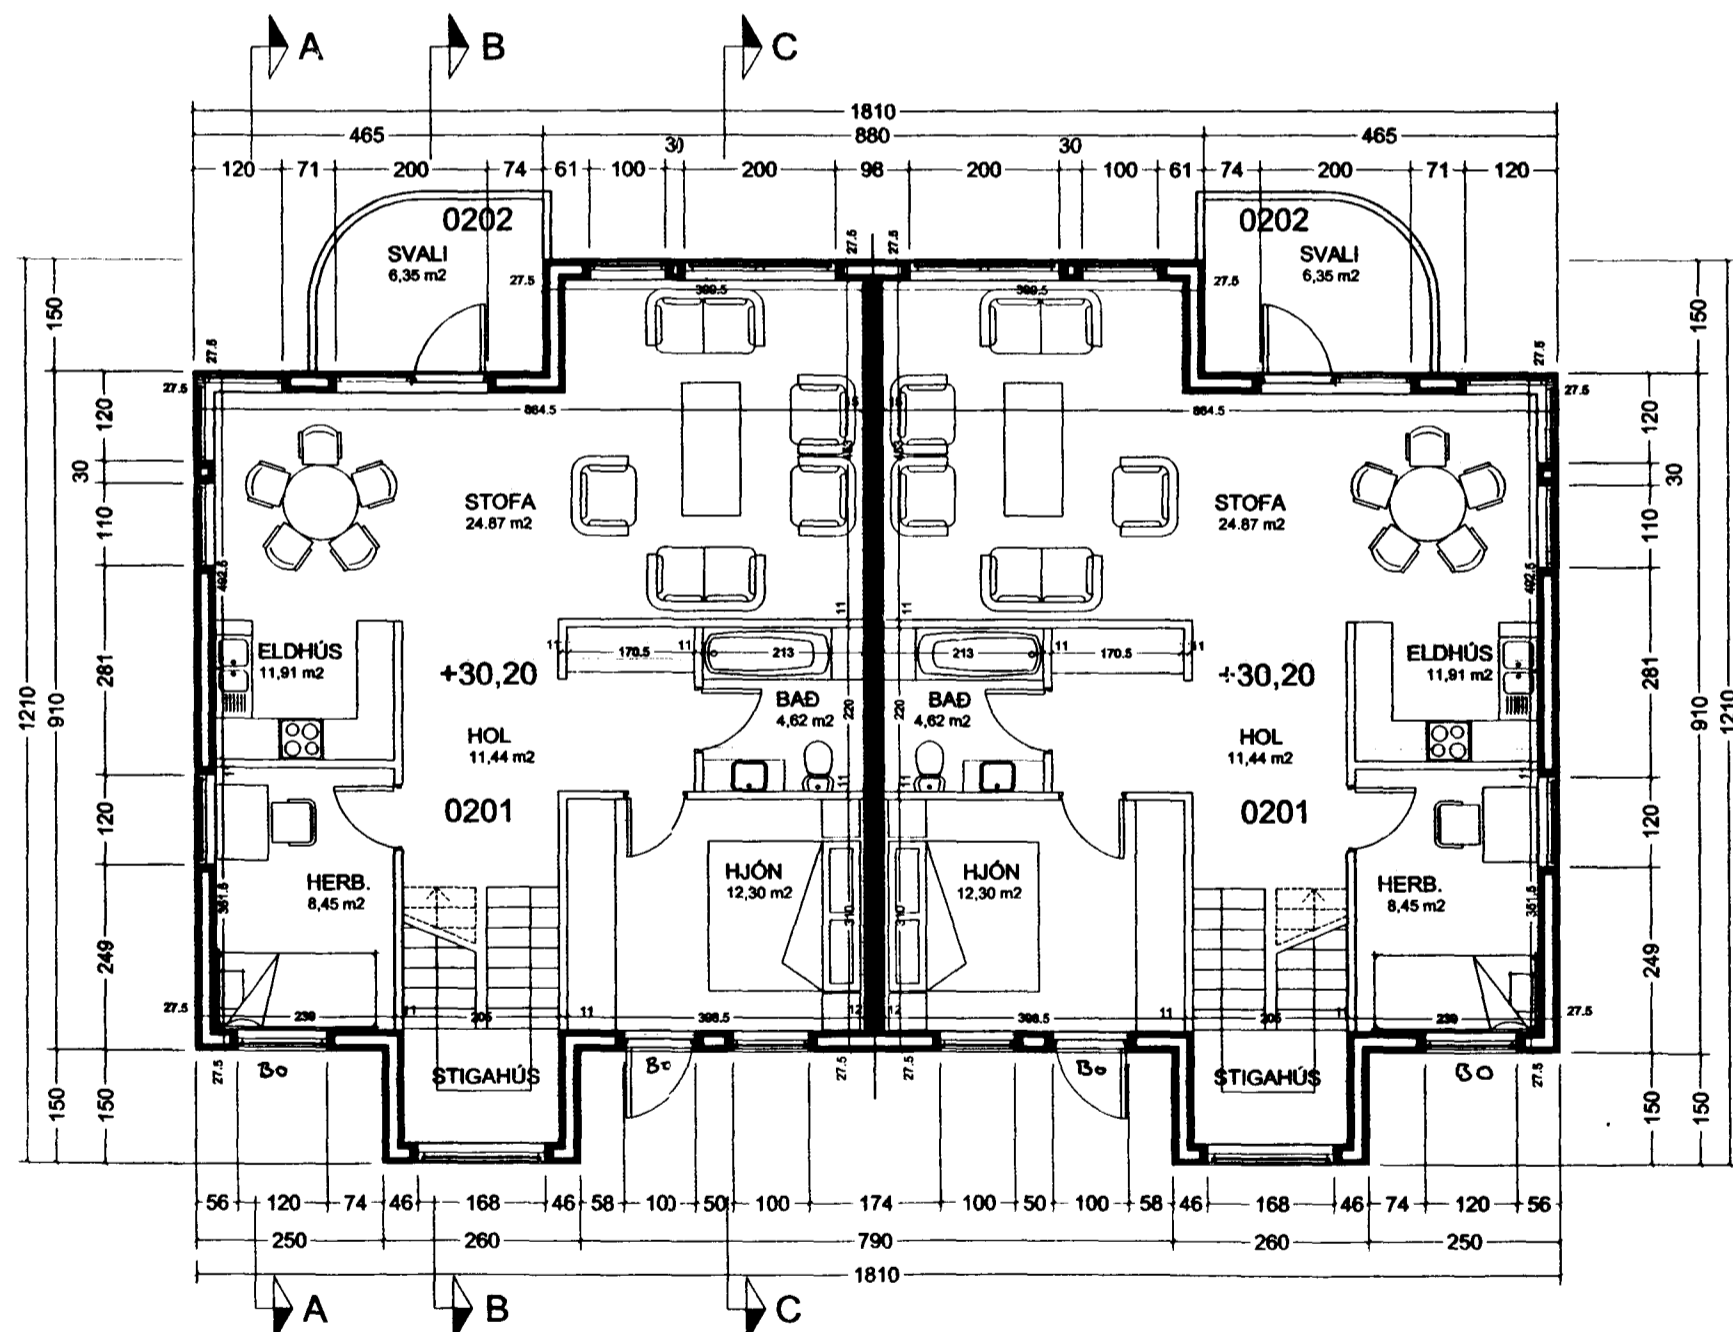

GRUNNMYND EFRÍ HÆÐ

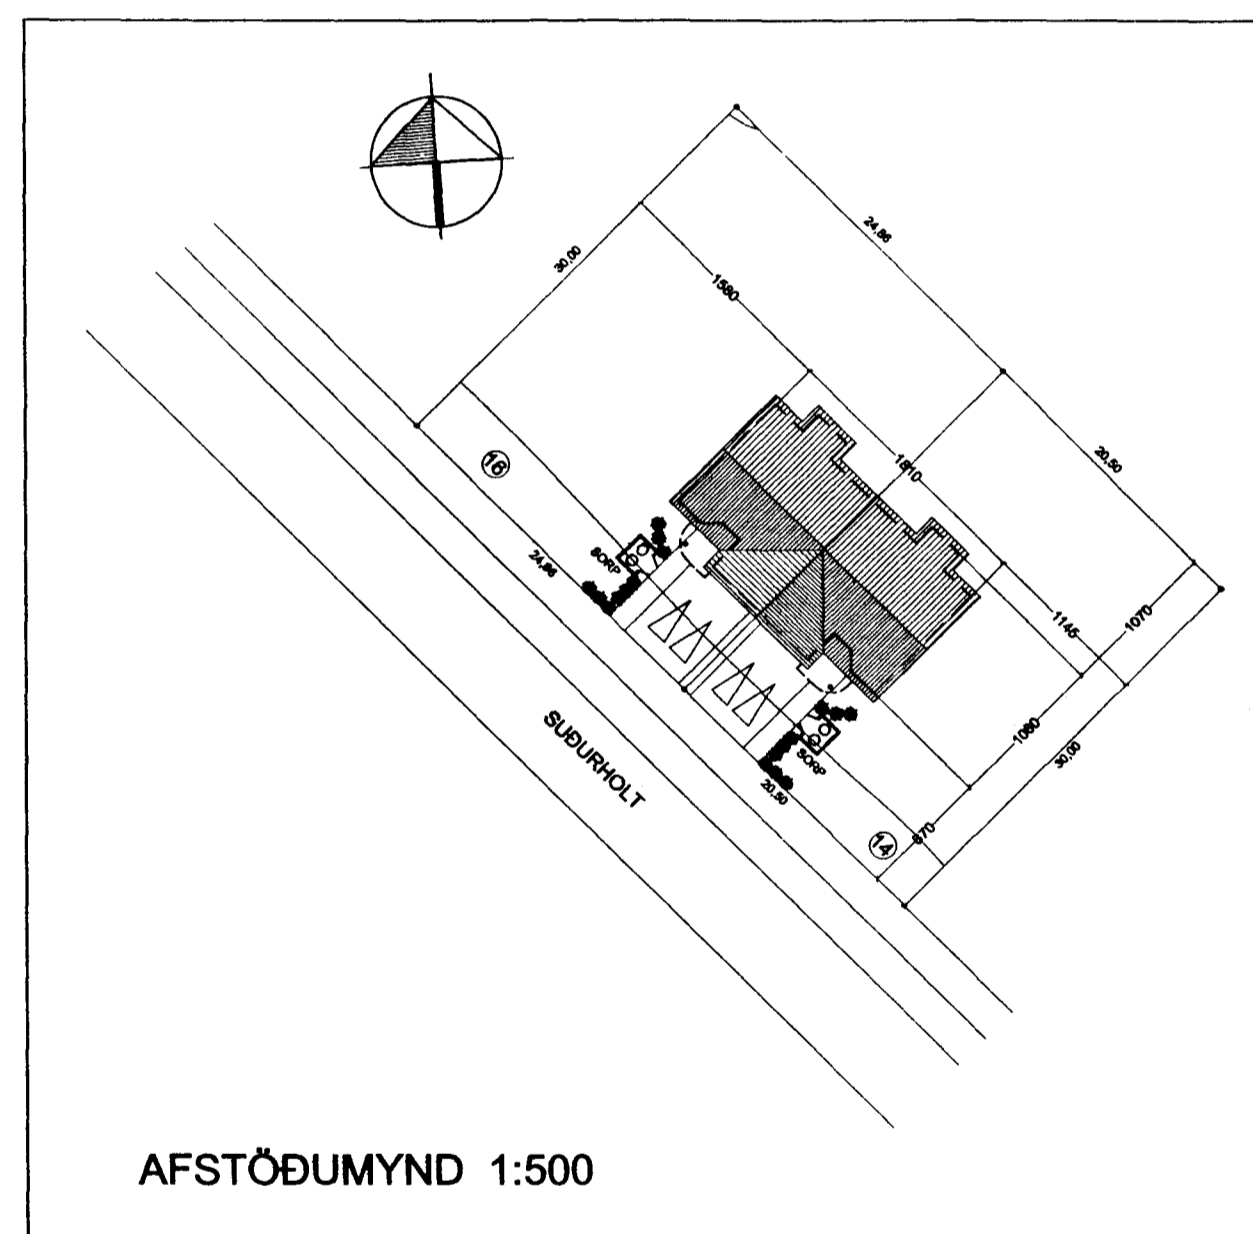

AFSTÖÐUMYND 1:500

VERKLÝSING SUÐURHOLT 14-16

SÖKKLAR OG BOTNPLATA ERU STAÐSTEYPT MED JÁRNBENTRI STEINSTEYPU, SEM ERU EINANGRUD MED 75 MM PLASTEINANGRUN. ÚTVEGGIR ERU TILBÚNAR EINGAR FRÁ FYRIRTEKNI FORMSTEYPA EHF. EINGARNAR ERU BYGGÐAR UPP MED TVÖFÖLDU LAGI AF STEINSTEYPU 75MM ÞYKKUM MED 125 MM PLASTEINANGRUN MILLI BYRÐA. JARÐDÚKUR VER EINGARNAR, ÞAR SEM JARÐVEGUR LIGGUR AÐ. ÞAKVIRKID ER ÚR TIMBRI, SPERRUM, BORDAKLÆÐNINGU, 200 mm ÞAKULL, ÞAKPAPPA, VINDVARNARLAGI, RAKAVARNARLAGI, LAGNAGRIND OG LOFTKLÆÐNINGU. ÚTVEGGIR ERU SALLAÐIR MED MARMARASALLA AÐ UTAN. BÁRÁÐJARN KLÆÐIR ÞAKID. GLUGGAR ERU MED K-GLERI. VEGID MEDALTAL U-GILDA SKAL UPPFYLLA ÁKVÆÐUM BYGGINGARREGLUGERÐAR. BERANDI INNVEGGIR ERU ÚR FORSTEYPTUM EINGUM 120MM ÞYKKUM. MILLIGÓLF ER ÚR FORSTEYPTUM FLIGRANPLÖTUM, MED ÍLÖGN. ALLAR KLÆÐNINGAR ERU ÚR EFNÍ Í FLOKKI A.

U GILDI ÚTVEGGJA	0,30
U GILDI ÞAKS	0,20
U GILDI GÓLFPLÖTU VEGID MEDALTAL	0,31
U GILDI GLUGGA VEGID MEDALTAL	2,00
U GILDI HÚSSINS VEGID MEDALTAL	0,59

SUÐURHOLT 14	SUÐURHOLT 16
FLATARMÁL HÚSSINS	176,9 m <sup>2</sup>
RÚMMÁL HÚSSINS	575,9 m <sup>3</sup>
LÓÐARSTÆRÐ	615,0 m <sup>2</sup>
NÝTINGARHLTFALL	0,29
BÍLASTÆÐI	2

Breyting: 24.06.1999  
PÁLLUR INN Í BÍLSKÚR, FELLA NIÐUR HLÍÐARGLUGGA VIB ÚTIHURD OG SVALI

**T11** TEIKNISTOFAN SMÍÐJUVEGI 11  
200 KÓPAVOGI  
S: 564 2255 FAX: 564 4681

Verkefni SUÐURHOLT 14-16  
Verkefni EFRÍ HÆÐ, SKURÐUR, AFSTÖÐUMYND  
Hannaó Kristína Ragnarsón 120944-2669  
Teiknaó Carlos Nunez Gonzalez Blað nr. 1 af 4  
Mkv. 1:100 Dags. 24.11.1998