

G 26,58

G 26,65

G 26,55




Samþykkt þann

20 JULI 1999

Byggingufulltrúinn í Hafnarfirði
F.h. Kristján Þórásson

Gildir fyrir teikn nr. 16

*Ég undirrituð Eigandi af
Sudurholt 14 geri ekki
áhrugasemdir síð breytingar
á teikningum vegna
Sudurholt 16.
Bjarn ey Ragnarsól
060365-3189*

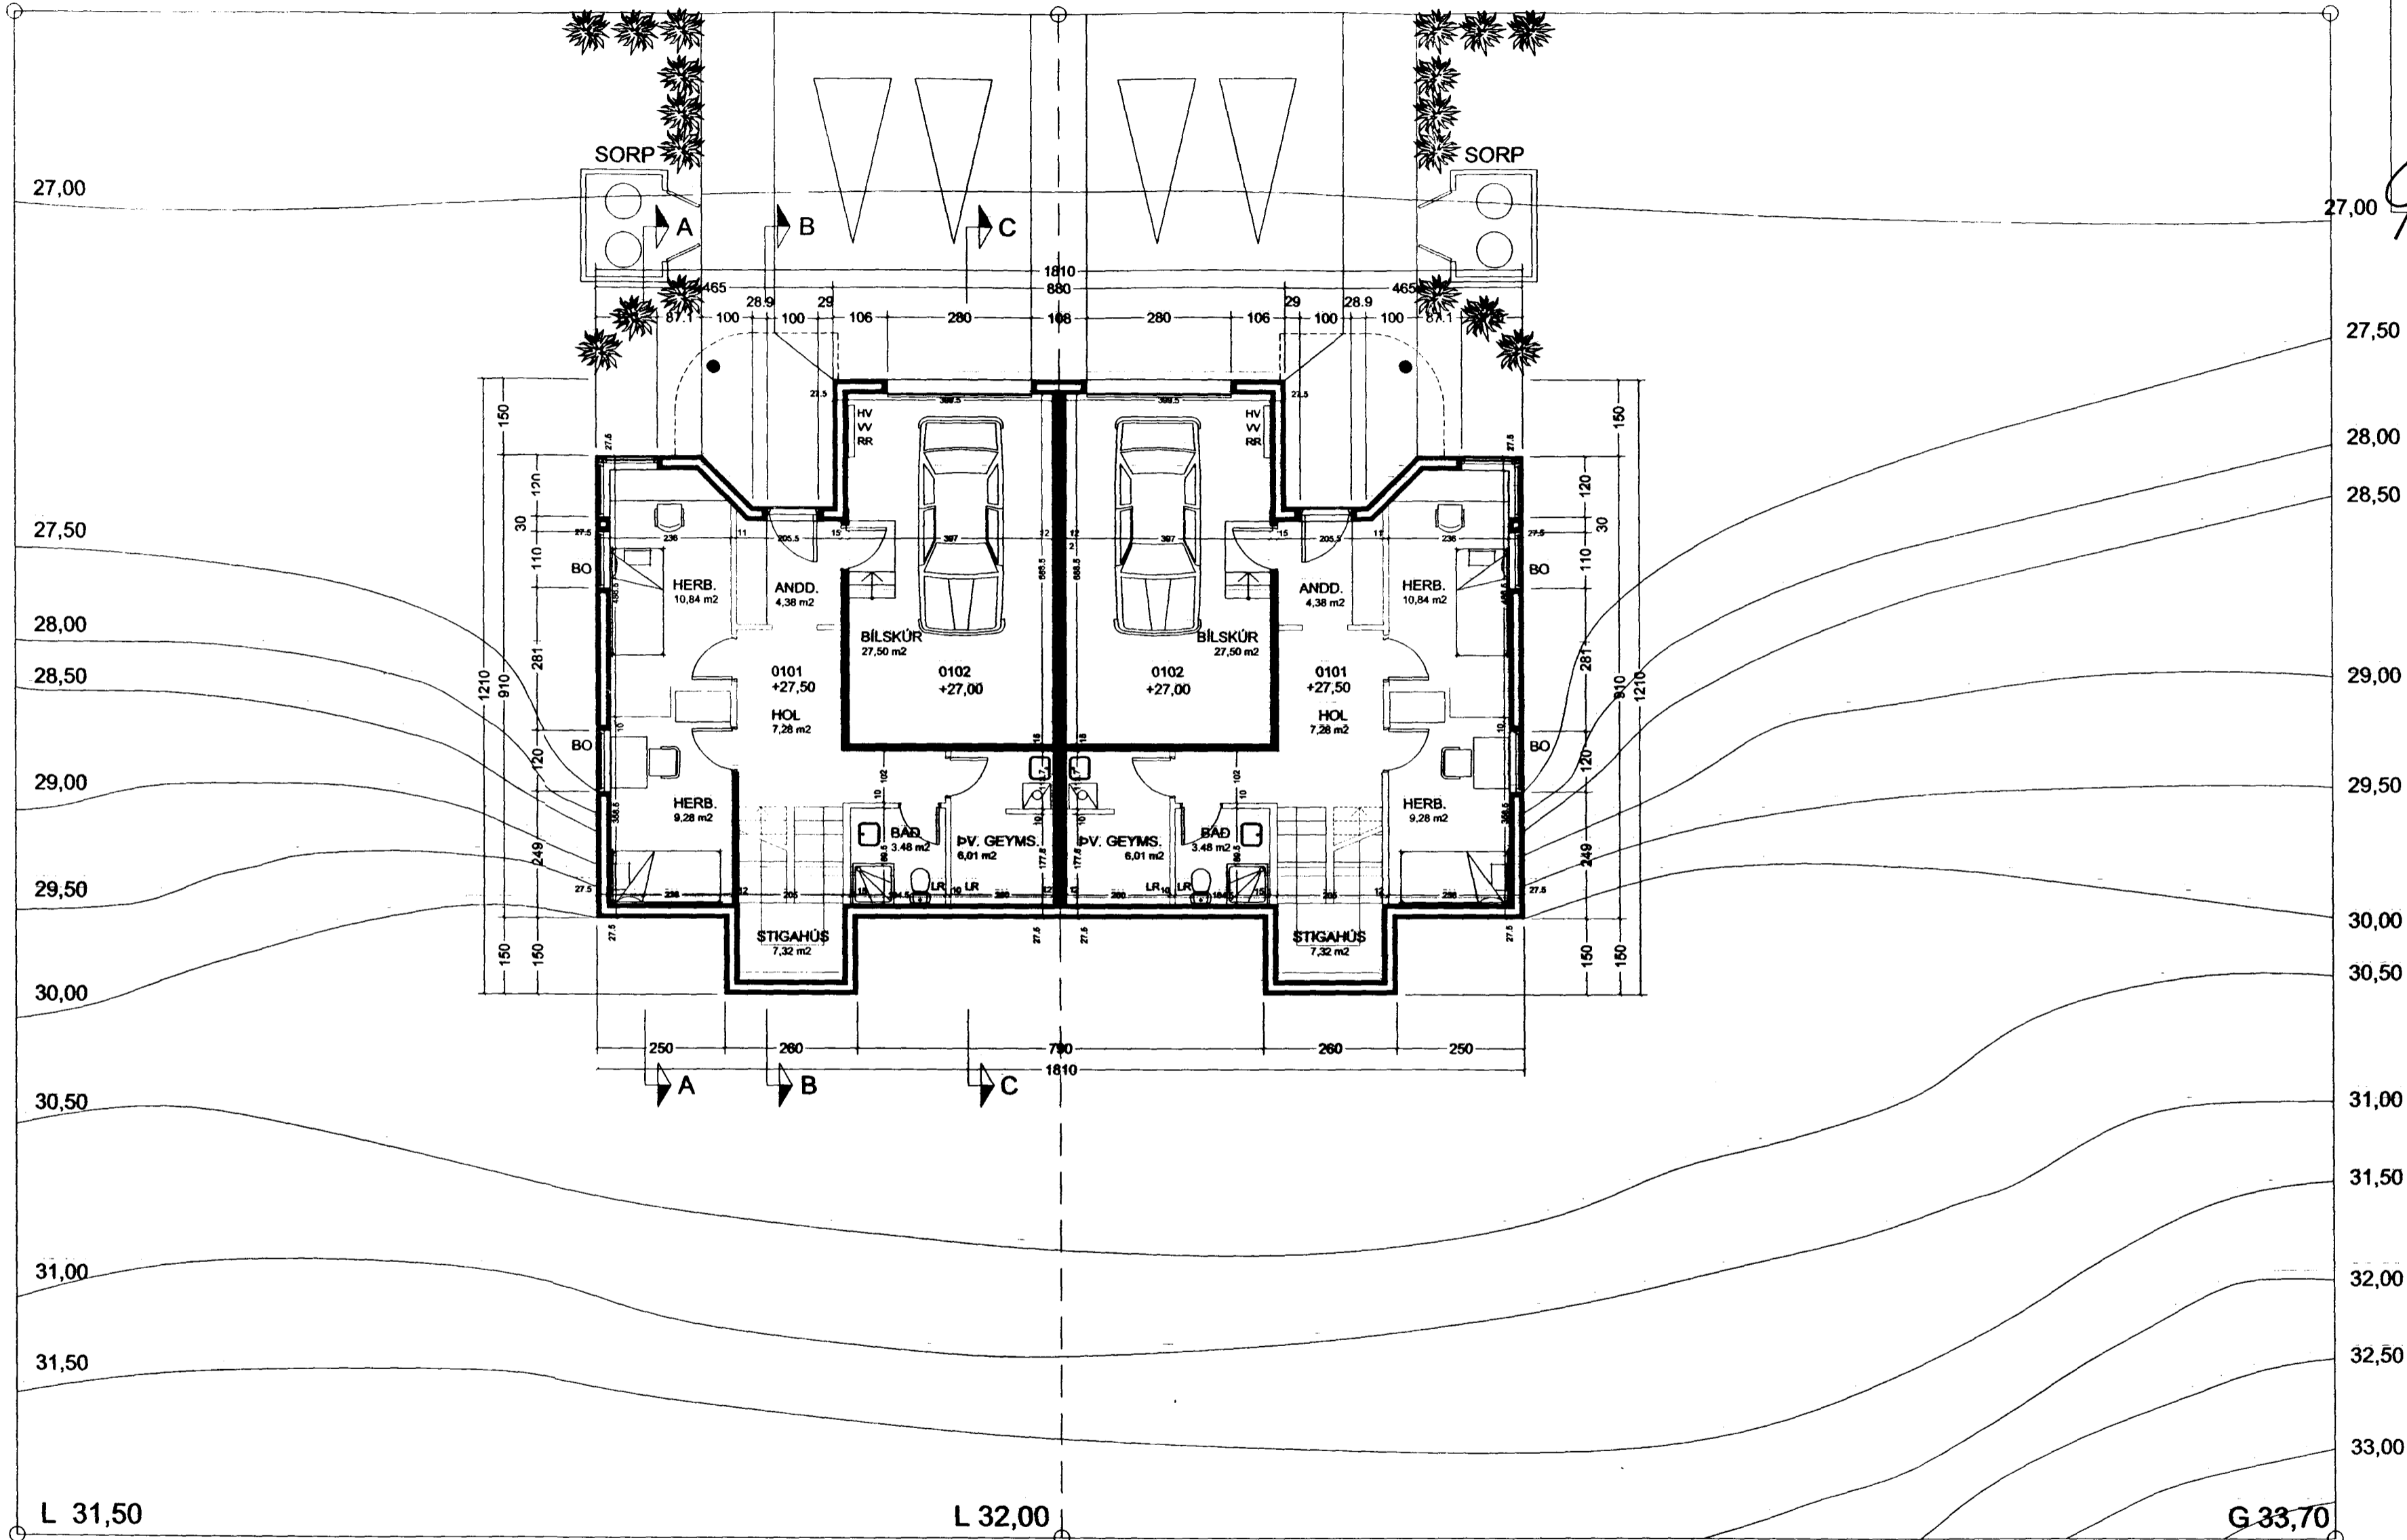

Breyting: 13.07.1999

PALLUR INN | BÍLSKÚR, FELLA NIÐUR HLÍÐARGLUGGA VIÐ ÚTIHURÐ OG SVALIR

T11

TEIKNISTOFAN SMÍÐJUVEGI 11
200 KÓPAVOGI
S: 564 2255 FAX: 564 4681

Verkefni SUBURHOLT 14-16

Verkefni GRUNNMYND JARÐHÆÐ

Hannað Kristína Ragnarsón 120944-2669

Teiknað Carlos Nunez González

Mkv. 1:100

Blað nr. 2 af 4

Dags. 24.11.1998