



Samþykkt þann

20 JULI 1999

Byggingarritun og útgáfa
F.h. Kristján Þórásson

Gildir fyrir kúu nr. 16

*Ég undirrituð eigandi af
Sudurholt 14 geri ekki
áthugasendur við
breytingar á teikningum
vegna Sudurholt 16.*


*Bjarney Ragnarsdóttir
060365-3189.*




NORÐUR



SUÐUR

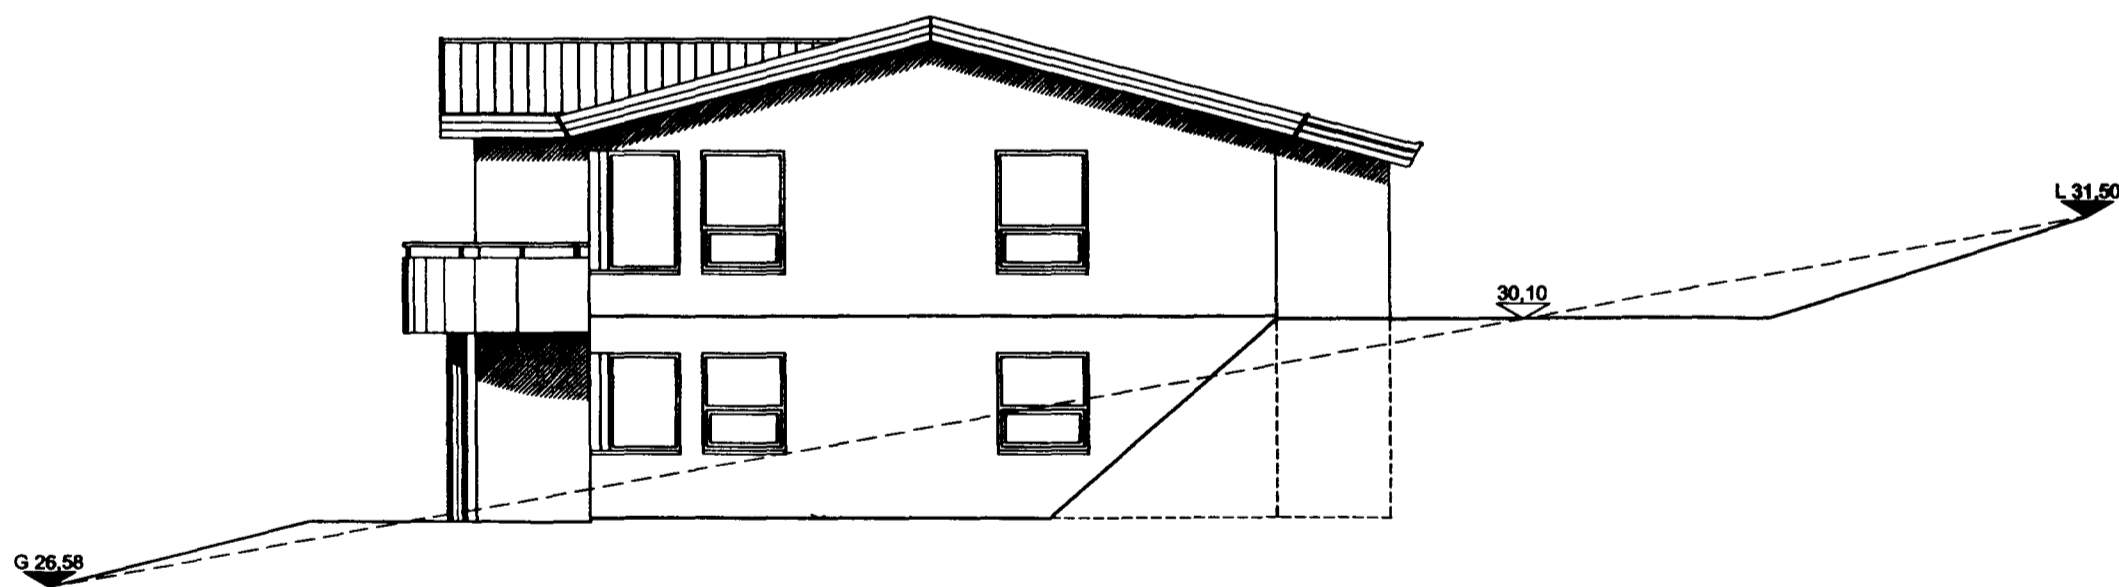

AUSTUR

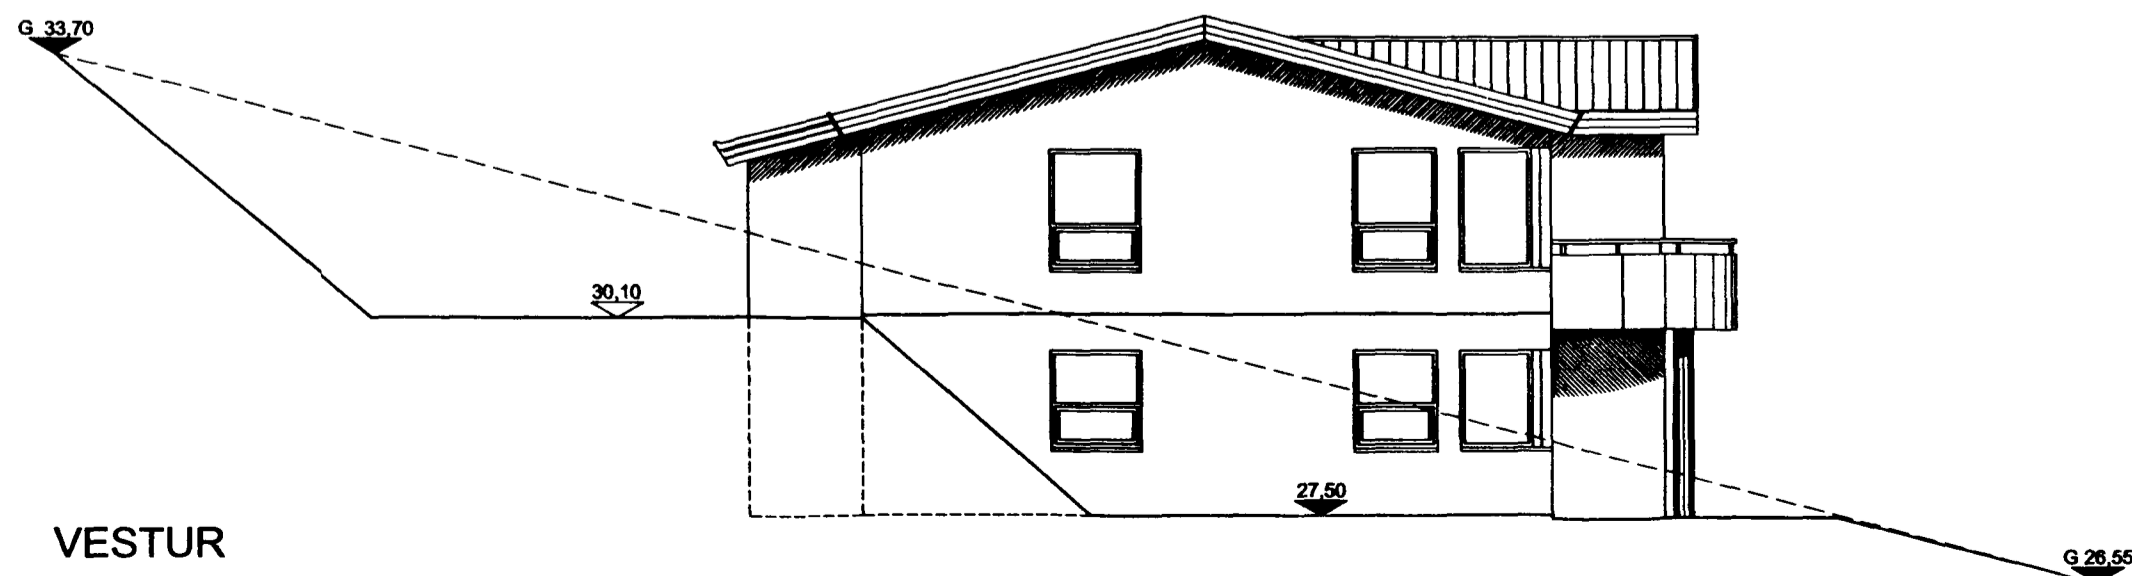

VESTUR

Breyting: 24.06.1999

PALLUR INN Í BÍLSKÚR, FELLA NIÐUR HLÍÐARGLUGGA VIÐ ÚTIFURD OG SVALIR

T11

TEIKNISTOFAN SMÍÐJUVEGI 11

200 KÓPAVOGI

S: 564 2255 FAX: 564 4681

Verkhétt **SUÐURHOLT 14-16**

Verkhétt **ÚTLIT**

Hannó Kristína Ragnarsdóttir 120944-2669

Telknað Carlos Nunez González

Mkv. 1:100

Blad nr. 3 af 4

Dags. 24.11.1998