




Samþykkt þann

03 SEPT. 1999

Byggingafulltrúinn í Hafnarfirði  
Erlendur Hjálmarsson

BLAÐ 4

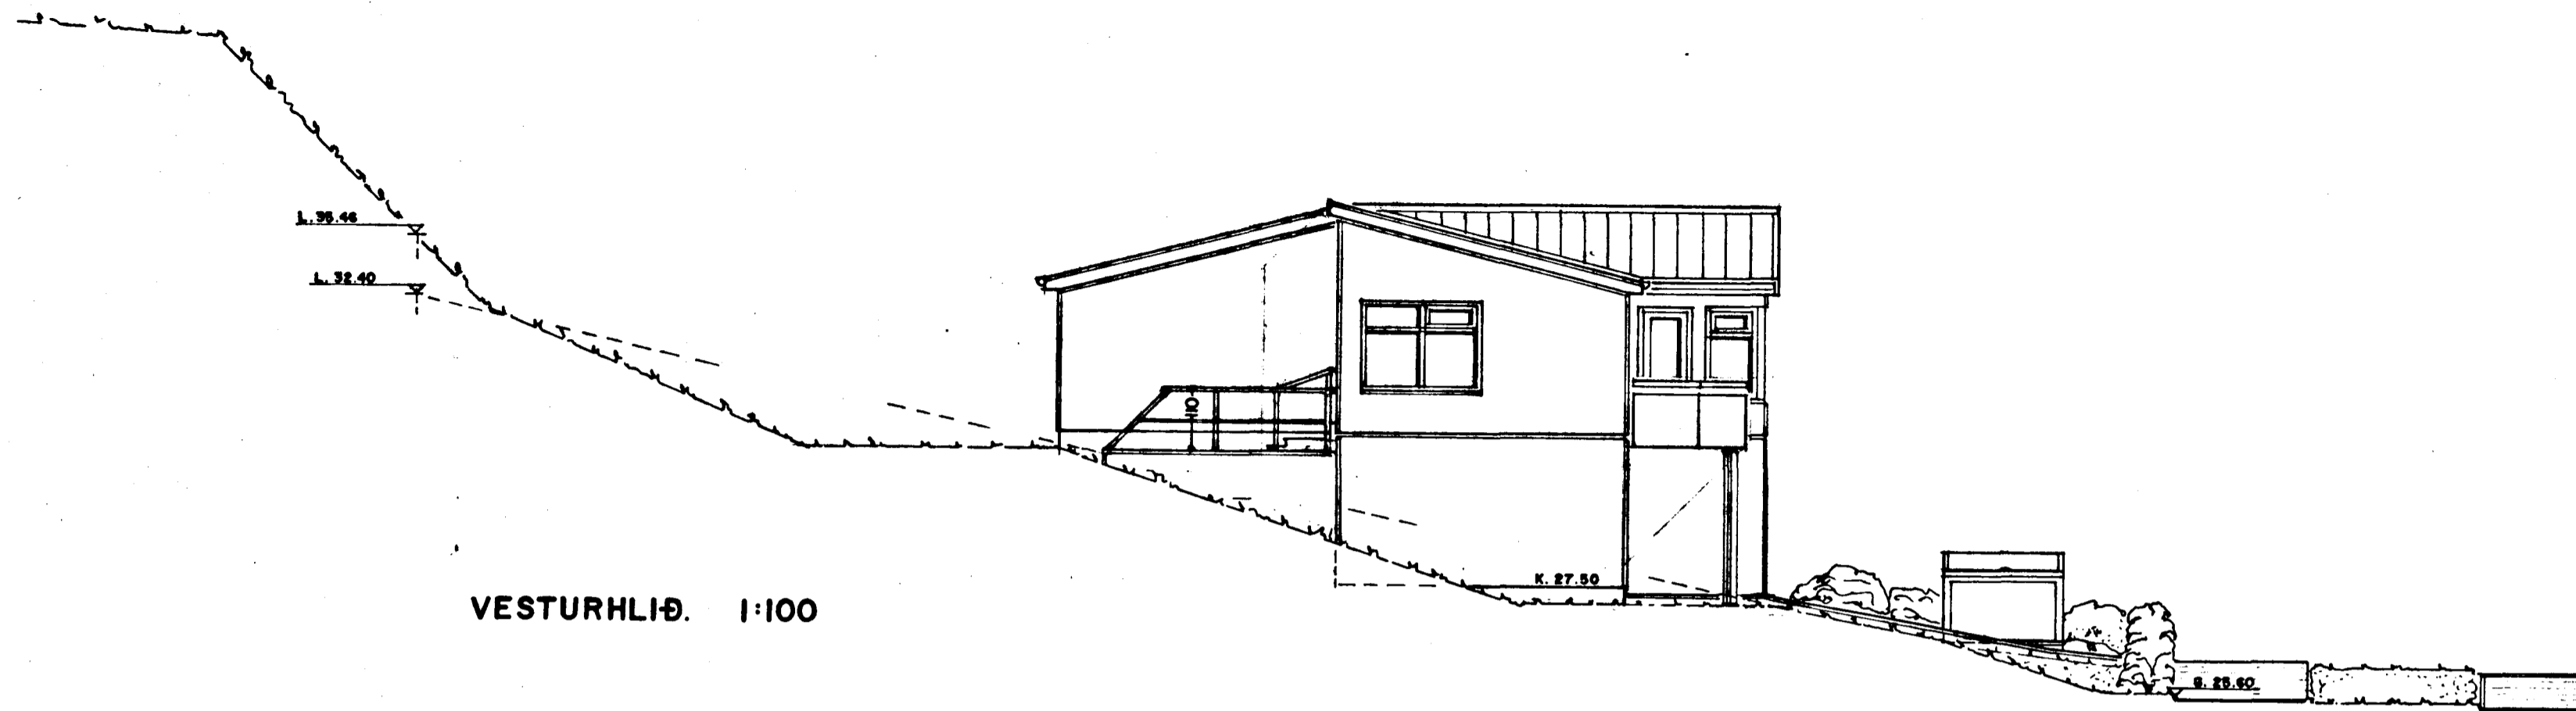

VESTURHLIÐ. 1:100



SUÐURHLIÐ. 1:100

SETTAR GÖNGUHURÐIR Á NORÐURHLIÐ.  
27.-8.-1999 *Jon*

SUÐURHOLT 18-20 HAFNARFIRÐI. ÚTLIT.

VERK. NR. 153

TEIKN. NR. 04

DAGS. 12.-1.-1999 MÁL. 1:100

BREYTT. 27.-8.-1999

JON GUÐMUNDSSON ARKITEKT *Jon Guðmundsson*

VINNUSTOFA: SKÚLAGÖTU 63 REYKJAVÍK. Sími. 552-5055