




Samþykkt þann


03 SEPT. 1999

Byggingafulltrúinn í Hafnarfirði
Erlendur Hjálmarsson

BLAÐ 5

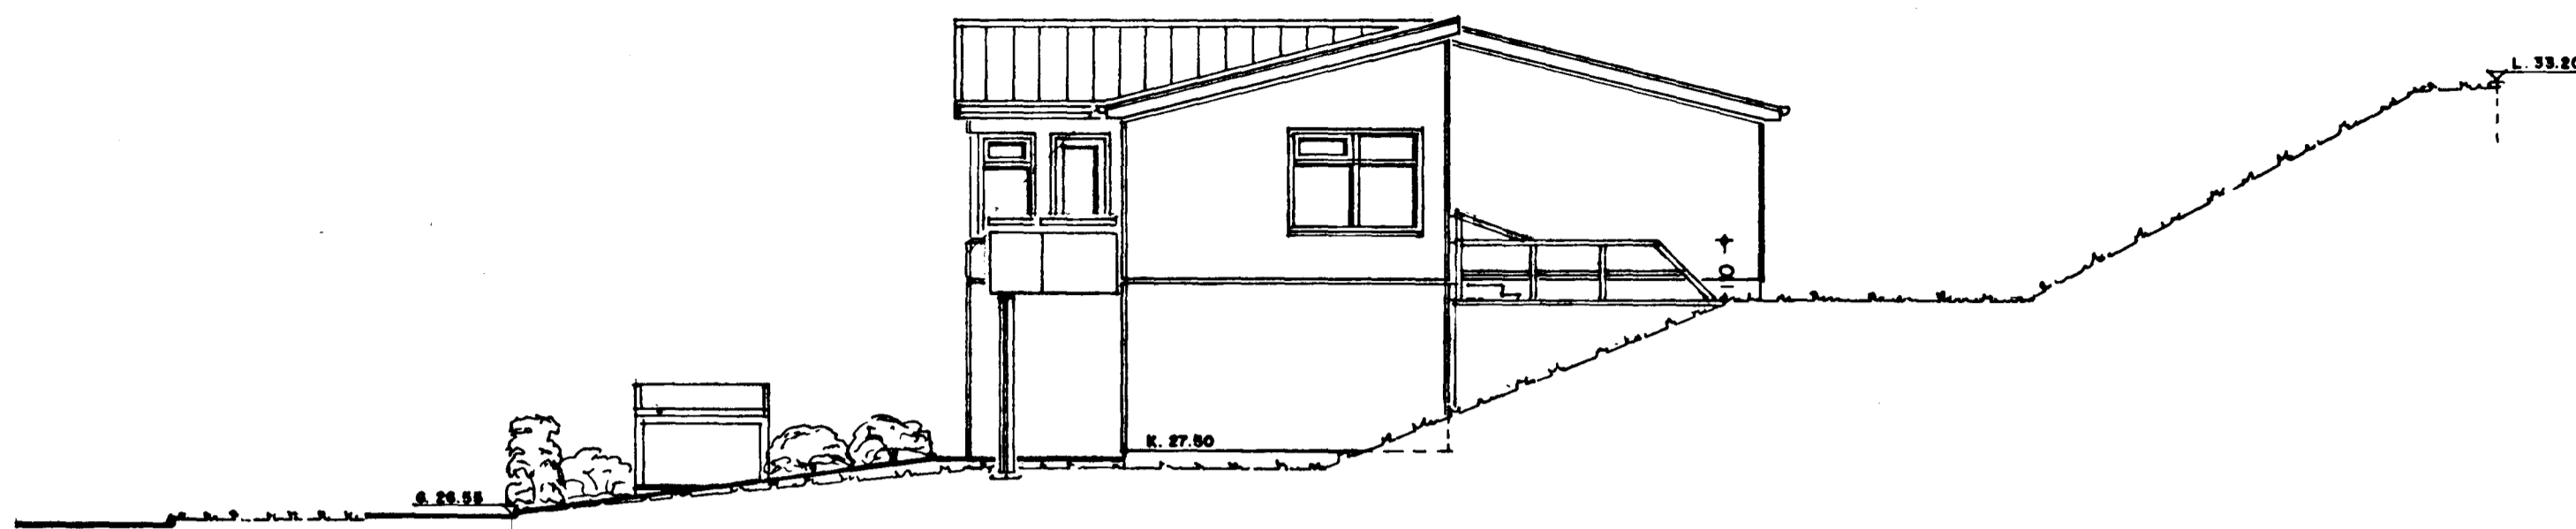

AUSTURHLIÐ. 1:100

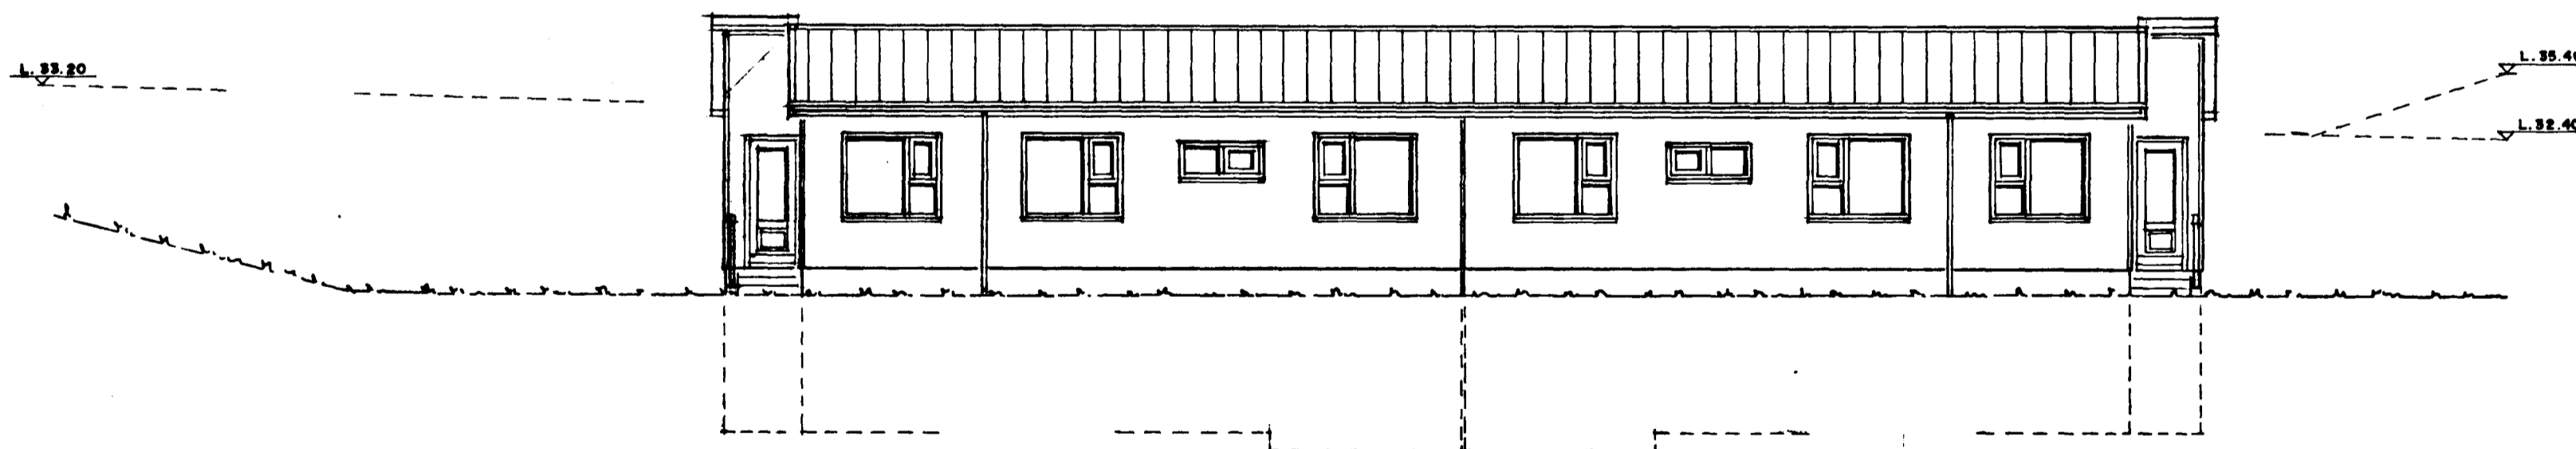

NORÐURHLIÐ. 1:100

SETTAR GÖNGUHURÐIR Á NORÐURHLIÐ.
27.-8.-1999 *Jón*

SUÐURHOLT 18-20 HAFNARFIRÐI. ÚTLIT.

VERK NR. 153
TEIKN NR. 05

DAGS. 12.-1.-1999 MÁL. 1:100
BREYTT. 27.-8.-1999

JÓN GUÐMUNDSSON ARKITEKT *Jón Guðmundsson*
VINNUSTOFA.: SKULAGÖTU 63 REYKJAVÍK. Sími. 552-5055