Samþykkt þann
0 3 SEPT. 1999
Byggingafulltrúinn í Hafnarfirði
Erlendur Hjalmarsson

BLAÐ. 3

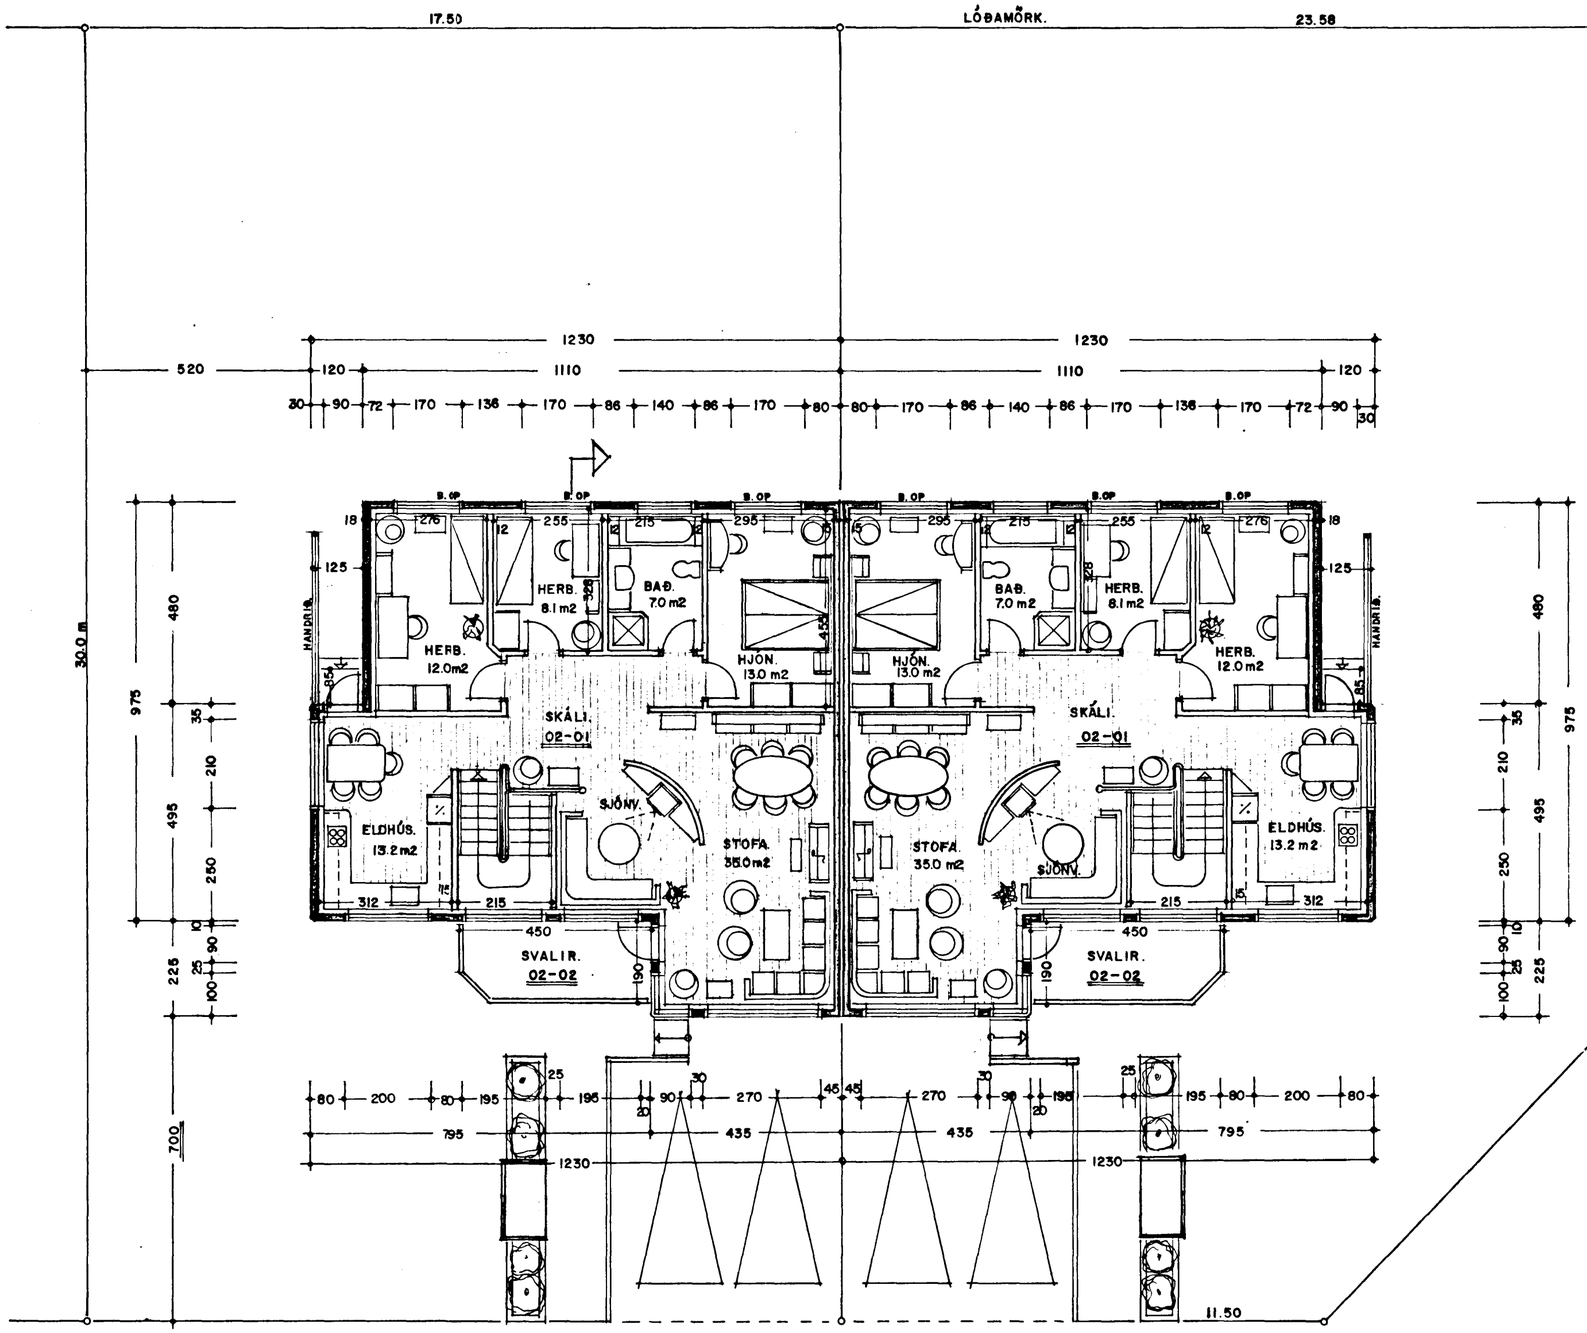

SETTAR GÖNGUHURÐIR Á NORÐURHLIÐ.
27.-8.-1999

GRUNNMYND 2. HÆÐ. 1:100

SUÐURHOLT 18-20 HAFNARFIRÐI.

VERK. NR. 153 TEIKN. NR. 03 | DAGS. 22.-8.-1995 MÁL. 1:100 | BREYTT. 15.-9.-1995 12.-1.-1999

JON GUÐMUNDSSON ARKITEKT
VINNUSTOFA.: SKÚLAGÖTU 63 REYKJAVÍK. SÍMI. 552-5055