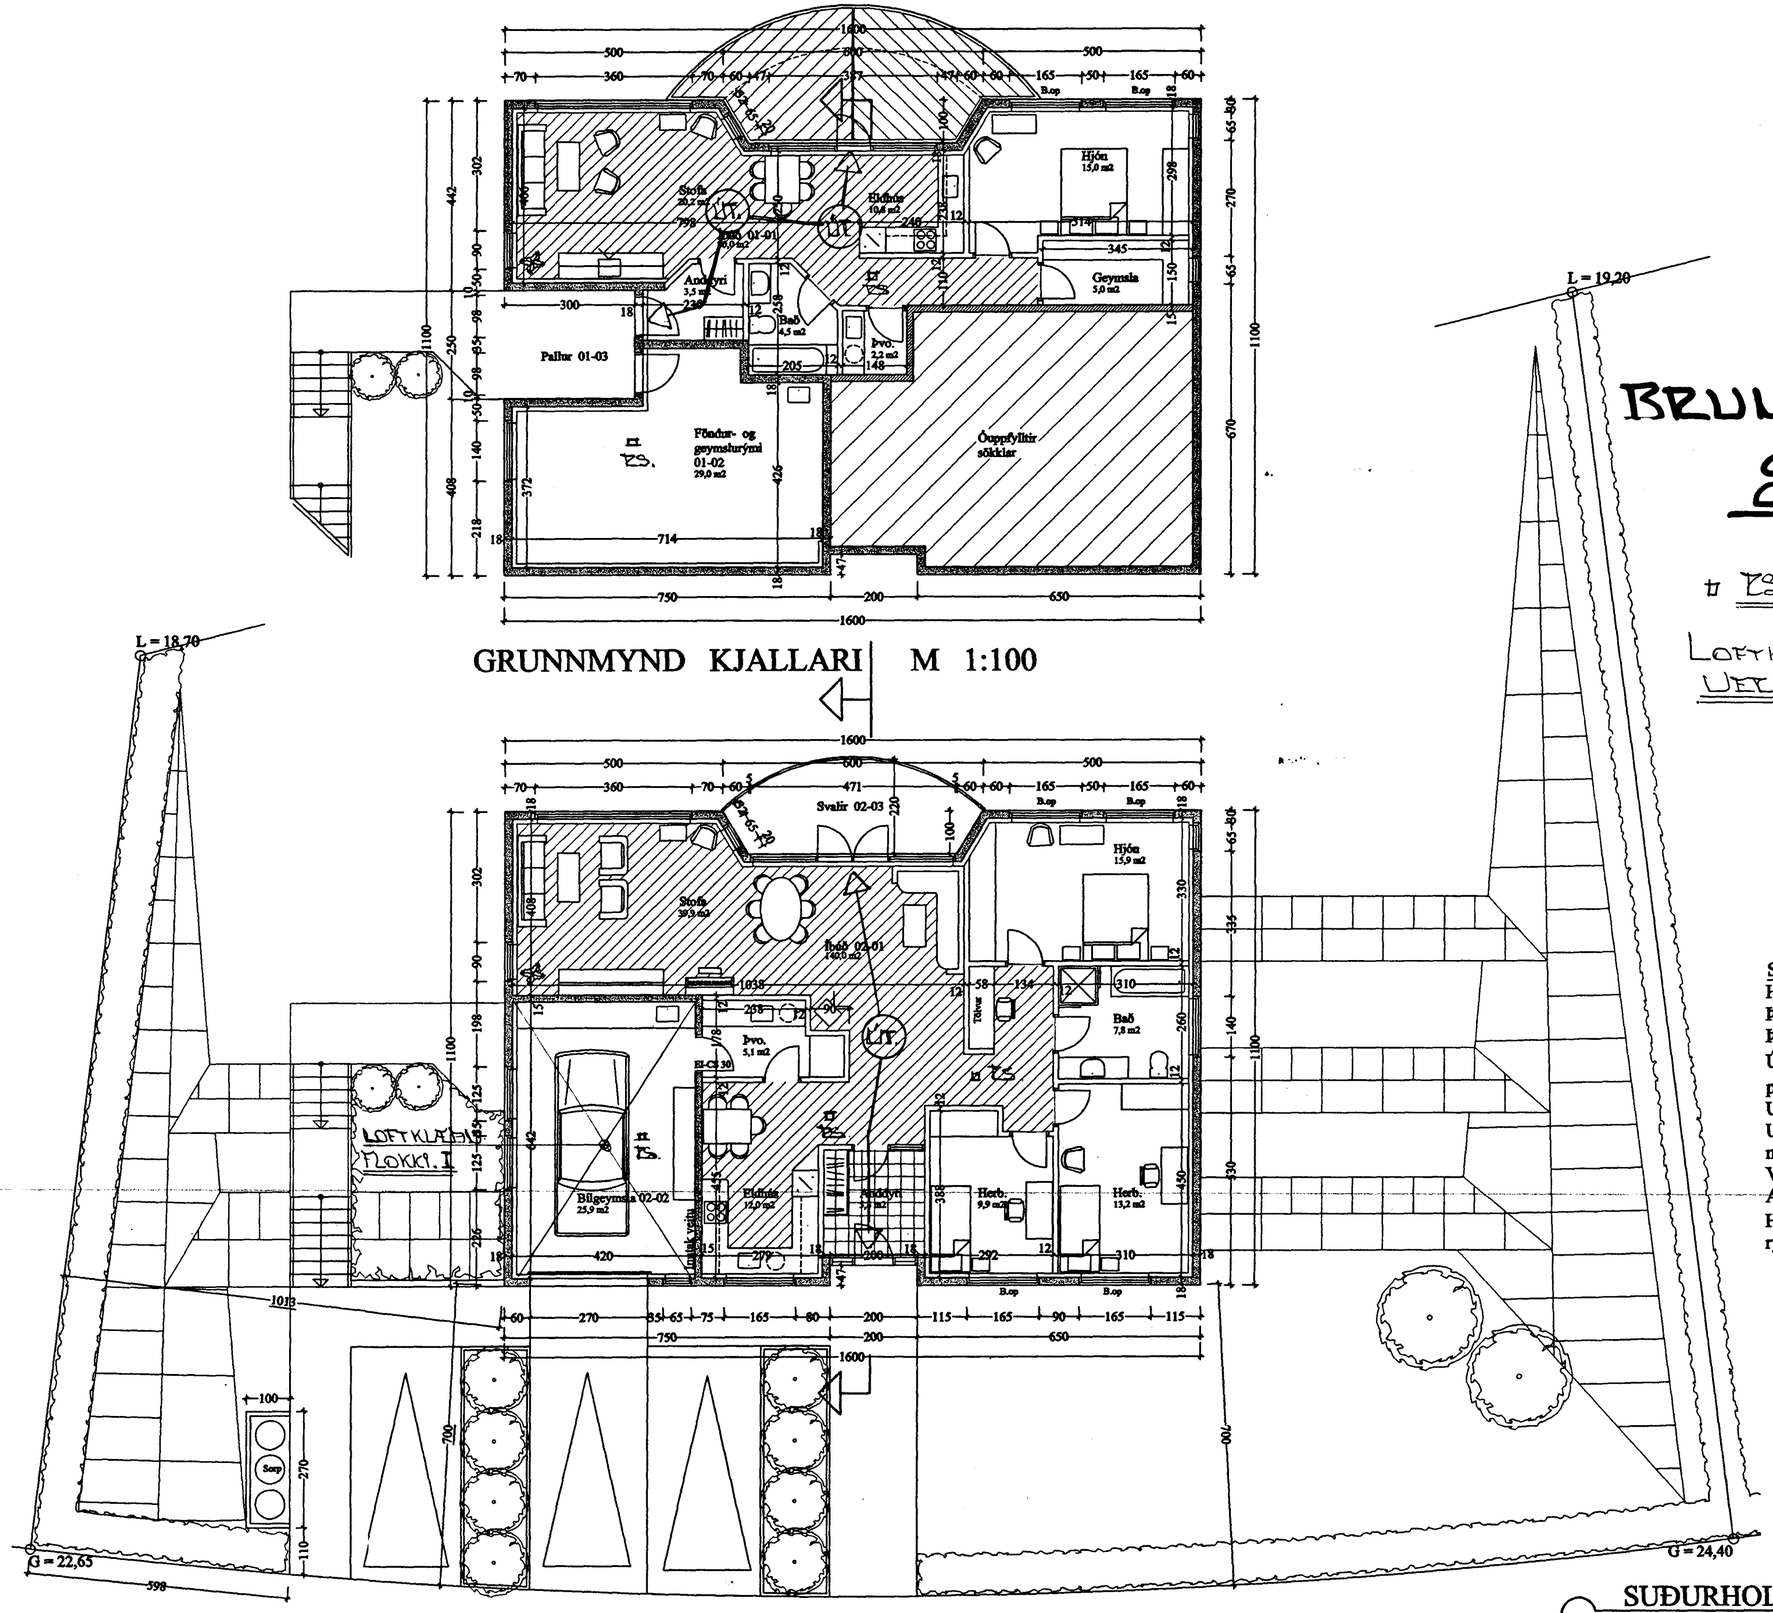

GRUNNMYND KJALLARI M 1:100

GRUNNMYND 1. HÆÐ M 1:100

BRUNATÆKNILEGAR – SKÝRINGAR.

□ RS = REYKSKYNJARI.

LOFTKLÆÐNING Í BÍLGEYMSLU SKAL VERA Í FLOKKI. I.

Skýringar:

Húsið er byggt upp sem hefðbundið steinhús, steypt á staðnum.
Þakið er hefðbundið léttbyggt þak, klætt með aluzinki. Sperrur 225 mm.
Þak skal einangrað með 200 mm steinull.
Útveggir verða einangraðir að innan með 100 mm frauðplasti og pússaðir. Útveggir hússins verða hraunhúðaðir.
Undir gólfplötu skal einangra með 75 mm frauðplasti.
U - gildi þaks skal vera 0,2, útveggja 0,4 og gólfplötu 0,3. Vegið meðaltal glugga 0,2 og hurða 0,3.
Vatns- og hitalagnir hússins verða lagðar á hefðbundinn hátt.
Allir gluggar hússins skulu vera með k gler.
Húsið skal byggt í samræmi við gildandi reglugerðir. Öll gluggalaus rými skal loftræsta.

SUÐURHOLT 1, HAFNARF. GRUNNMYND

VERK. NR. 216 | DAGS. 07.09.99 | MÁL. 1:100
TEIKN. NR. 02 | BREYTT.

JÓN GUÐMUNDSSON ARKITEKT
VINNUSTOFA. SKÚLAGÖTU 63 REYKJAVÍK. SÍMI 552 5055
KT. 310551 3259

C:\g-gn\verk\Suðurholt 1\Teikningar\suap1902.dwg Thu Sep 09 10:43:44 1999