




C:\Bjarni\Teikningar\Suburnhoit 22-24\Sudurhoit 22-24 lagnar.dwg Wed Jul 14 10:32:51 1999

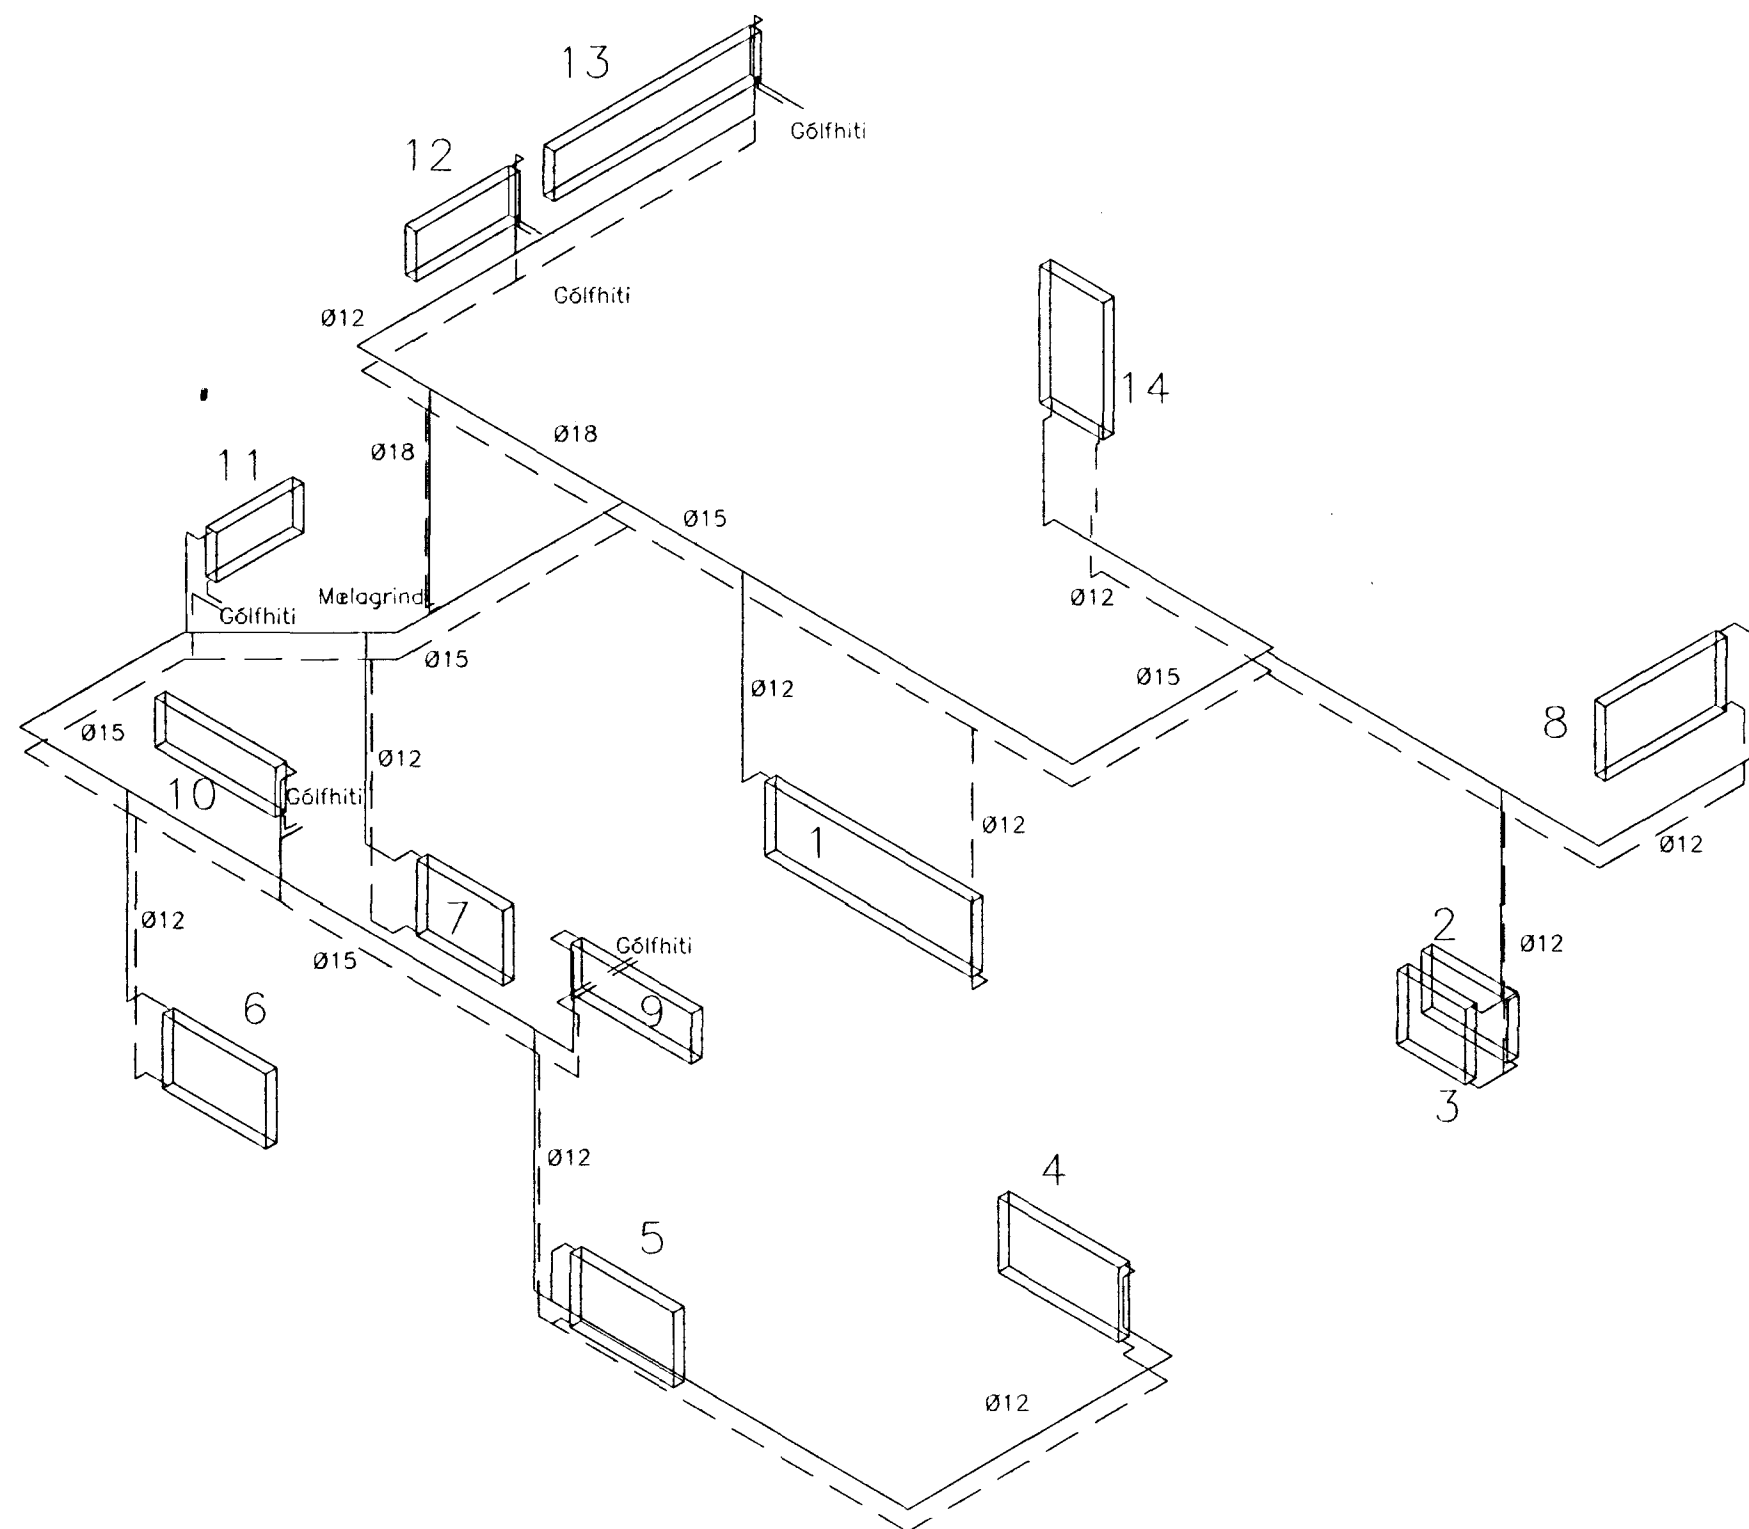

Rúmmynd ofnalagnar 1:50

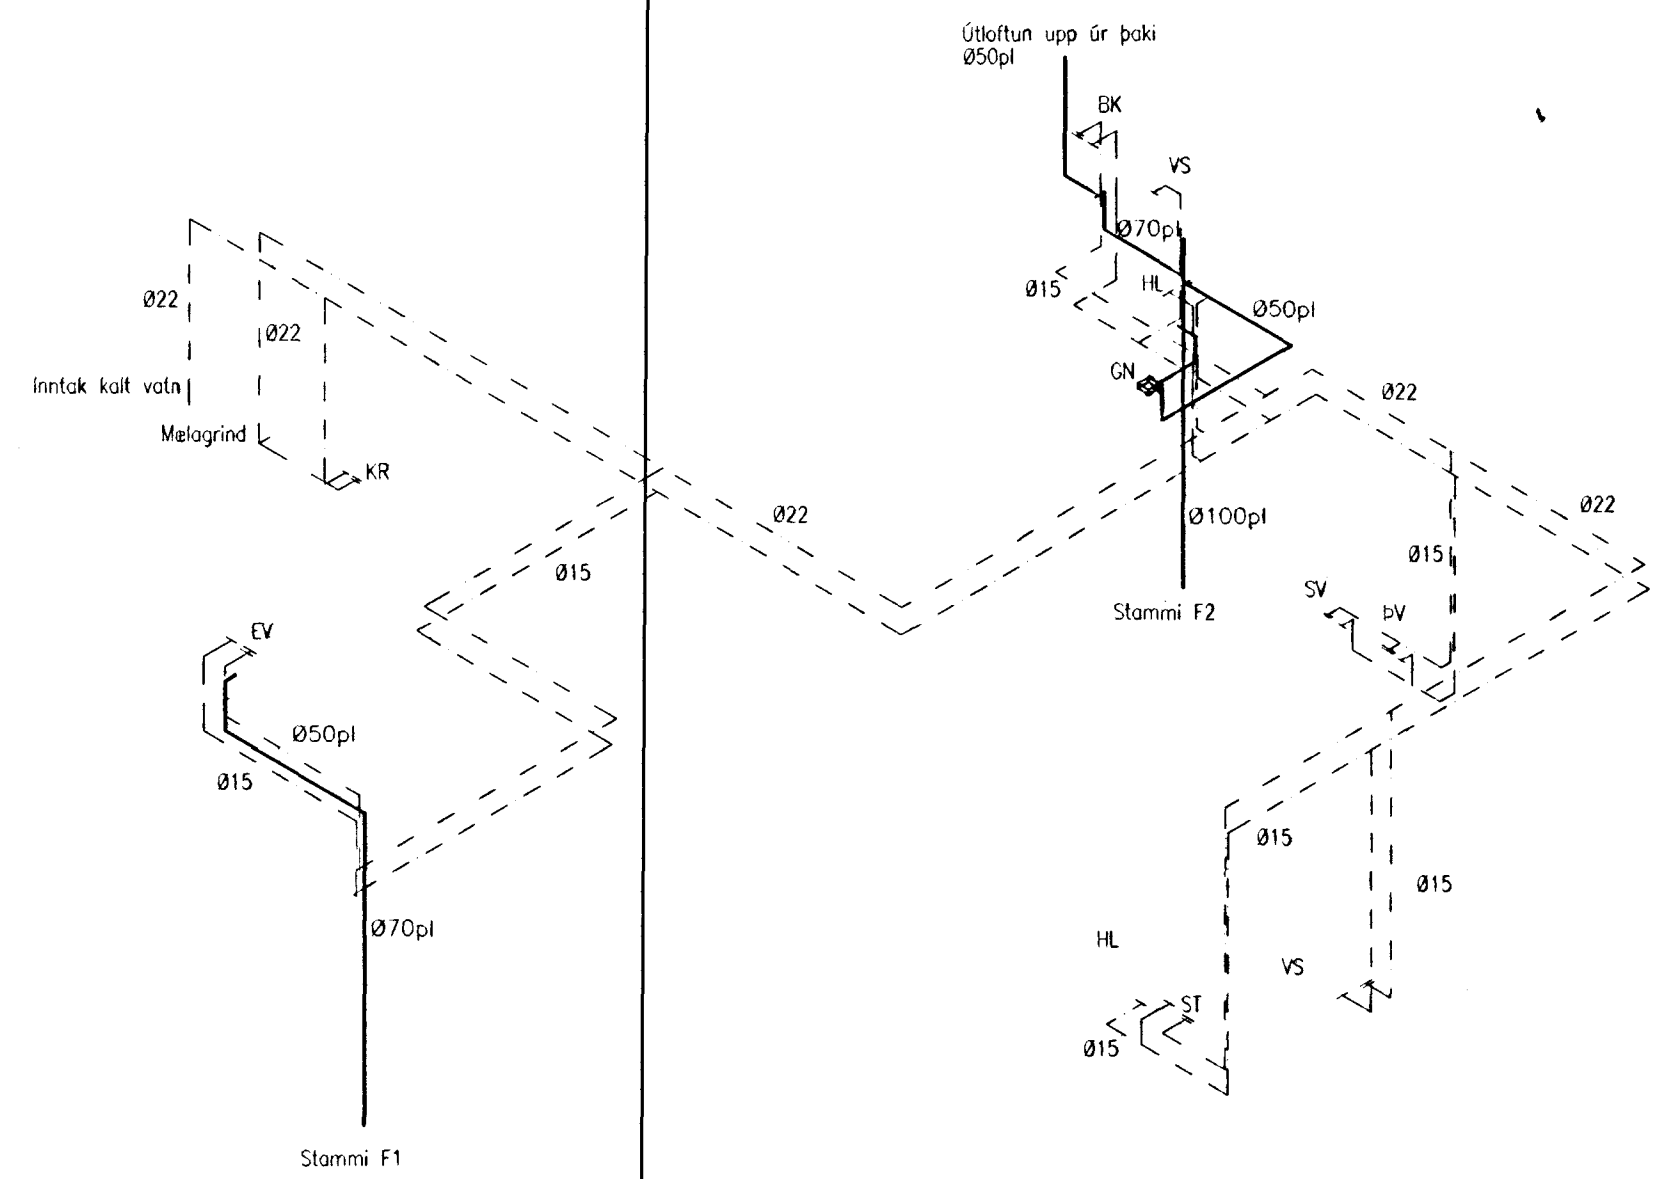

Rúmmynd neysluvatnslagnar 1:50

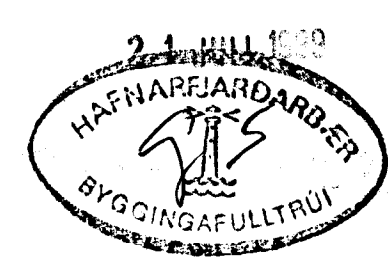

[Handwritten signature]

Aritun aðalhönnuðar skv. gr. 19.2 byggingarreglugerð (samræming séruppdráttá)

Lögnum, lagnaleiðum og ofnum breytt fyrir hús. nr. 22
Lögnum, lagnaleiðum breytt fyrir hús. nr. 24

Breytingar			Suðurholt 22	
Nr.	Dags.	Nafn		
1.	12.07.99	BA	Tækniþjónusta Bjarna Arnasonar ehf. Smiðjuvegi 11 s: 564 2260 fax: 564 4681 Netfang: bjarniar@simnet.is	<i>Bjarni Arnason</i> Mkv. 1:50
			Rúmmynd ofnalagnar Rúmmynd neysluvatnslagnar	Nr. 4L Dags. 28.10.'98 kt.:290461-4489