


Grunnmynd efrihæðar 1:50
Hús nr 22

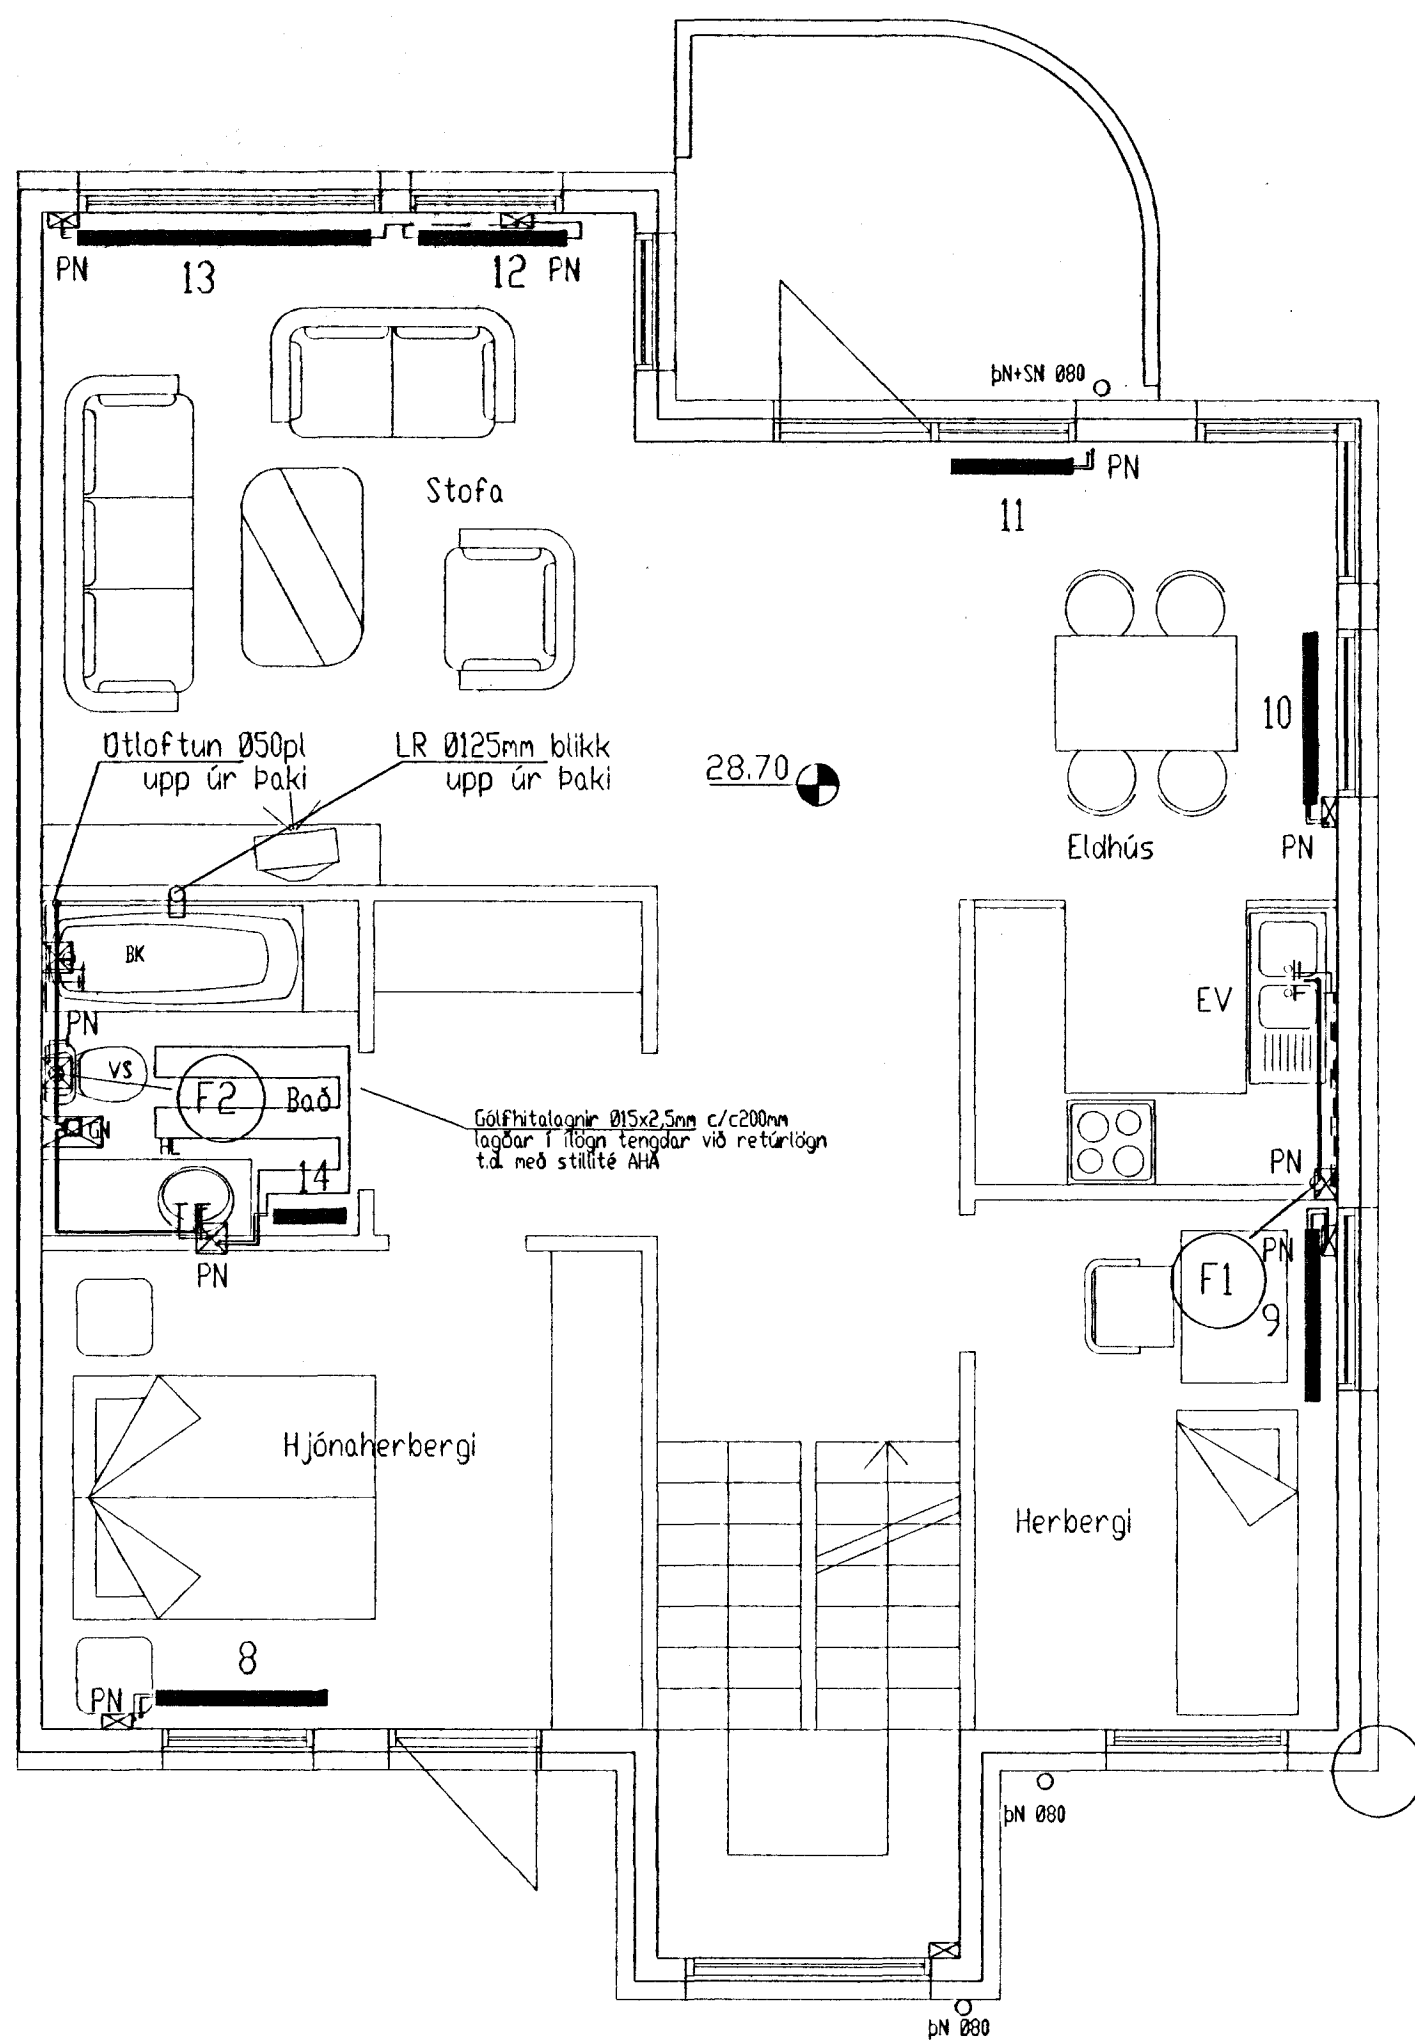

Grunnmynd efrihæðar 1:50
Hús nr 24

Skýringar við lagnakerfi húss nr. 24:

Hítalagnir:
Hítaleiðslur úr ryðfríu stáli skulu vera svartar plasthúðaðar stálpípur af gerðinni Mannesmann. Fittings skul vera af sömu gerð.

Valnslagnir:
Valnslagnir úr ryðfríu stáli skulu vera af gerðinni Mannesmann. Fittings skul vera allur vera ryðfrír pressufittings og samsvarandi pípur að gerð. Þar sem ryðfrír pípur tengjast öðrum pípum úr öðrum málum, skal setja koparíoka á milli.

Gölfhitilagnir:
Gölfhitilagnir skulu vera af gerðinni Wirsbo Pex Ø20 (eða Ø15) x2,5mm með súrefnistríri kápu. Tengja skal gölfhitilagnir við retúr ofna með stíllitit AHA eða samsvarandi. Gölfhitilagnir skulu vera ísléptar í íðgn og vera án tenginga (heilar lagnir). Tenginga þexrara við mánnesmann má ekki ísteypa.

Á ofna komi hitastýrðir lokar af vörkennndri gerð og stíllitit.
Á melagrind komi þrýstjafnari AVPA Ø15mm, einstreymsluki, öryggistaki 6 kg/cm² hita og þrýstímeli og slaufuloki Ø15mm.
Einangra má lagnir sem eru í lagnagrind (alltaf fyrir innan einangrun) með þunni ódrægnni einangrun t.d. missilflex með polyetelýn eða vefja með 2,5cm steinull (léttull), en kaldvatnslagn skal alltaf vefja. Geta skal þess að öll tengistykki og rör séu hulin með einangrun.
Ef lagnir eru utanlögjandi þá má sleppa einangrun á lögnun en kalt vatn skal alltaf vefja.
Frárenslisstamma og útloftun þeirra skal einangra með 5cm steinull.
Loftrás skal ná 30cm upp fyrir þak.
Taka skal nýtt loft undir þröskulda (rífa við þröskulda).
Rör upp úr þaki skulu einangruð með 5cm steinull, og þau meiga ekki liggja saman.
Allar loftrásir skulu vera úr 0,7mm plötujárni og skal einangrun þeirra vera óbrennanleg.
Nota skal KK125 ventla í loftrásir.

Ofnalisti Vor-yl ofnar, Hús nr. 24

Nr.	Staðsetning	Hæð cm	Lengd cm	Afköst kcal/klst	Gerð
1.	Bílskúr	60	194	2093	C
2.	Þvottur/g	50	81	605	B
3.	Bað	60	64	368	A
4.	Stigahol	60	113	1221	C
4a.	Stigahol	50	64	243	1
5.	Herbergi	60	97	845	B
6.	Herbergi	60	97	1047	C
7.	Anddyri	60	81	559	2
8.	Hjón	60	113	1221	C
9.	Herbergi	40	113	856	C
10.	Eldhús	40	113	856	C
11.	Eldhús	40	81	611	C
12.	Stofa	40	97	734	C
13.	Stofa	40	194	1467	C
14.	Bað	60	48	423	B

ATH: skoða skal öll gluggamöl á staðnum áður en ofnar eru pantaðir

10. SEP 1998



[Signature]
Aritun aðalhönnuðar skv. gr. 19.2 byggingarreglugerð (samræming séruppráta)

Lögnun, lagnaleiðun og ofnum breytt fyrir hús nr. 22
Lögnun, lagnaleiðun breytt fyrir hús nr. 24
Lögnaleiðun breytt fyrir hús nr. 22
Skólvascur settur í Bílskúr

Breytingar			Suðurholt 22 og 24	
Nr.	Dags.	Nafn		
1.	12.07.99	BA	Tækniþjónusta Bjarna Arnasonar ehf.	<i>[Signature]</i> Nr. 3L Dags. 28.10.'98 kt.: 290461-4489
2.	30.08.99	BA	Smiðjuvegi 11 s: 564 2260 fax: 564 4681 Netfang: bjarniar@simnet.is	