


Rúmmynd ofnalagnar 1:50



Rúmmynd neysluvatnslagnar 1:50

10 SEP 1999

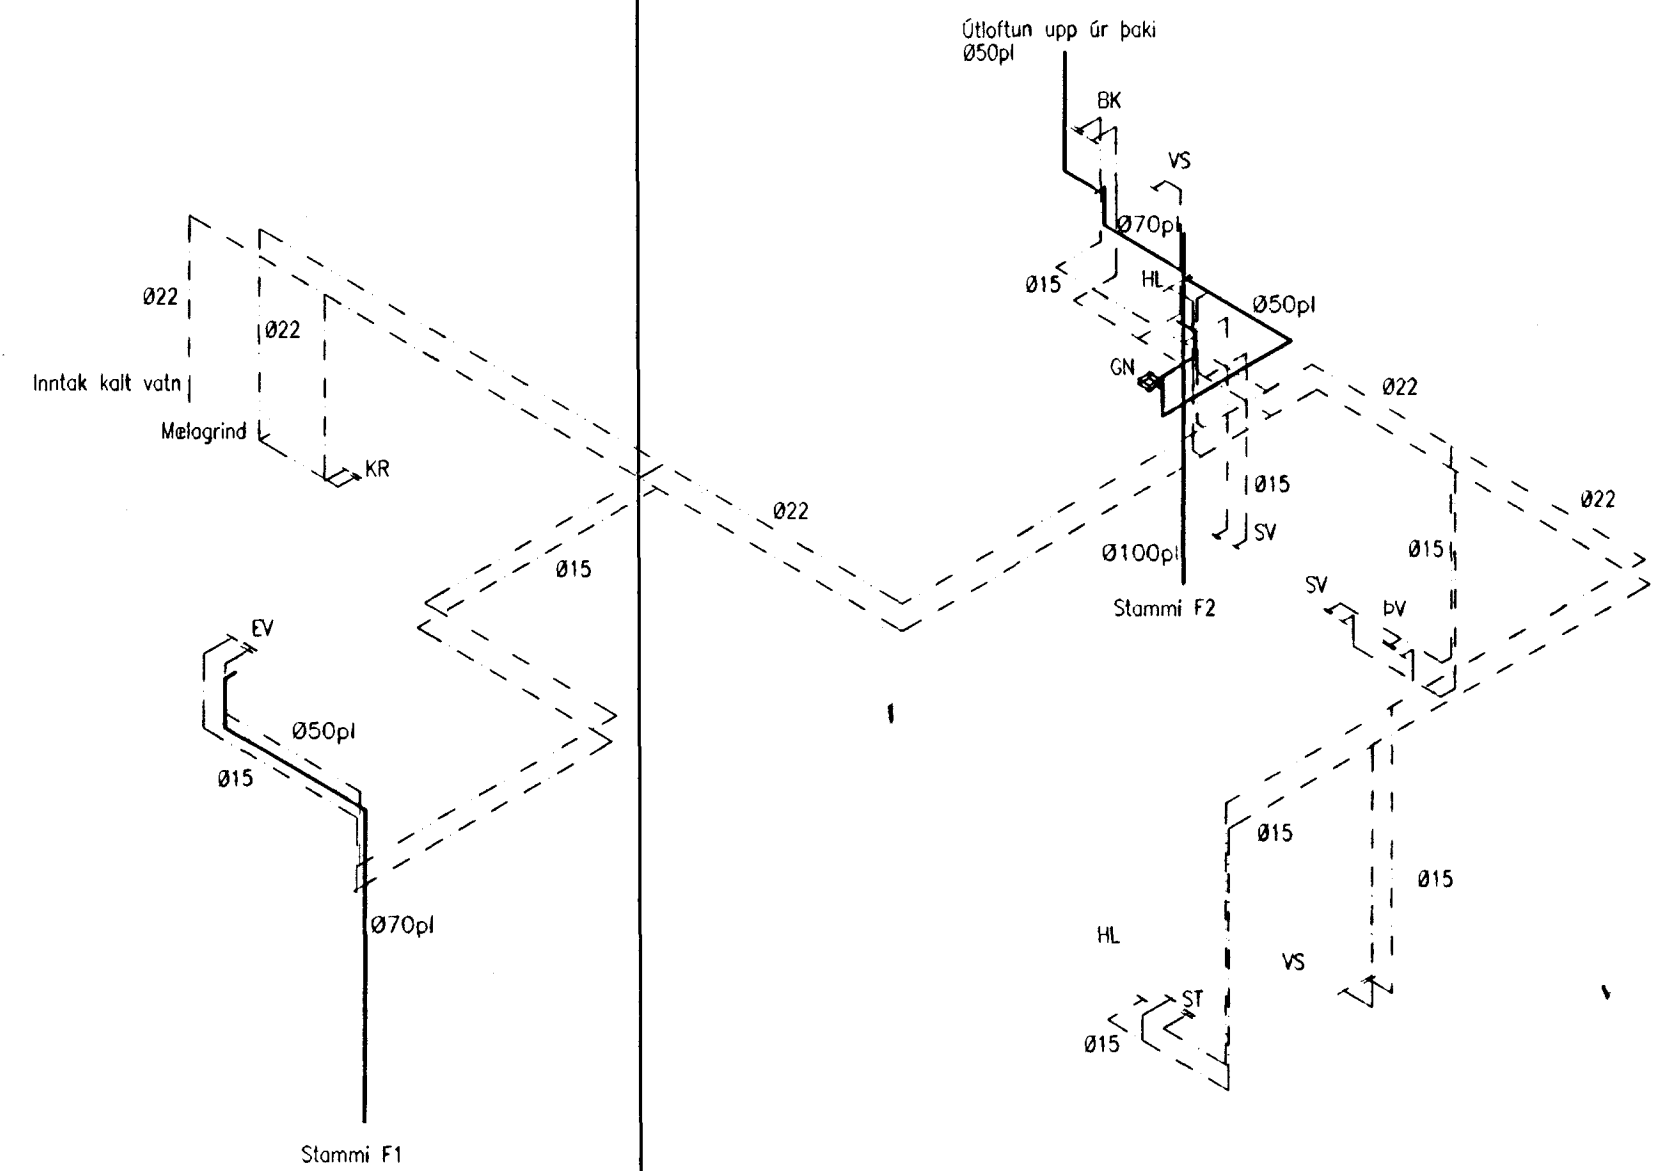

[Signature]
 Áritun aðalhönnuðar skv. gr. 19.2 byggingarreglugerð
 (samræming sérupprétta)

Lögnum, lagnaleiðum og ofnum breytt fyrir hús. nr. 22
 Lögnum, lagnaleiðum breytt fyrir hús. nr. 24
 Lagnaleiðum breytt fyrir hús. nr. 22
 Skólavaskur settur í gáskúr

Breytingar			Suðurholt 22	
Nr.	Dags.	Nafn		
1	12.07.99	BÁ	Tæknipjónusta Bjarna Arnasonar ehf.	
2	30.08.99	BÁ	Smiðjuvegi 11 s: 564 2260 fax: 564 4681	
			Netfang: bjarniar@simnet.is	
			Rúmmynd ofnalagnar	
			Rúmmynd neysluvatnslagnar	
			Nr. 4L	
			Dags. 28.10.'98	
			kt.:290461-4489	

[Signature]
 Mkv. 1:50