60 x 60 mm

2

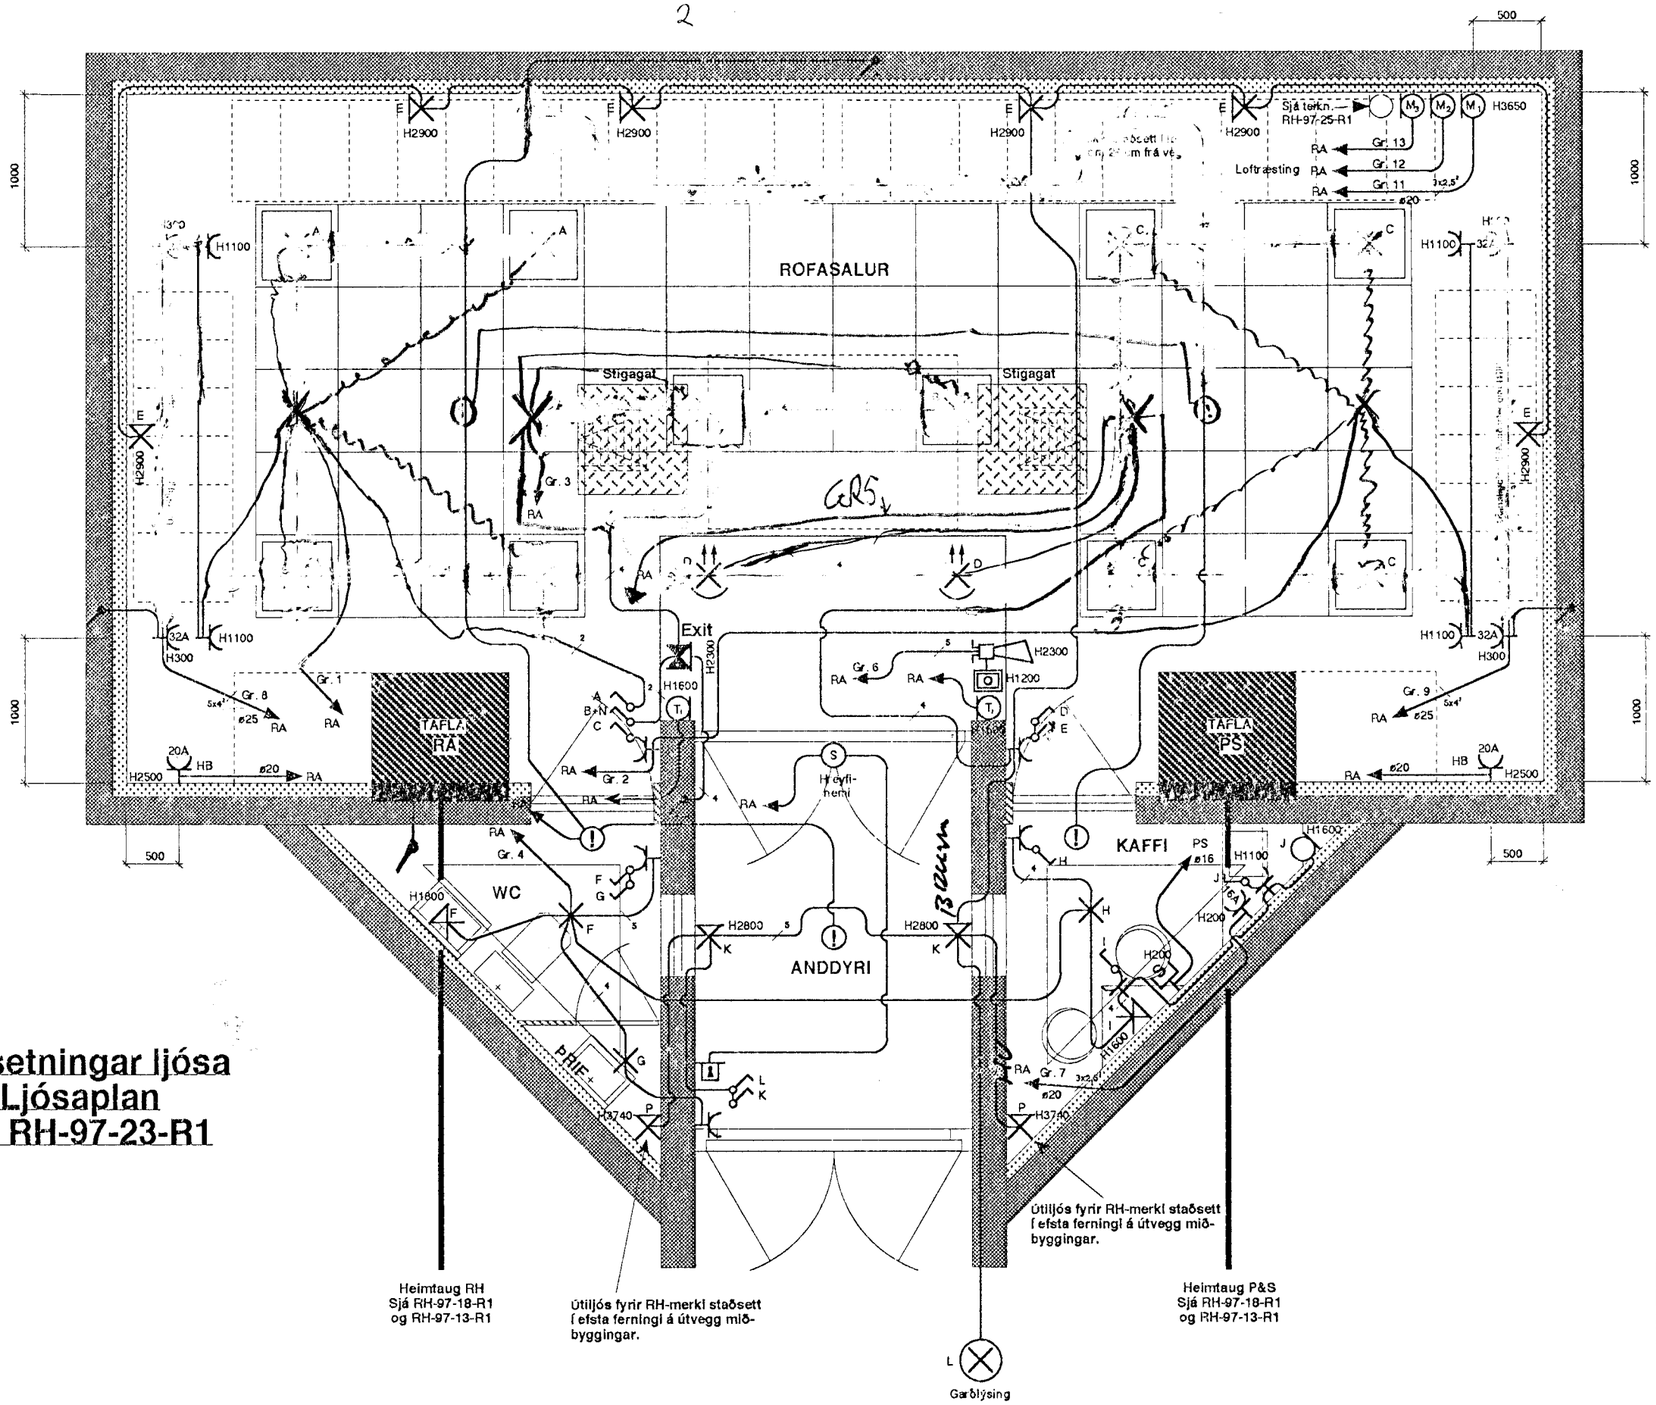

öll mál í mm.

Málsetningar ljósa
Ljósaplan
Sjá RH-97-23-R1

ALMENNAR SKÝRINGAR:
Allar málsetningar frá innveggjum eru miðaðar við fullfrágengna veggi og fullfrágengin gólf.

Hæðir rofa og tengla skulu vera H=110 cm nema annars sé getið.

Pípur skulu vera Ø16 og vír 3x1,5² nema annars sé getið.

Allar pípur skulu vera plastpípur.

Málstraumur rofa og tengla skal vera 10A nema annars sé getið.

Verktaki skal sannreyna uppgefinn píputjölda og fjölda víra í pípum.

RAFVEITA HAFNARFJARÐAR

Teikn. nr.: RH-97-21-R1

Heiti:
ROFASTÖÐ
Raflagnateikning-einlínumynd
Rofasalur

Dags.:	okt. '97
Hannað:	wvs
Teiknað:	kdw/wvs
Samþ.:	
Kvarði:	1:20

Stofnsett 1908